

(仮称) 青葉台南住宅地造成

工事

北九州市若松区青葉台南三丁目

地内

平面図

図面番号

5

土地利用計画

作成日

20年10月

株式会社 ダイワコンサルタント


中 川

TEL (093) 965 - 6636

竣工図

18-16

土地利用計画平面図 S=1 : 500

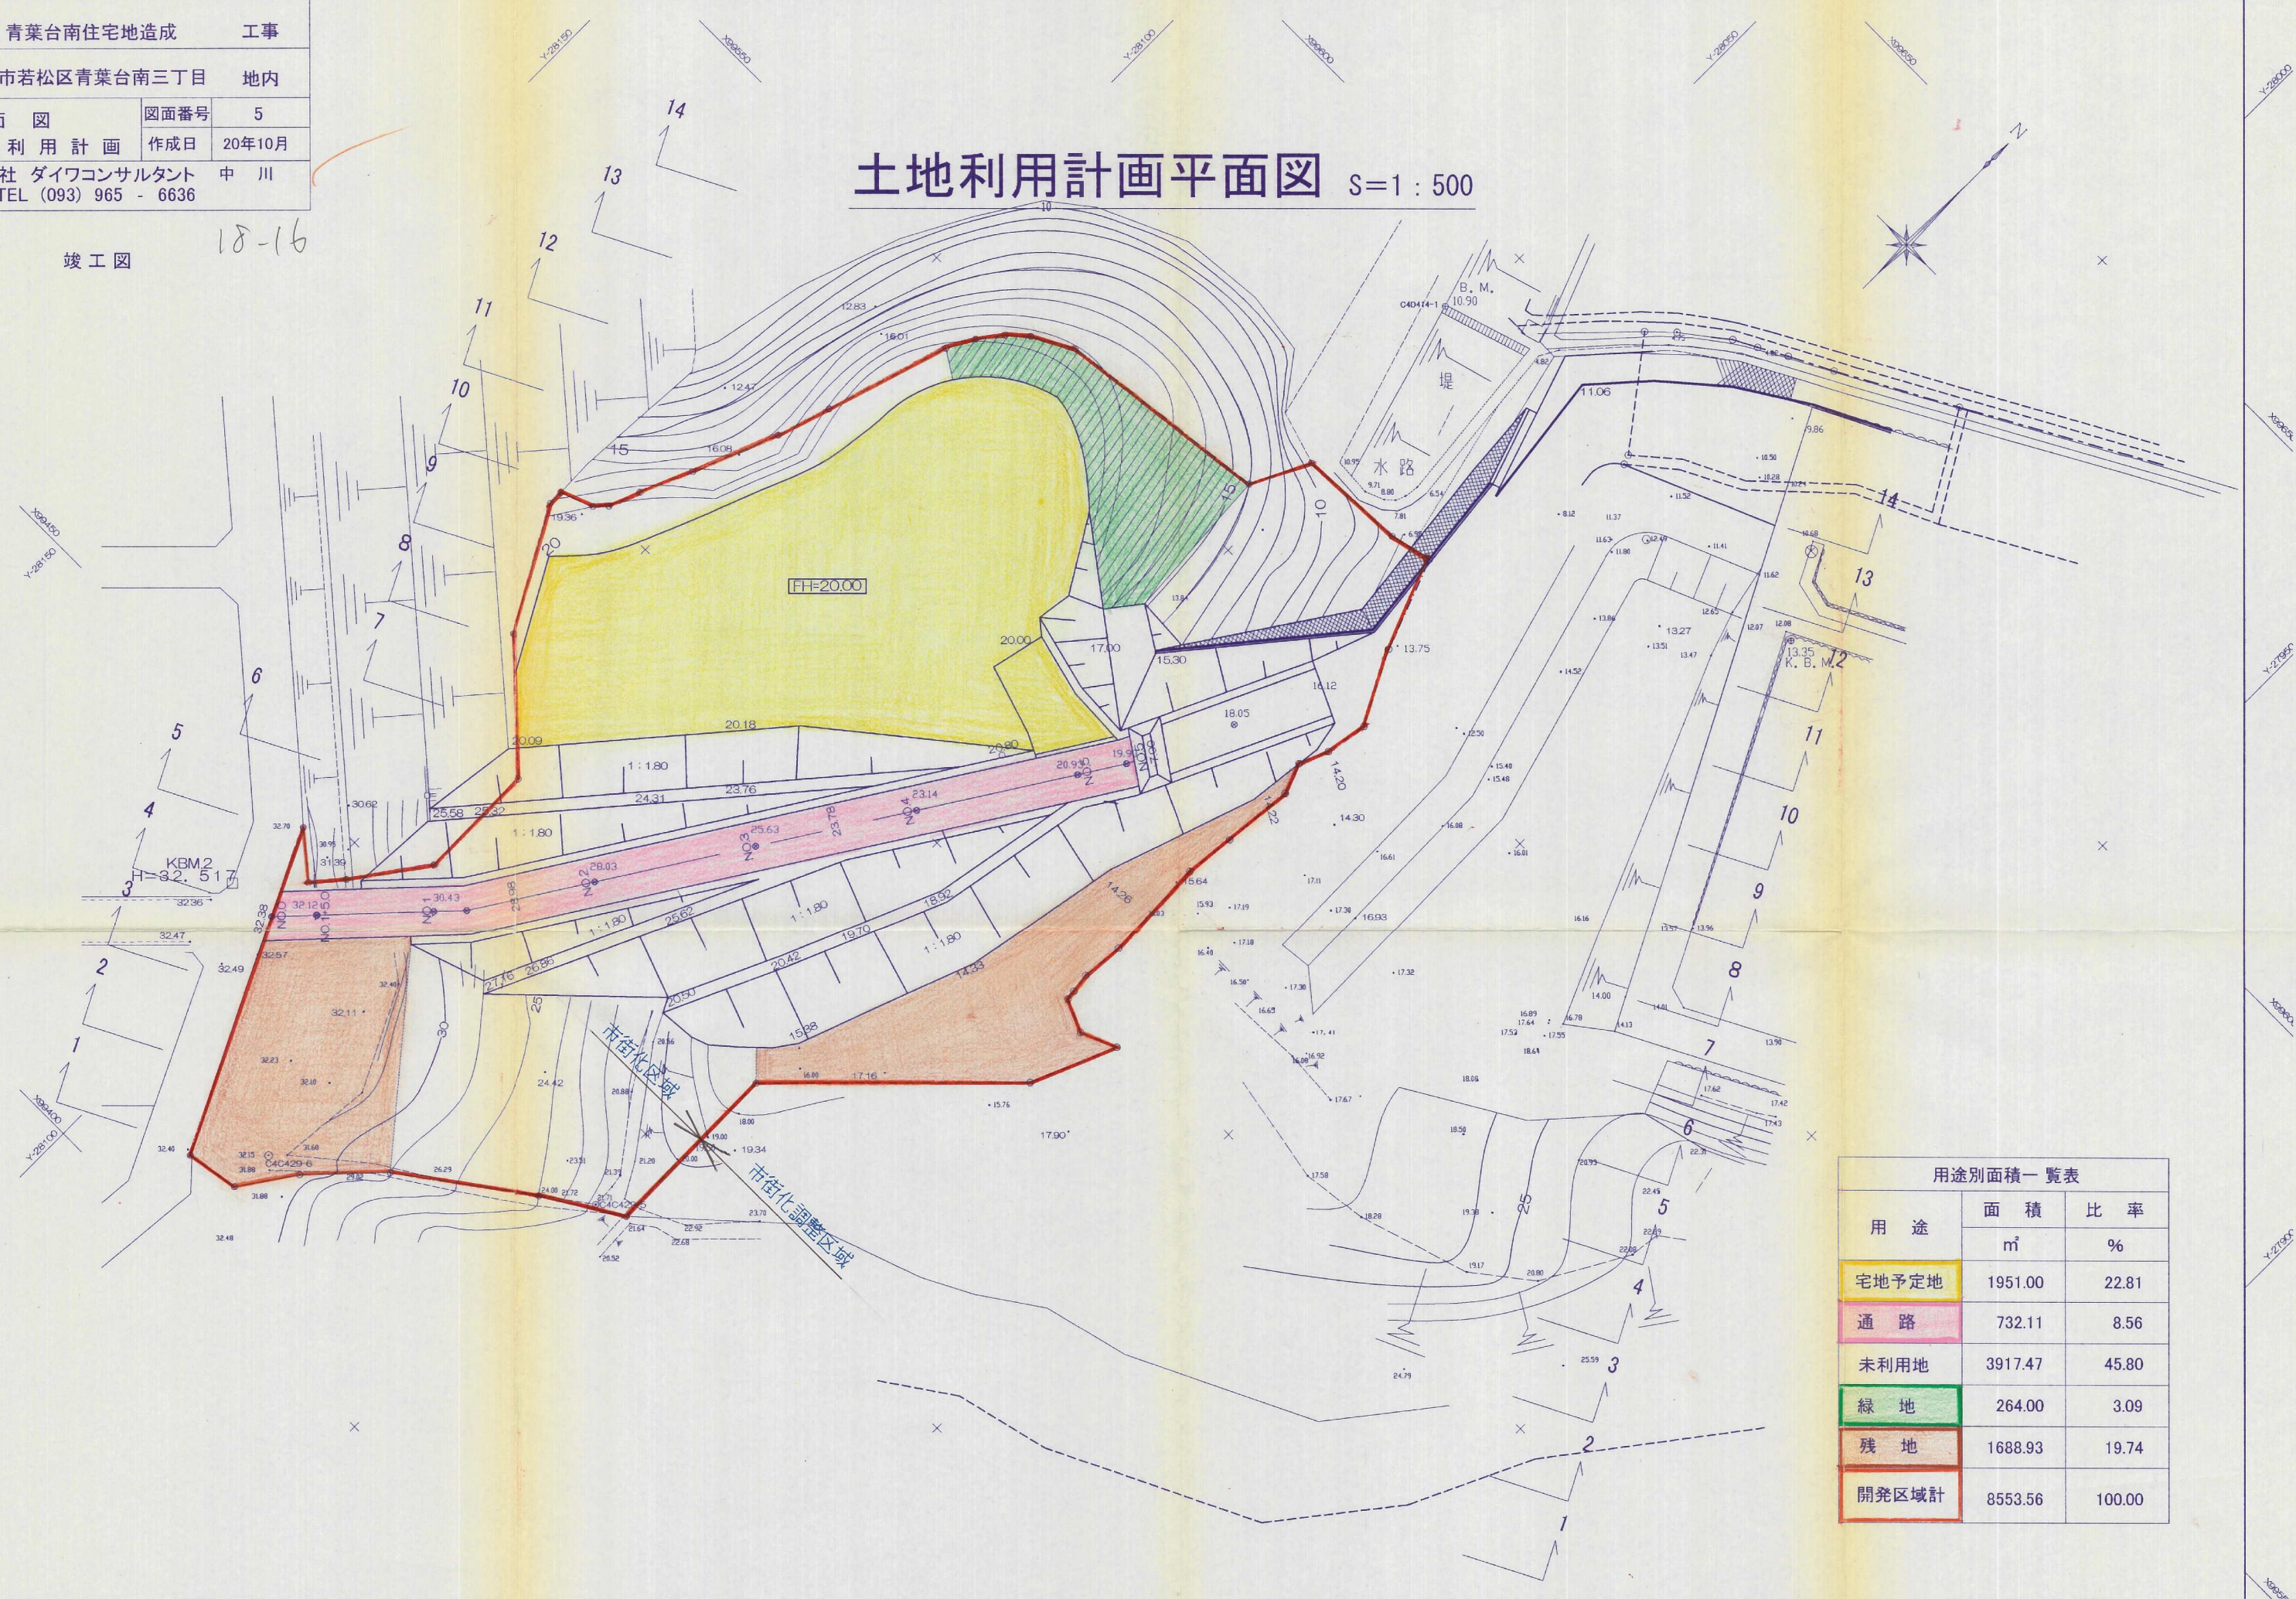

用途別面積一覧表		
用途	面積	比率
	m <sup>2</sup>	%
宅地予定地	1951.00	22.81
通路	732.11	8.56
未利用地	3917.47	45.80
緑地	264.00	3.09
残地	1688.93	19.74
開発区域計	8553.56	100.00