


土地利用計画図 S=1/2000 (A3版)

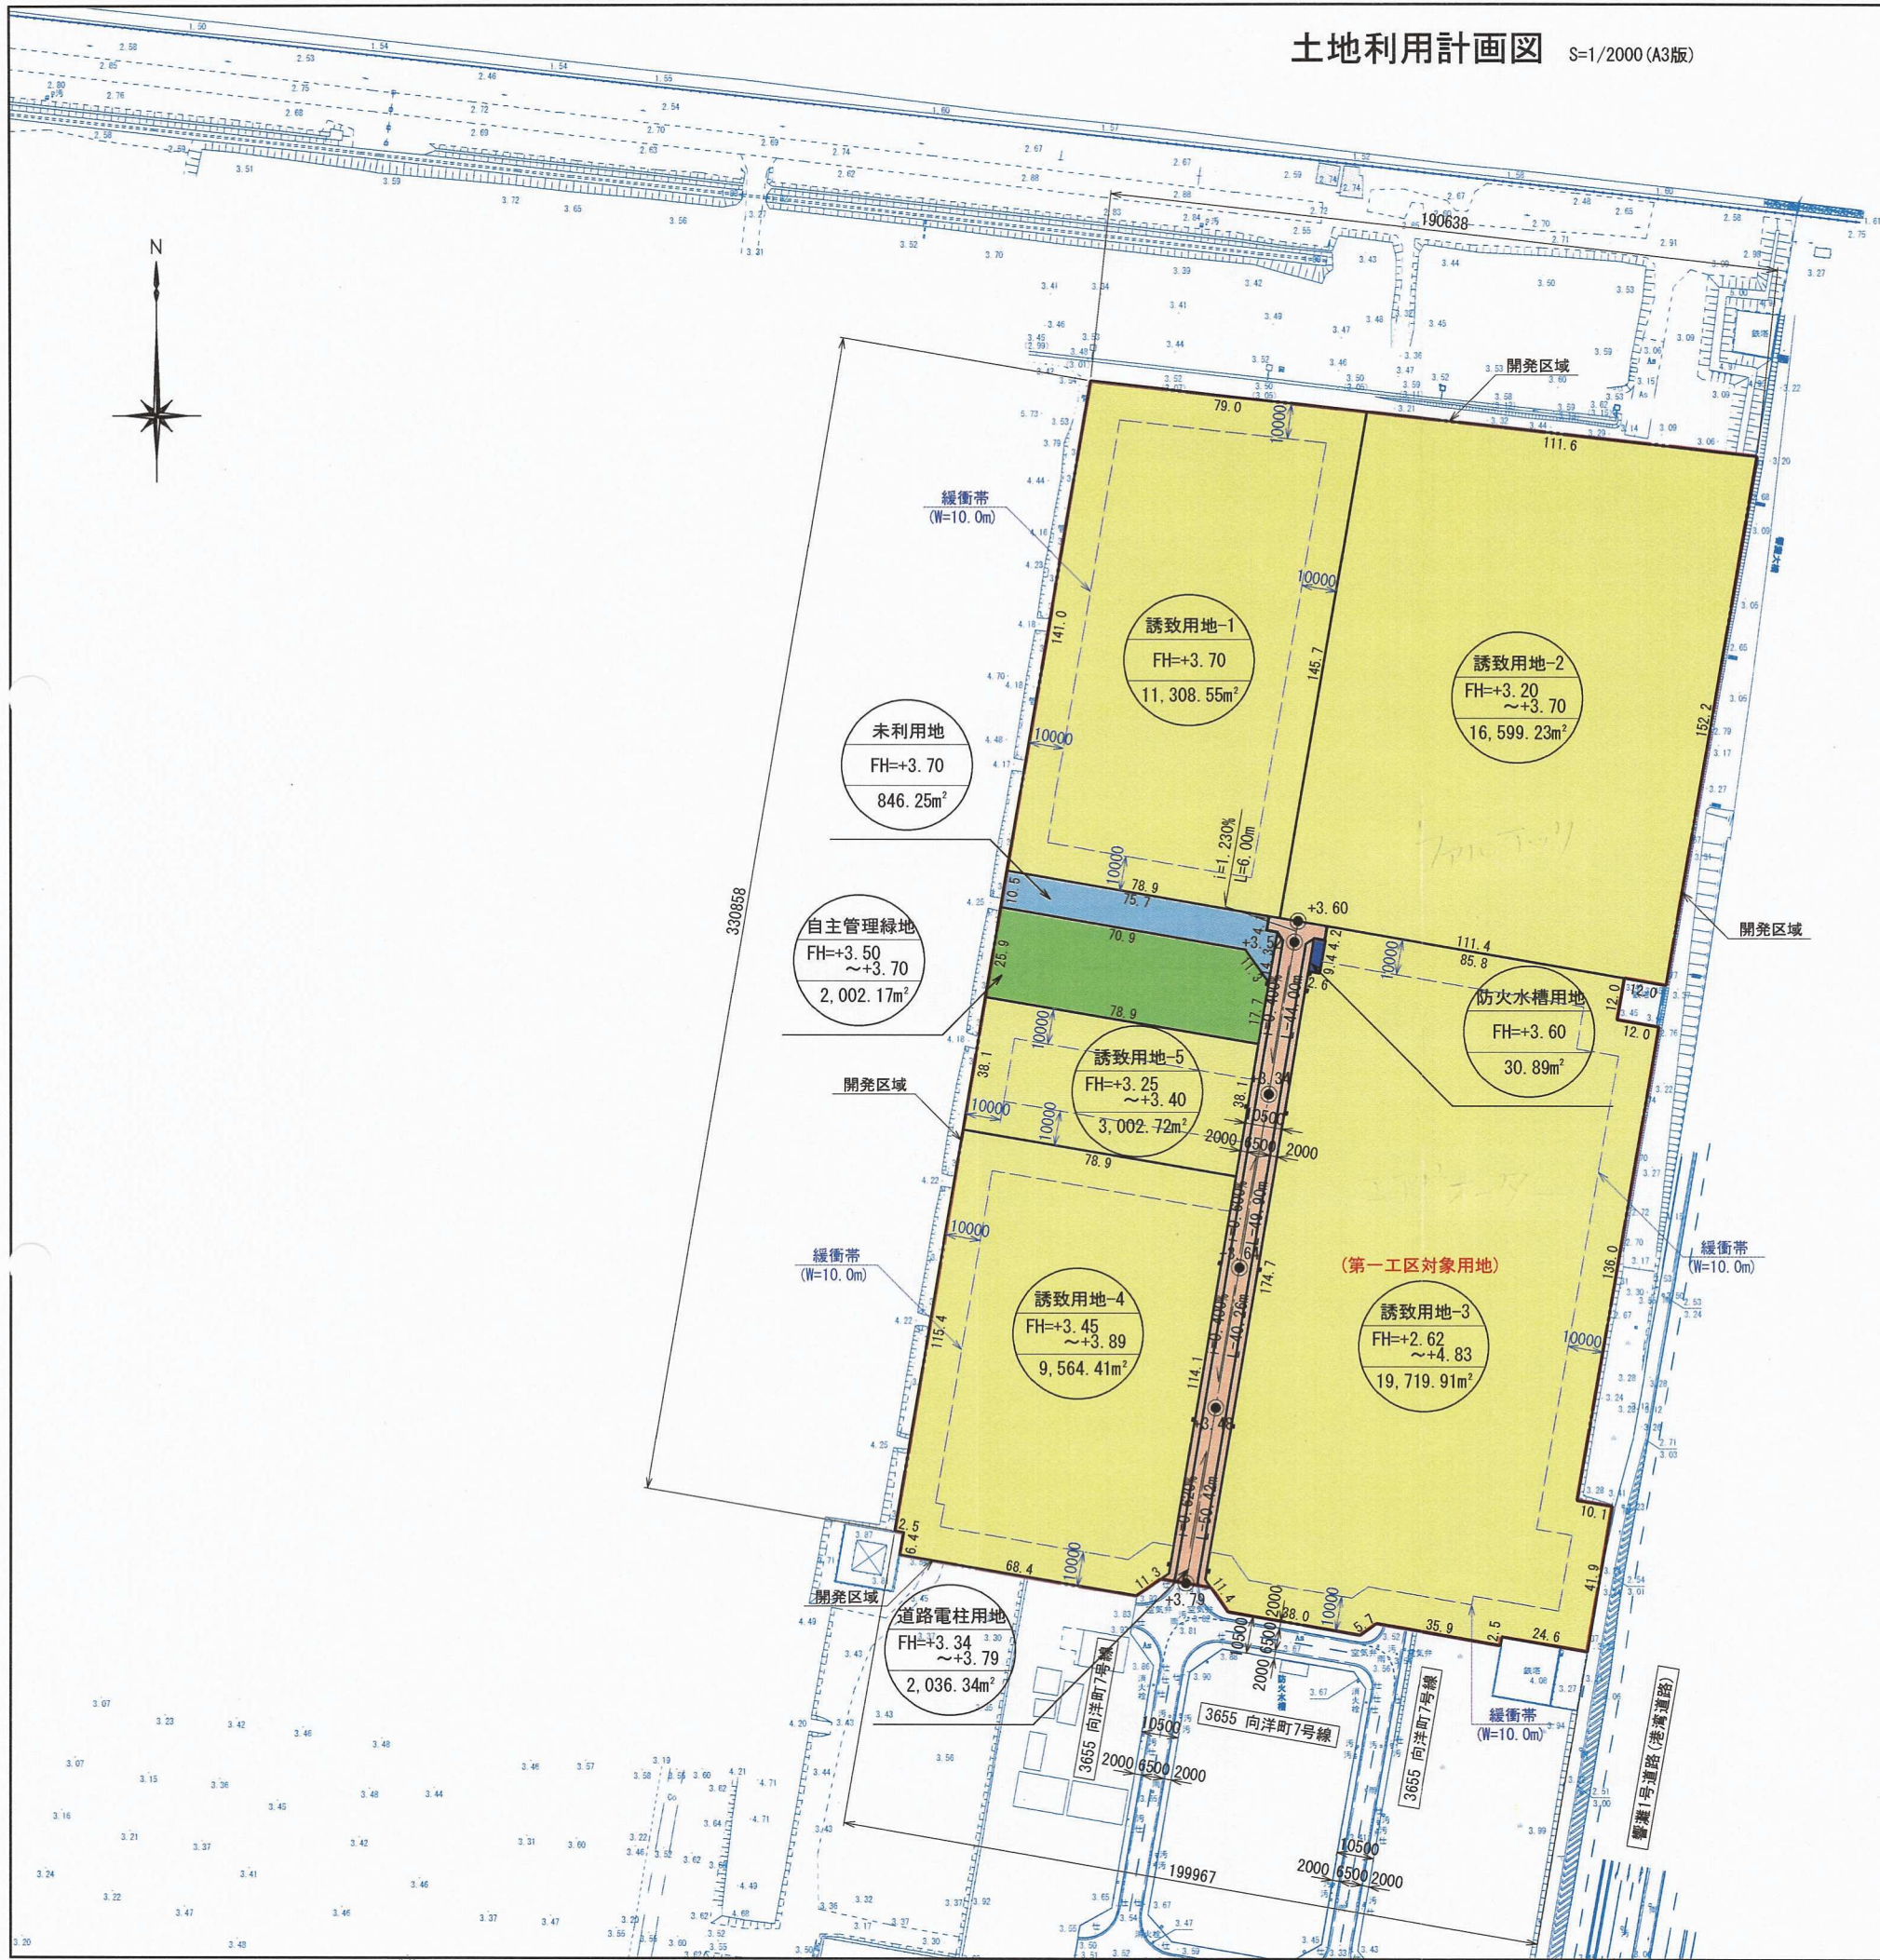

土地利用面積表

| 名称 | 面積(m ²) | 比率(%) | 備考 |
|---------|---------------------|--------|----------------------------------|
| 企業誘致用地 | 60,194.82 | 92.45 | 5区画 |
| 道路・電柱用地 | 2,036.34 | 3.12 | W=10.5m(車道6.5m+歩道2.0m×2), N=12箇所 |
| 自主管理緑地 | 2,002.17 | 3.08 | N=1箇所, 開発区域面積の3.0%以上確保 |
| 未利用地 | 846.25 | 1.30 | N=1箇所 |
| 防火水槽用地 | 30.89 | 0.05 | V=40m ³ , 二次製品空地用 |
| 開発区域 | 65,110.47 | 100.00 | |

竣工図面

| | | | |
|---------|--|----|-------------|
| 事業名 | (仮称)若松区向洋町企業誘致基盤整備事業 | | |
| 開発区域の地名 | 北九州市若松区向洋町10番71ほか(第一工区) | | |
| 図面種別 | 土地利用計画図 | | |
| 縮尺 | S=1/2000(A3版) | 葉数 | 全 15 葉中 8 号 |
| 設計年月日 | 2019年 4月 19日 | | |
| 申請者 | 日本製鉄株式会社 八幡製鉄所 | | |
| 設計者 | 株式会社 おのみち設計 ☎093-663-6677 氏名 穴井 浩二 | | |