


土地利用計画図

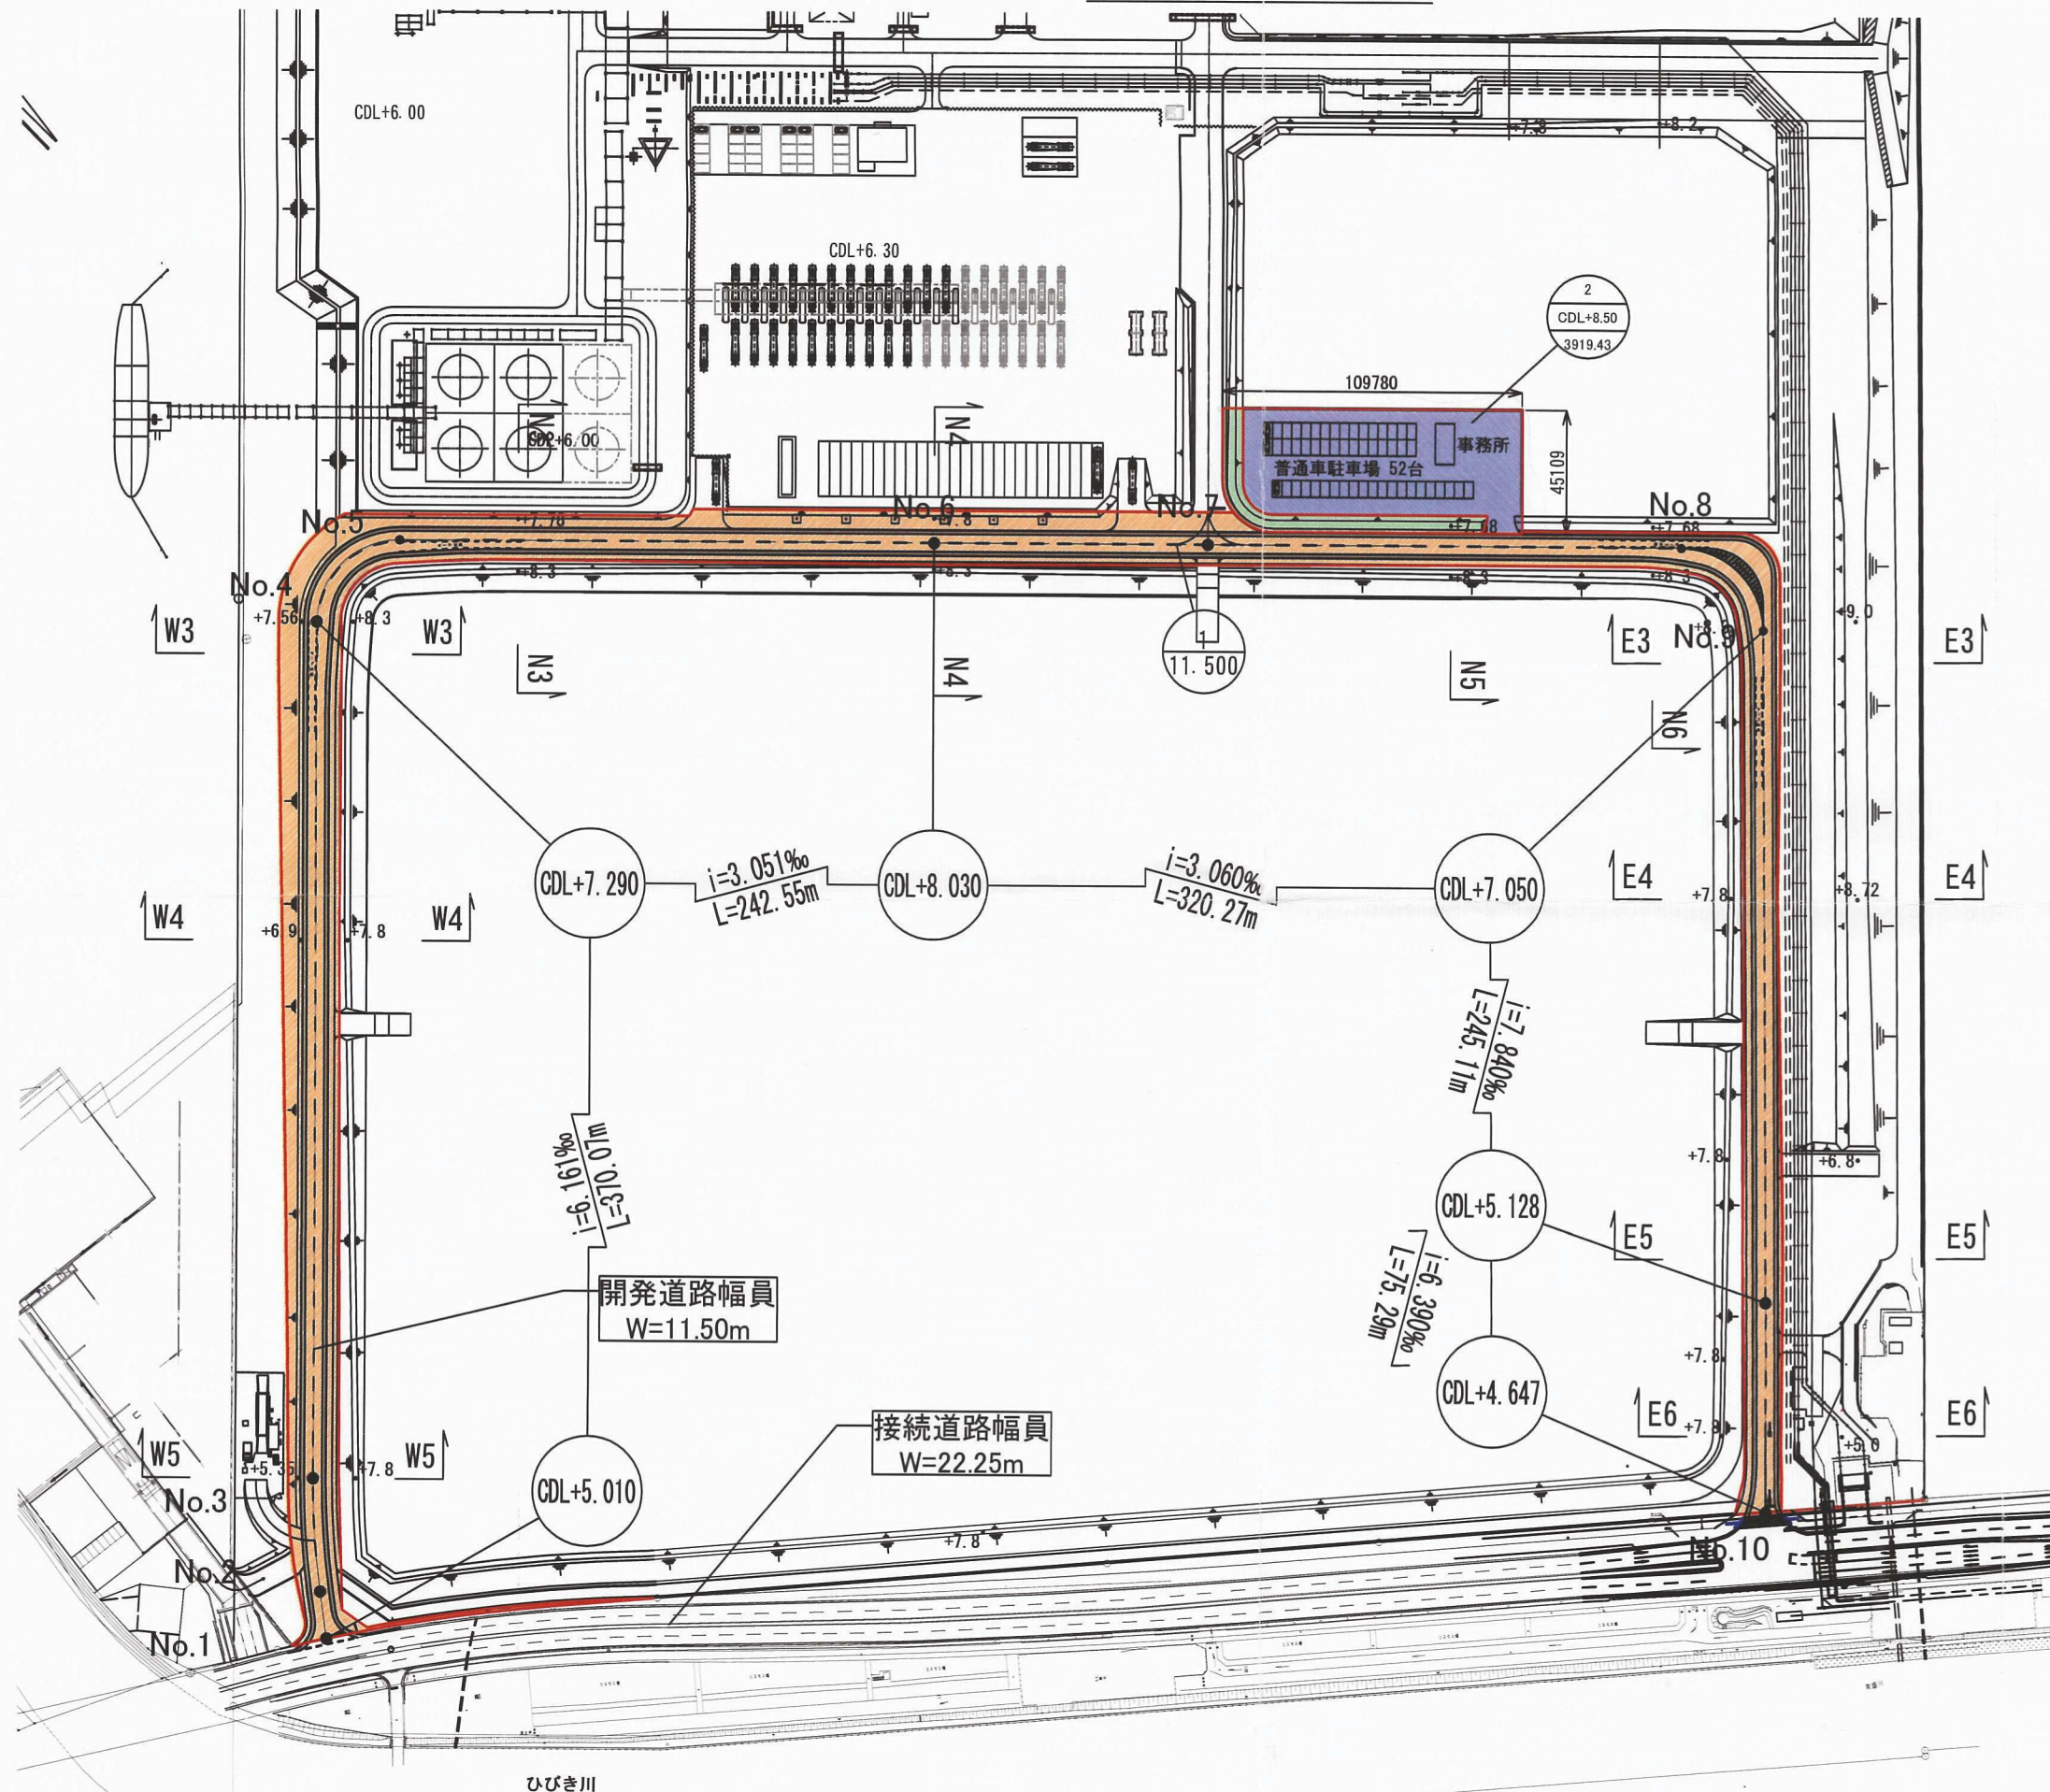

土地利用計画表

図 例	種 別	面積(m2)	割合(%)	摘 要
	開発区域	26339.21	100.00	
	道 路	21485.30	81.57	
	業務用地	3999.58	15.19	
	緑地	854.33	3.24	

凡例

名 称	記 号
開発区域境界線	
道路番号	1
道路幅員	11.500
業務用地番号	2
造成計画高	CDL+8.50
敷地面積	3919.43
勾配、延長	i=3.998% L=98.556m
変化点	CDL+8.03
暫定法面(1:2.5,2.0,1.8)	
断面位置	A-A

竣工図

実 更	2013.11.15	変更内容			
NO.	年月日	記 事	設計	審査	
設計者	西部ガス株式会社 殿				
工事名称	ひびき LNG 基地用地全体計画				
図面名称	土地利用計画図				
縮 尺	1/2500	設計番号			
図面番号	B-DW-1140				Rev. 1
求 部	審 査	設 計	製 図	日 付	
				2012.07.24	
大成建設株式会社 山崎 昭二					