


# 土地利用竣工図

S=1:200

デイサービス計画予定地

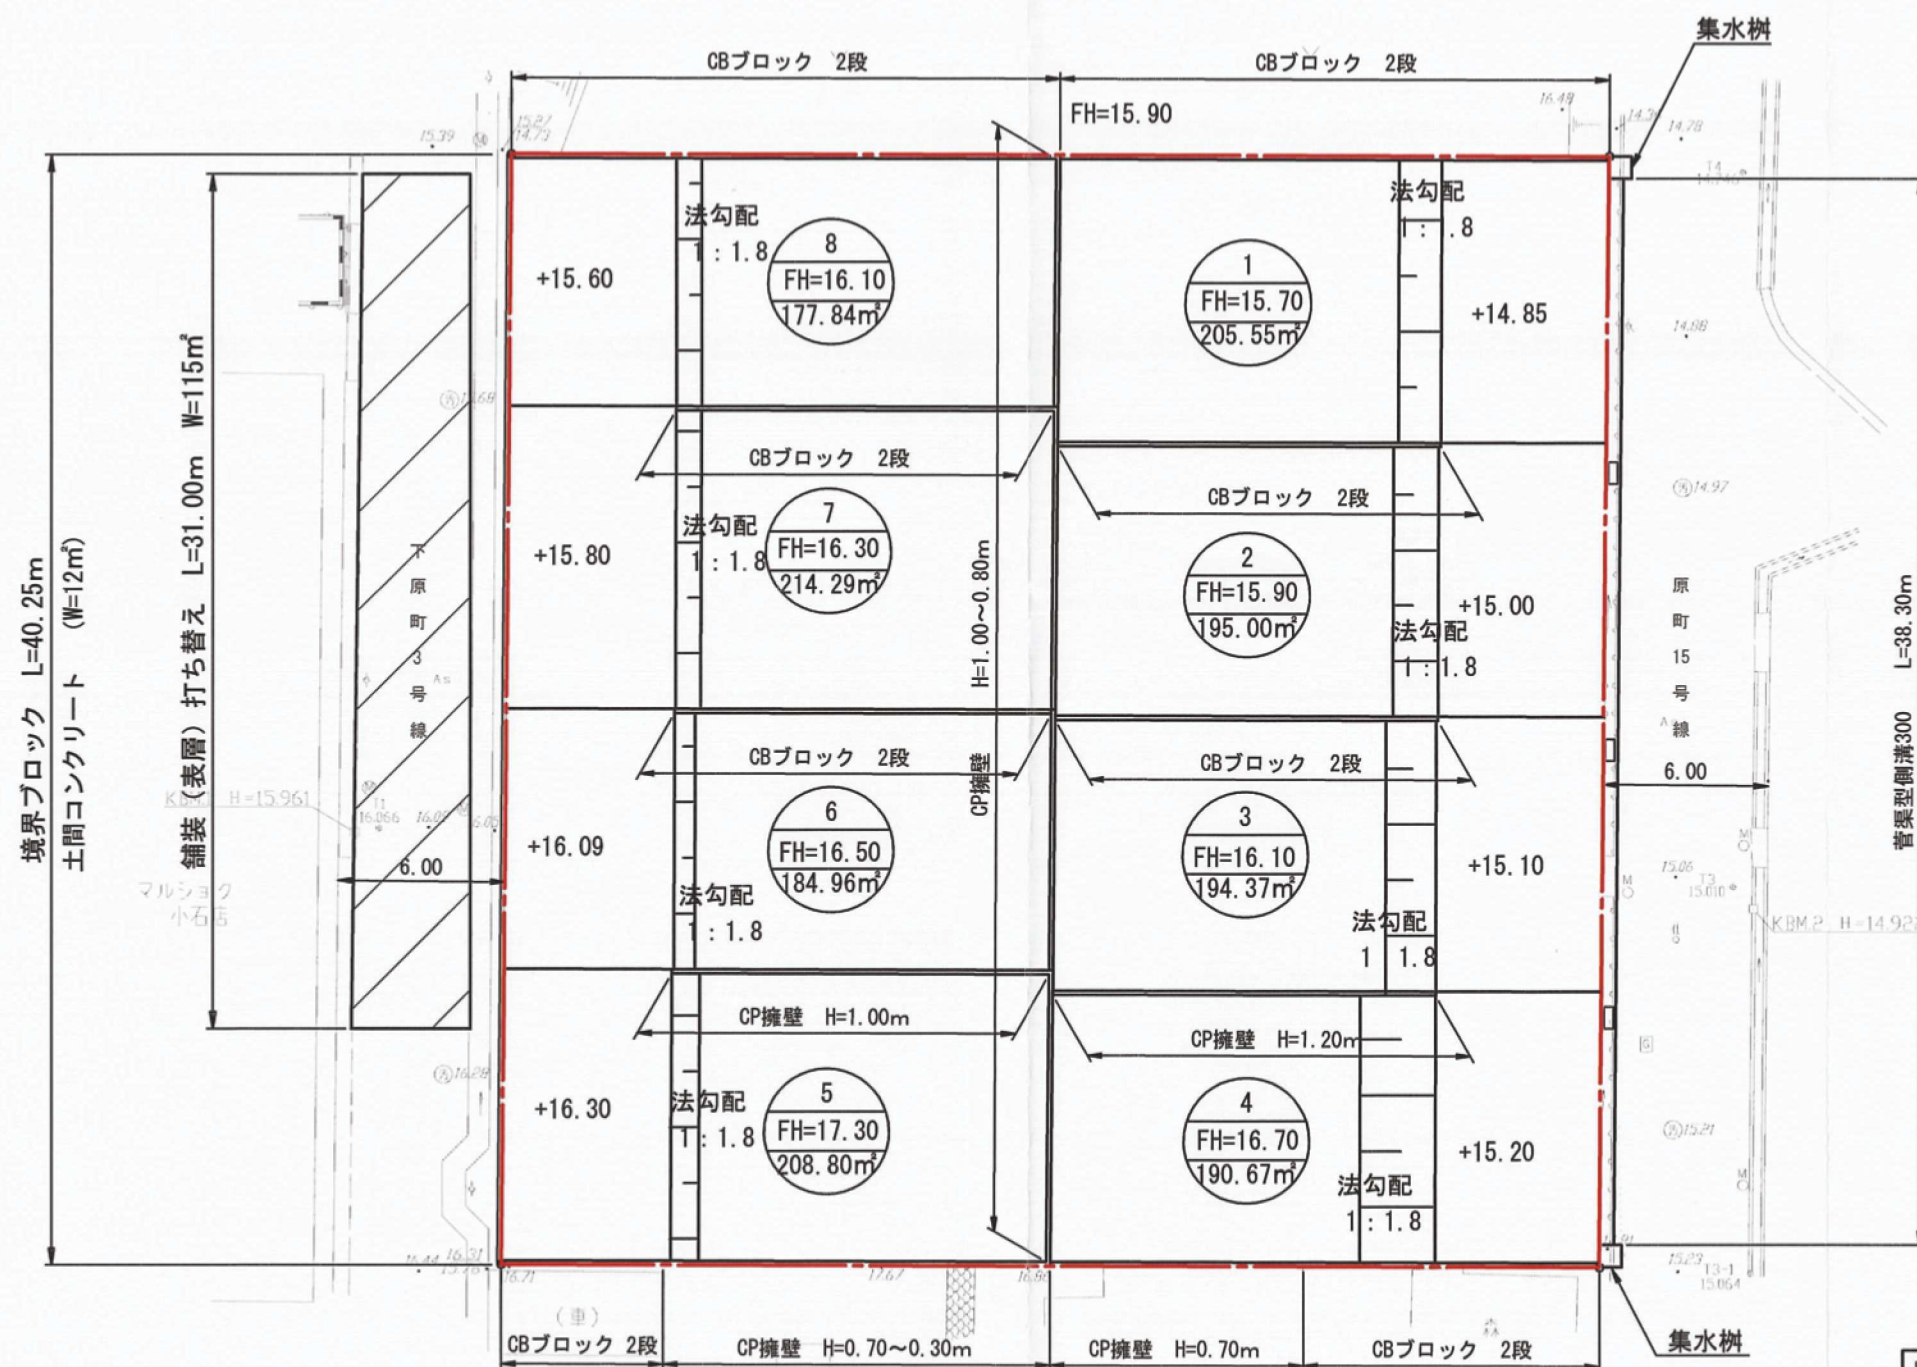

## 凡 例

	開発区域境界
	側溝、樹
	CP擁壁、CBブロック
	法面

開発者	TEL 093-613-5500	大英産業株式会社
開発区域の地名	北九州市若松区原町15番3外	
図面種別	土地利用竣工図	
図面番号	縮尺	設計年月日
5	S=1:200	H27.2.10
設計者	北九州市小倉北区馬借三丁目3番37号 (有)高尾設計事務所 TEL 093-511-4067 氏名 高尾 容 旦 印	