


土地利用計画平面図


縮尺 1:500

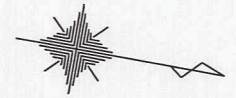

開発区域境界線

土地利用計画表

施設名称		面積(㎡)	坪数	比率(%)		備考
施工面積		2,711.69	820.29			
公共用地		77.09	23.32	2.84	100.00	
宅地		2,634.60	796.97	97.16		
公共施設	道路(幅員2m)	77.09	23.32	2.84	2.84	拡幅部分
民地	宅地	2,634.60	796.97	97.16	97.16	

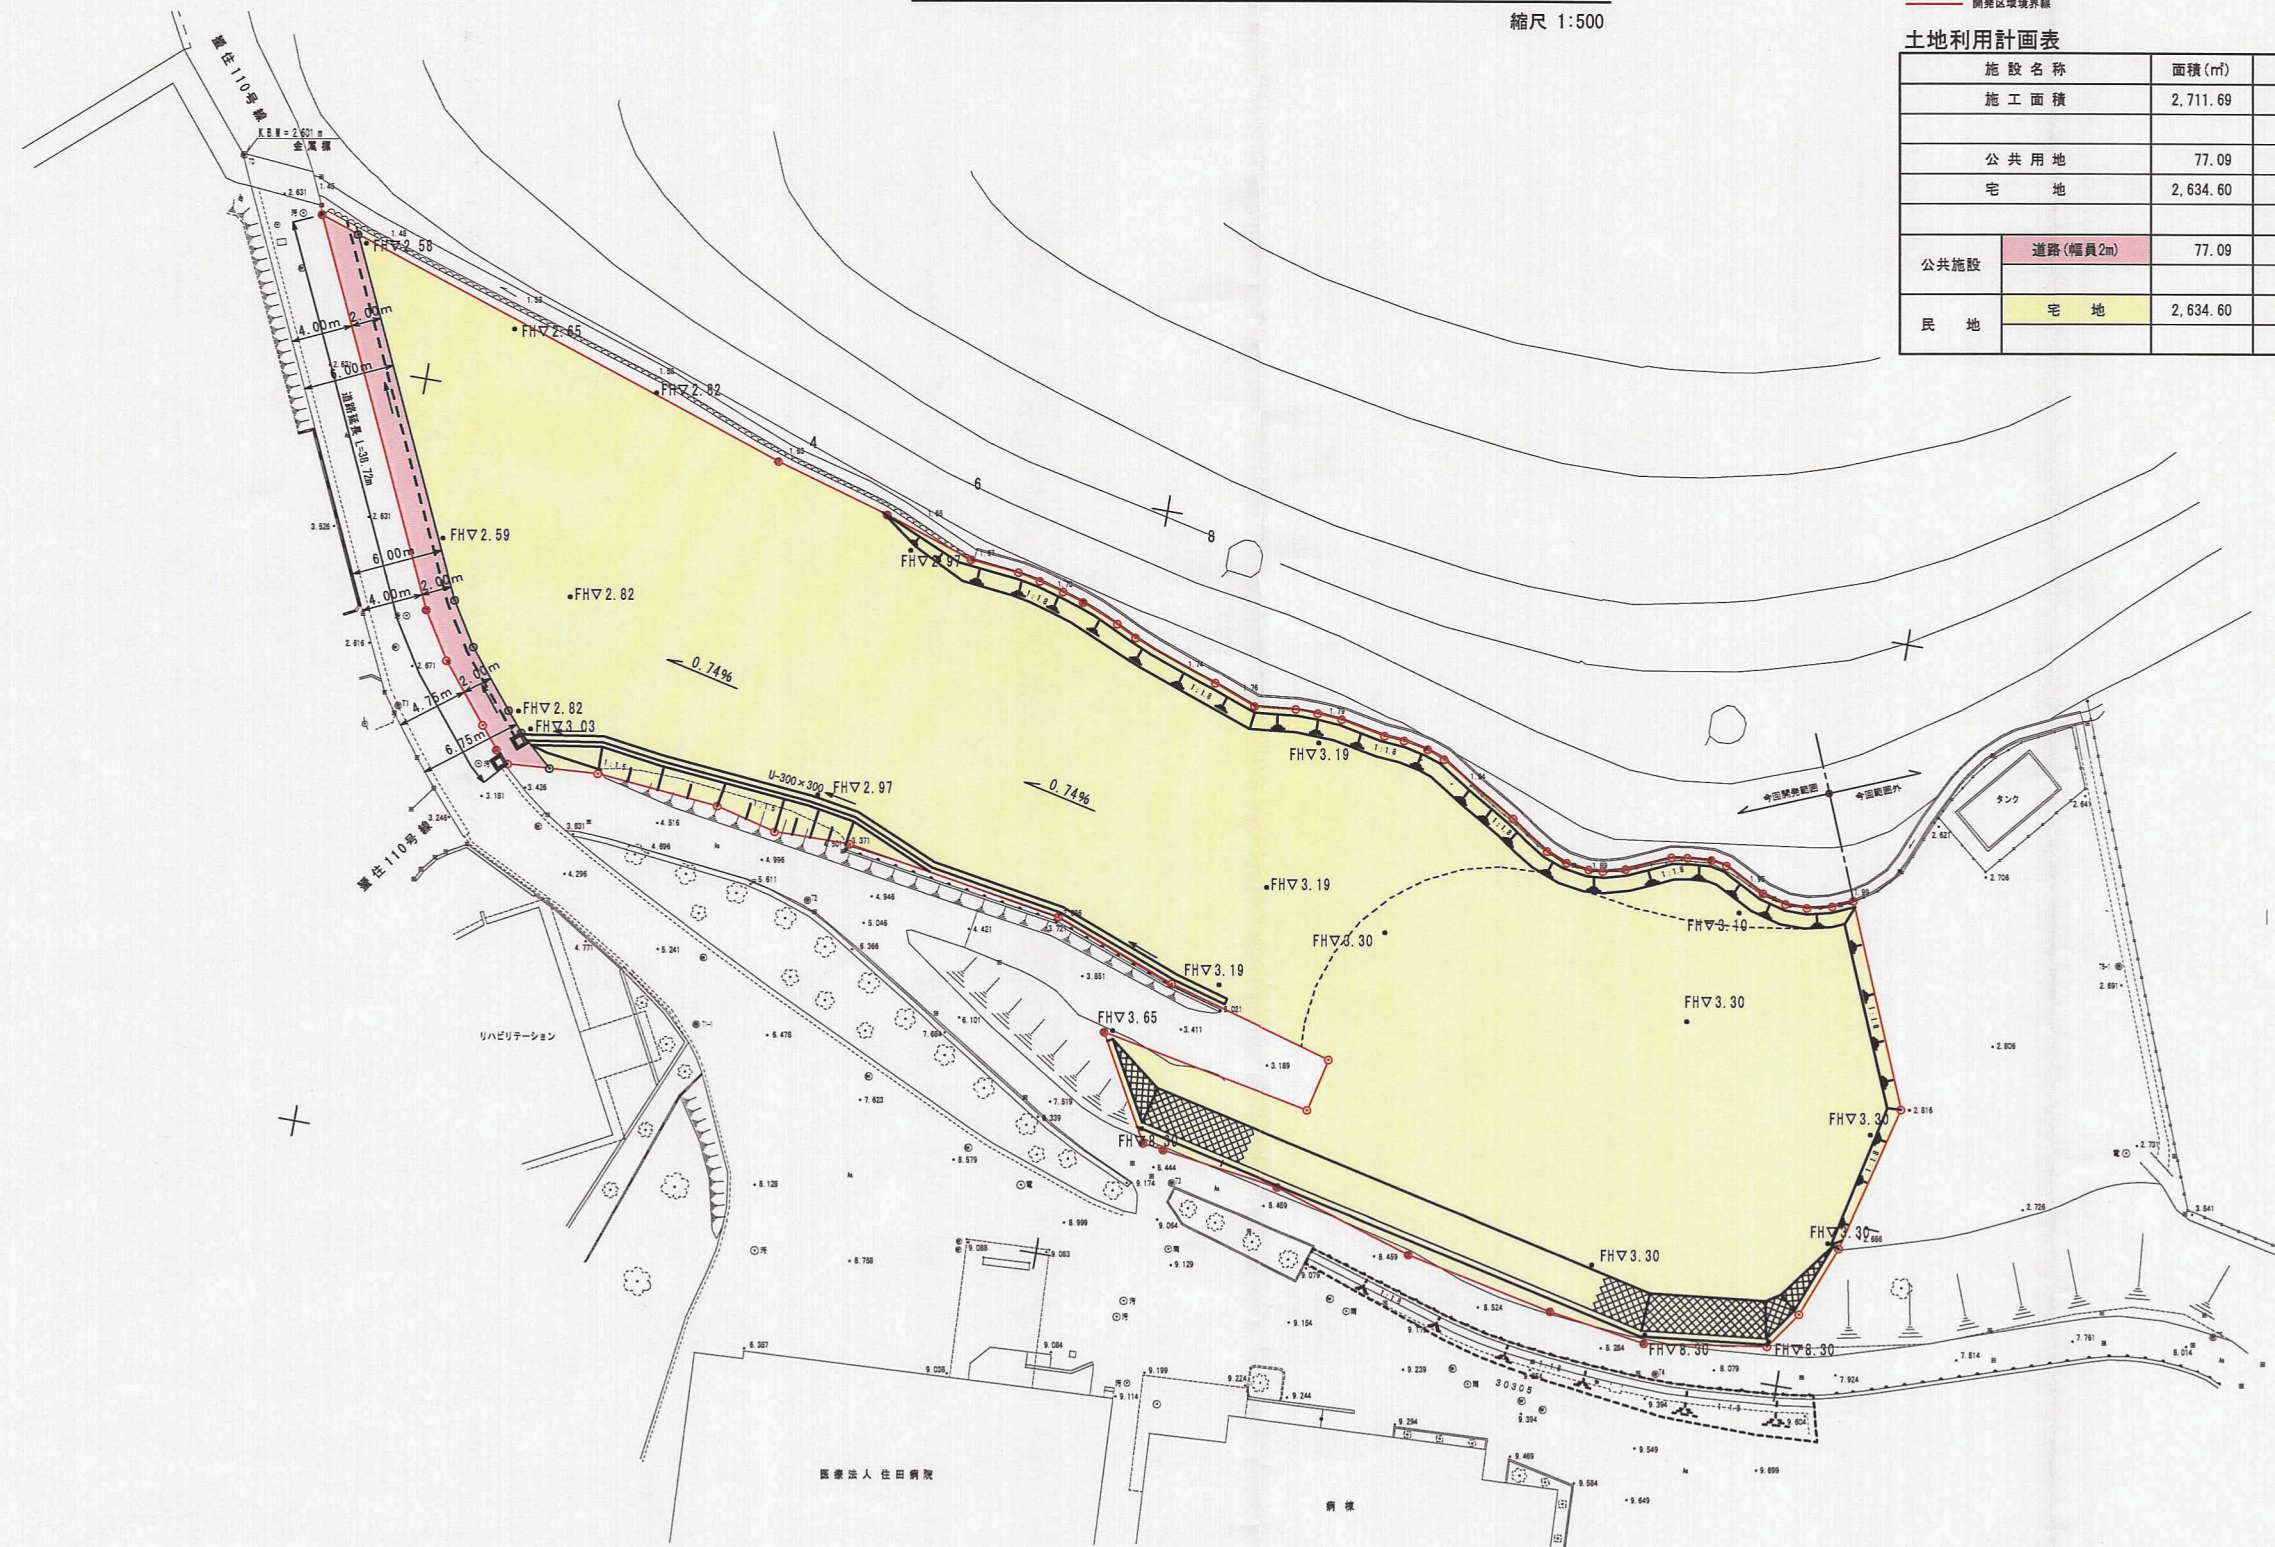

竣工図面

開発者	北九州市若松区大字 塚住1435番地 医療法人 住田病院 TEL 093-741-1301		
開発区域 の地名	北九州市若松区大字 塚住1411番地外		
図面 種別	土地利用計画 平面図		
図面番号	縮 尺	設計年月日	
6 / 13	1/500	平成23年 6 月 日	
設計者	福岡市中央区渡辺通3丁目6-11 清水建設株式会社 九州支店		TEL 092-7 原 竹 雄