
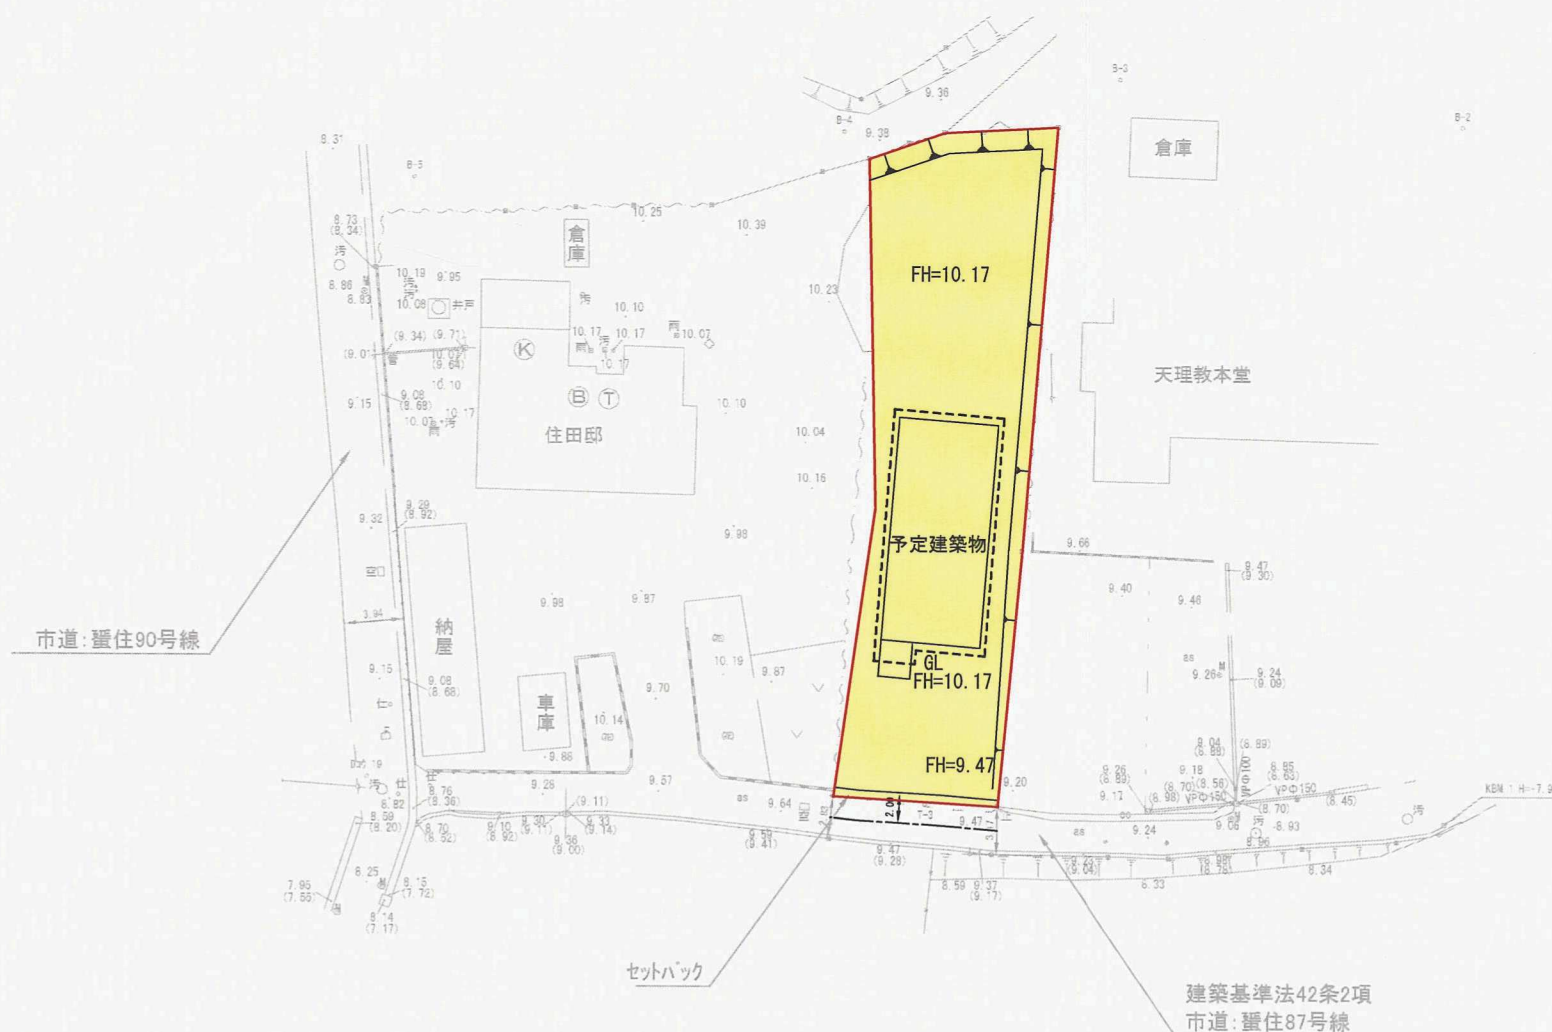


北九州市若松区大字蛭住1304番 土地利用竣工図 S=1:500

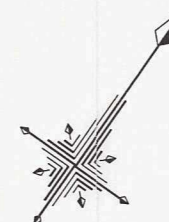

凡 例

	宅 地	477.63㎡	100.00%
	開発区域	477.63㎡	100.00%

申請者	北九州市若松区大字蛭住1299番地 住田 清晃		
設計者	マサキ測量設計株式会社 直方市大字感田720番地の1 島田 紘行		
所 在	北九州市若松区大字蛭住1304番		
縮 尺	S = 1 : 5 0 0	図 番	
図 名	土地利用竣工図	年月日	H30. 9. 5