
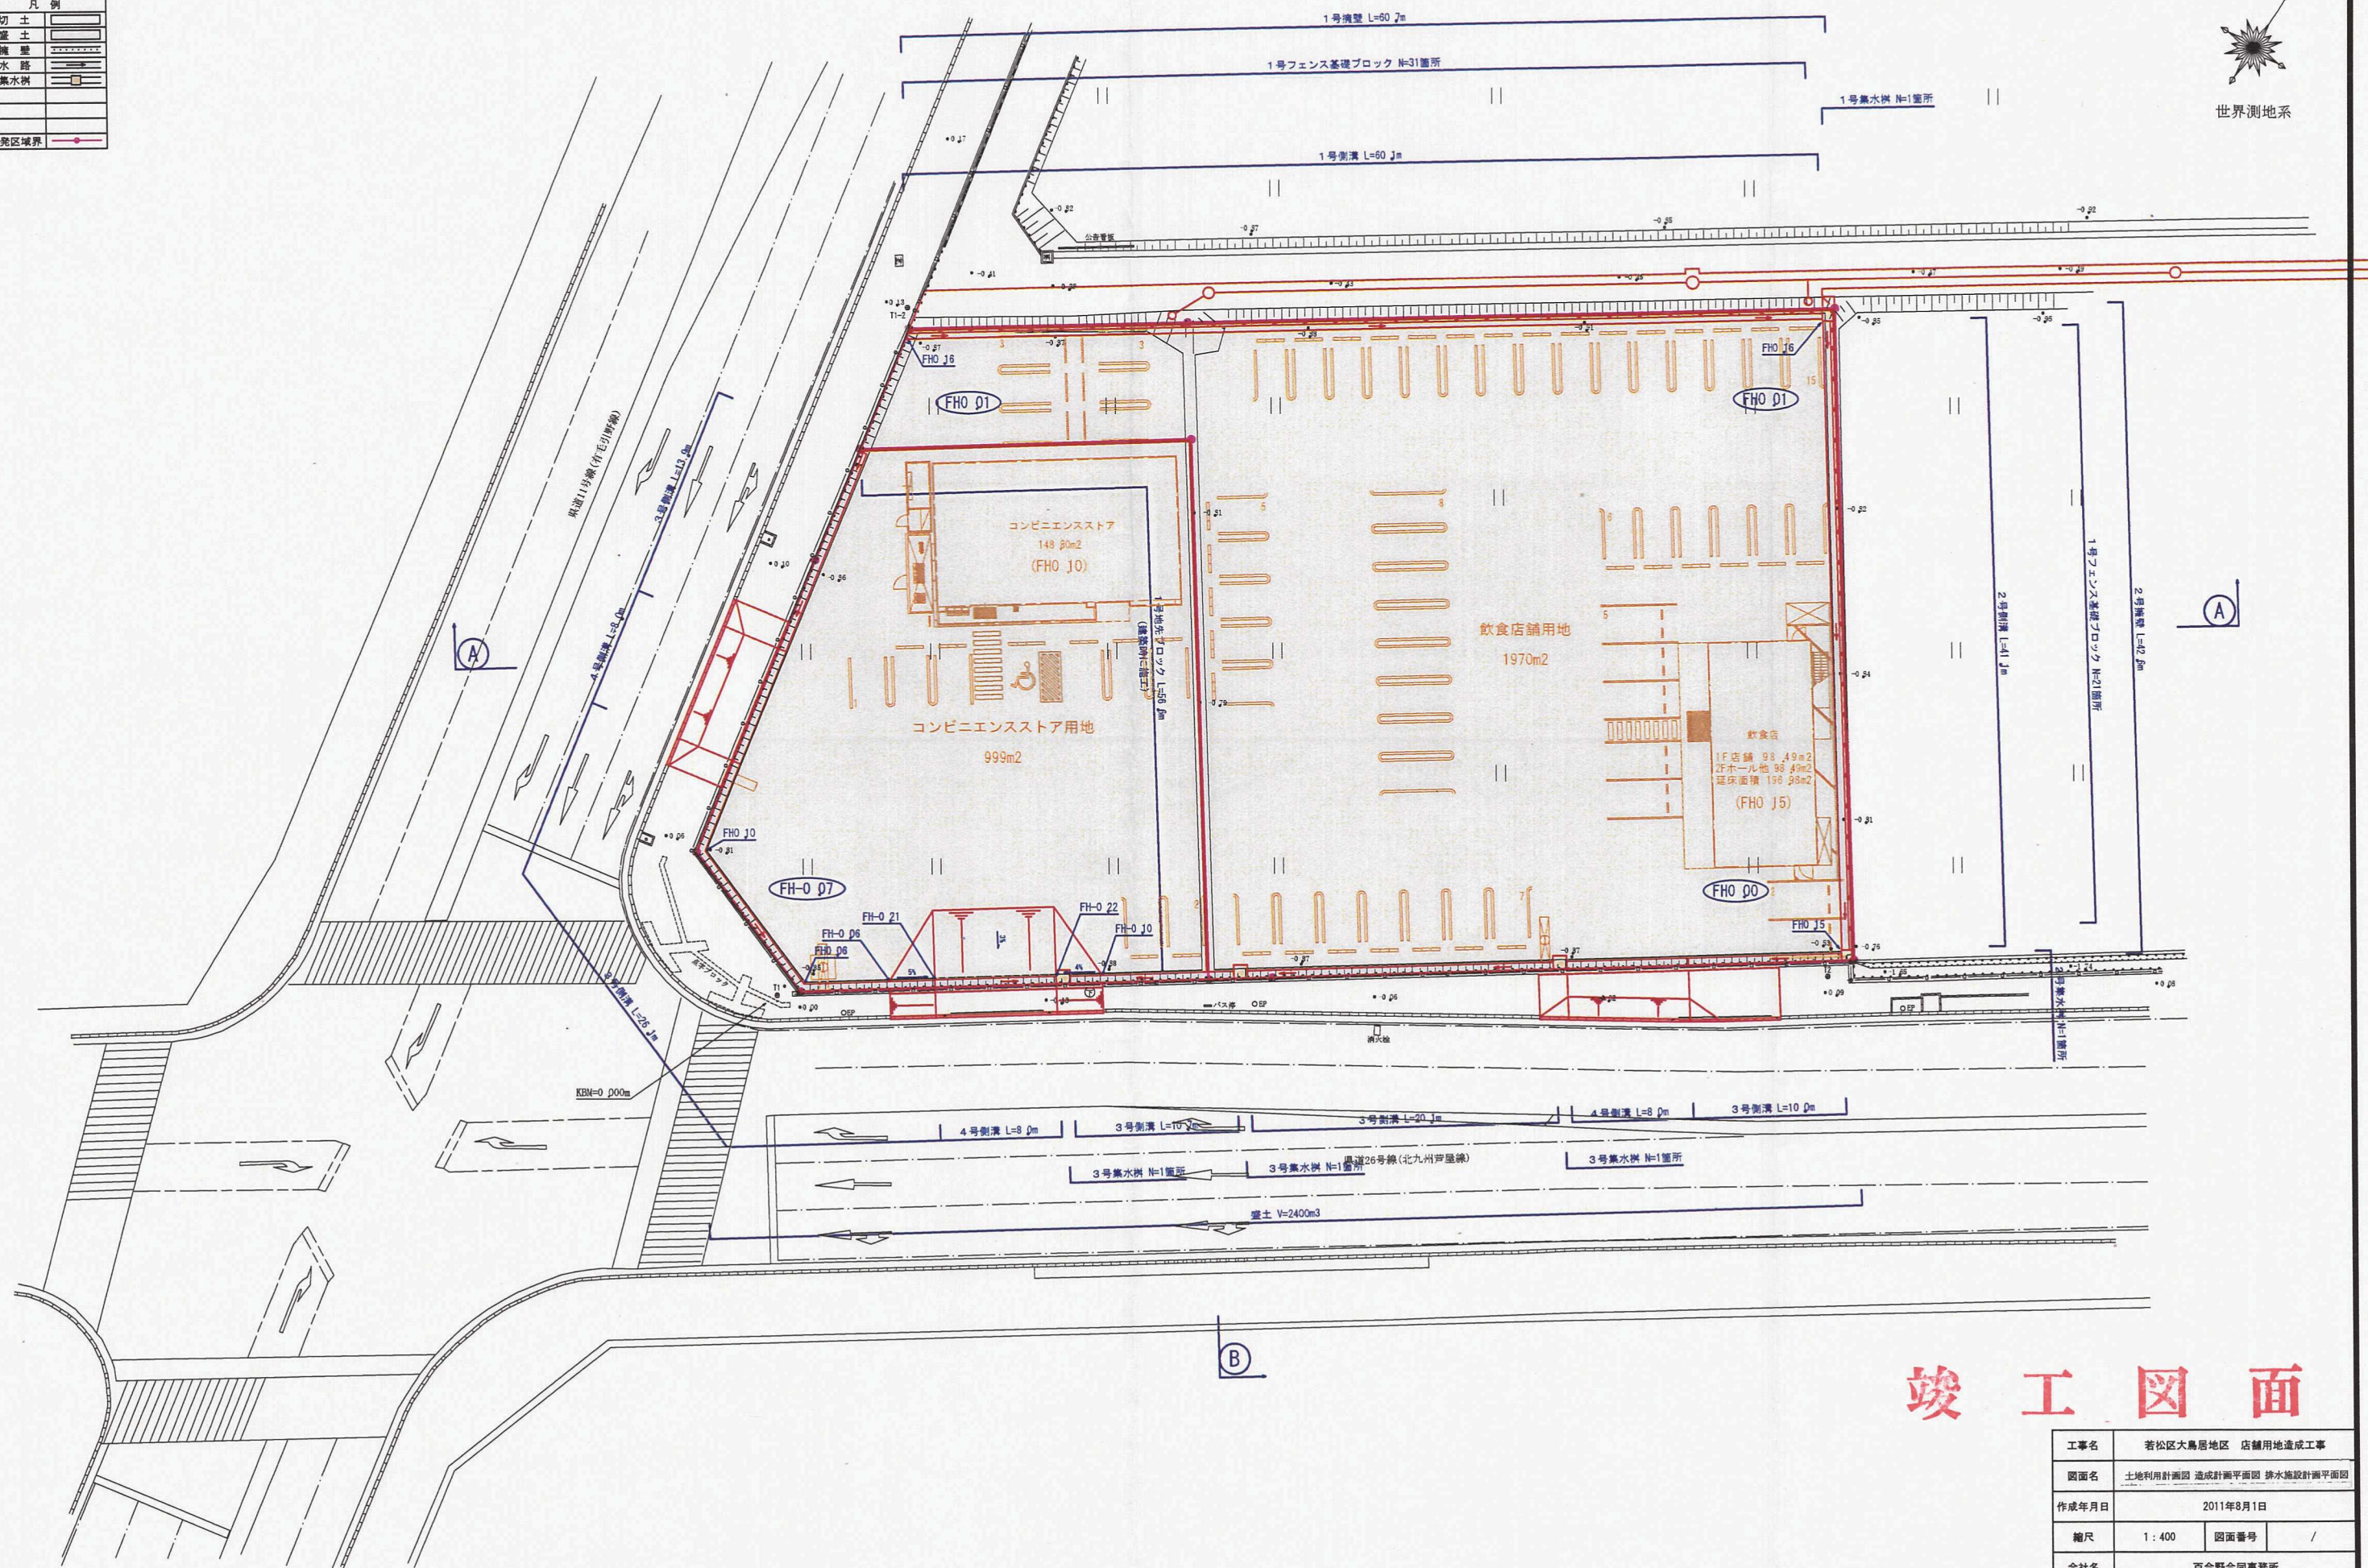
 


凡 例	
切 土	
壙 土	
擁 壁	
水 路	
集水樹	
開発区域界	



竣工圖面

工事名	若松区大鳥居地区 店舗用地造成工事		
図面名	土地利用計画図 造成計画平面図 排水施設計画平面図		
作成年月日	2011年8月1日		
縮尺	1 : 400	図面番号	/
会社名	百合野合同事務所		
事業者名	株式会社カドス・コーポレーション		