


土地利用計画平面図

S=1:250

凡 例
 新コン = 新設コンクリート杭
 既コン = 既設コンクリート杭
 新ブラ = 新設プラスチック杭
 ○ = 新設木杭

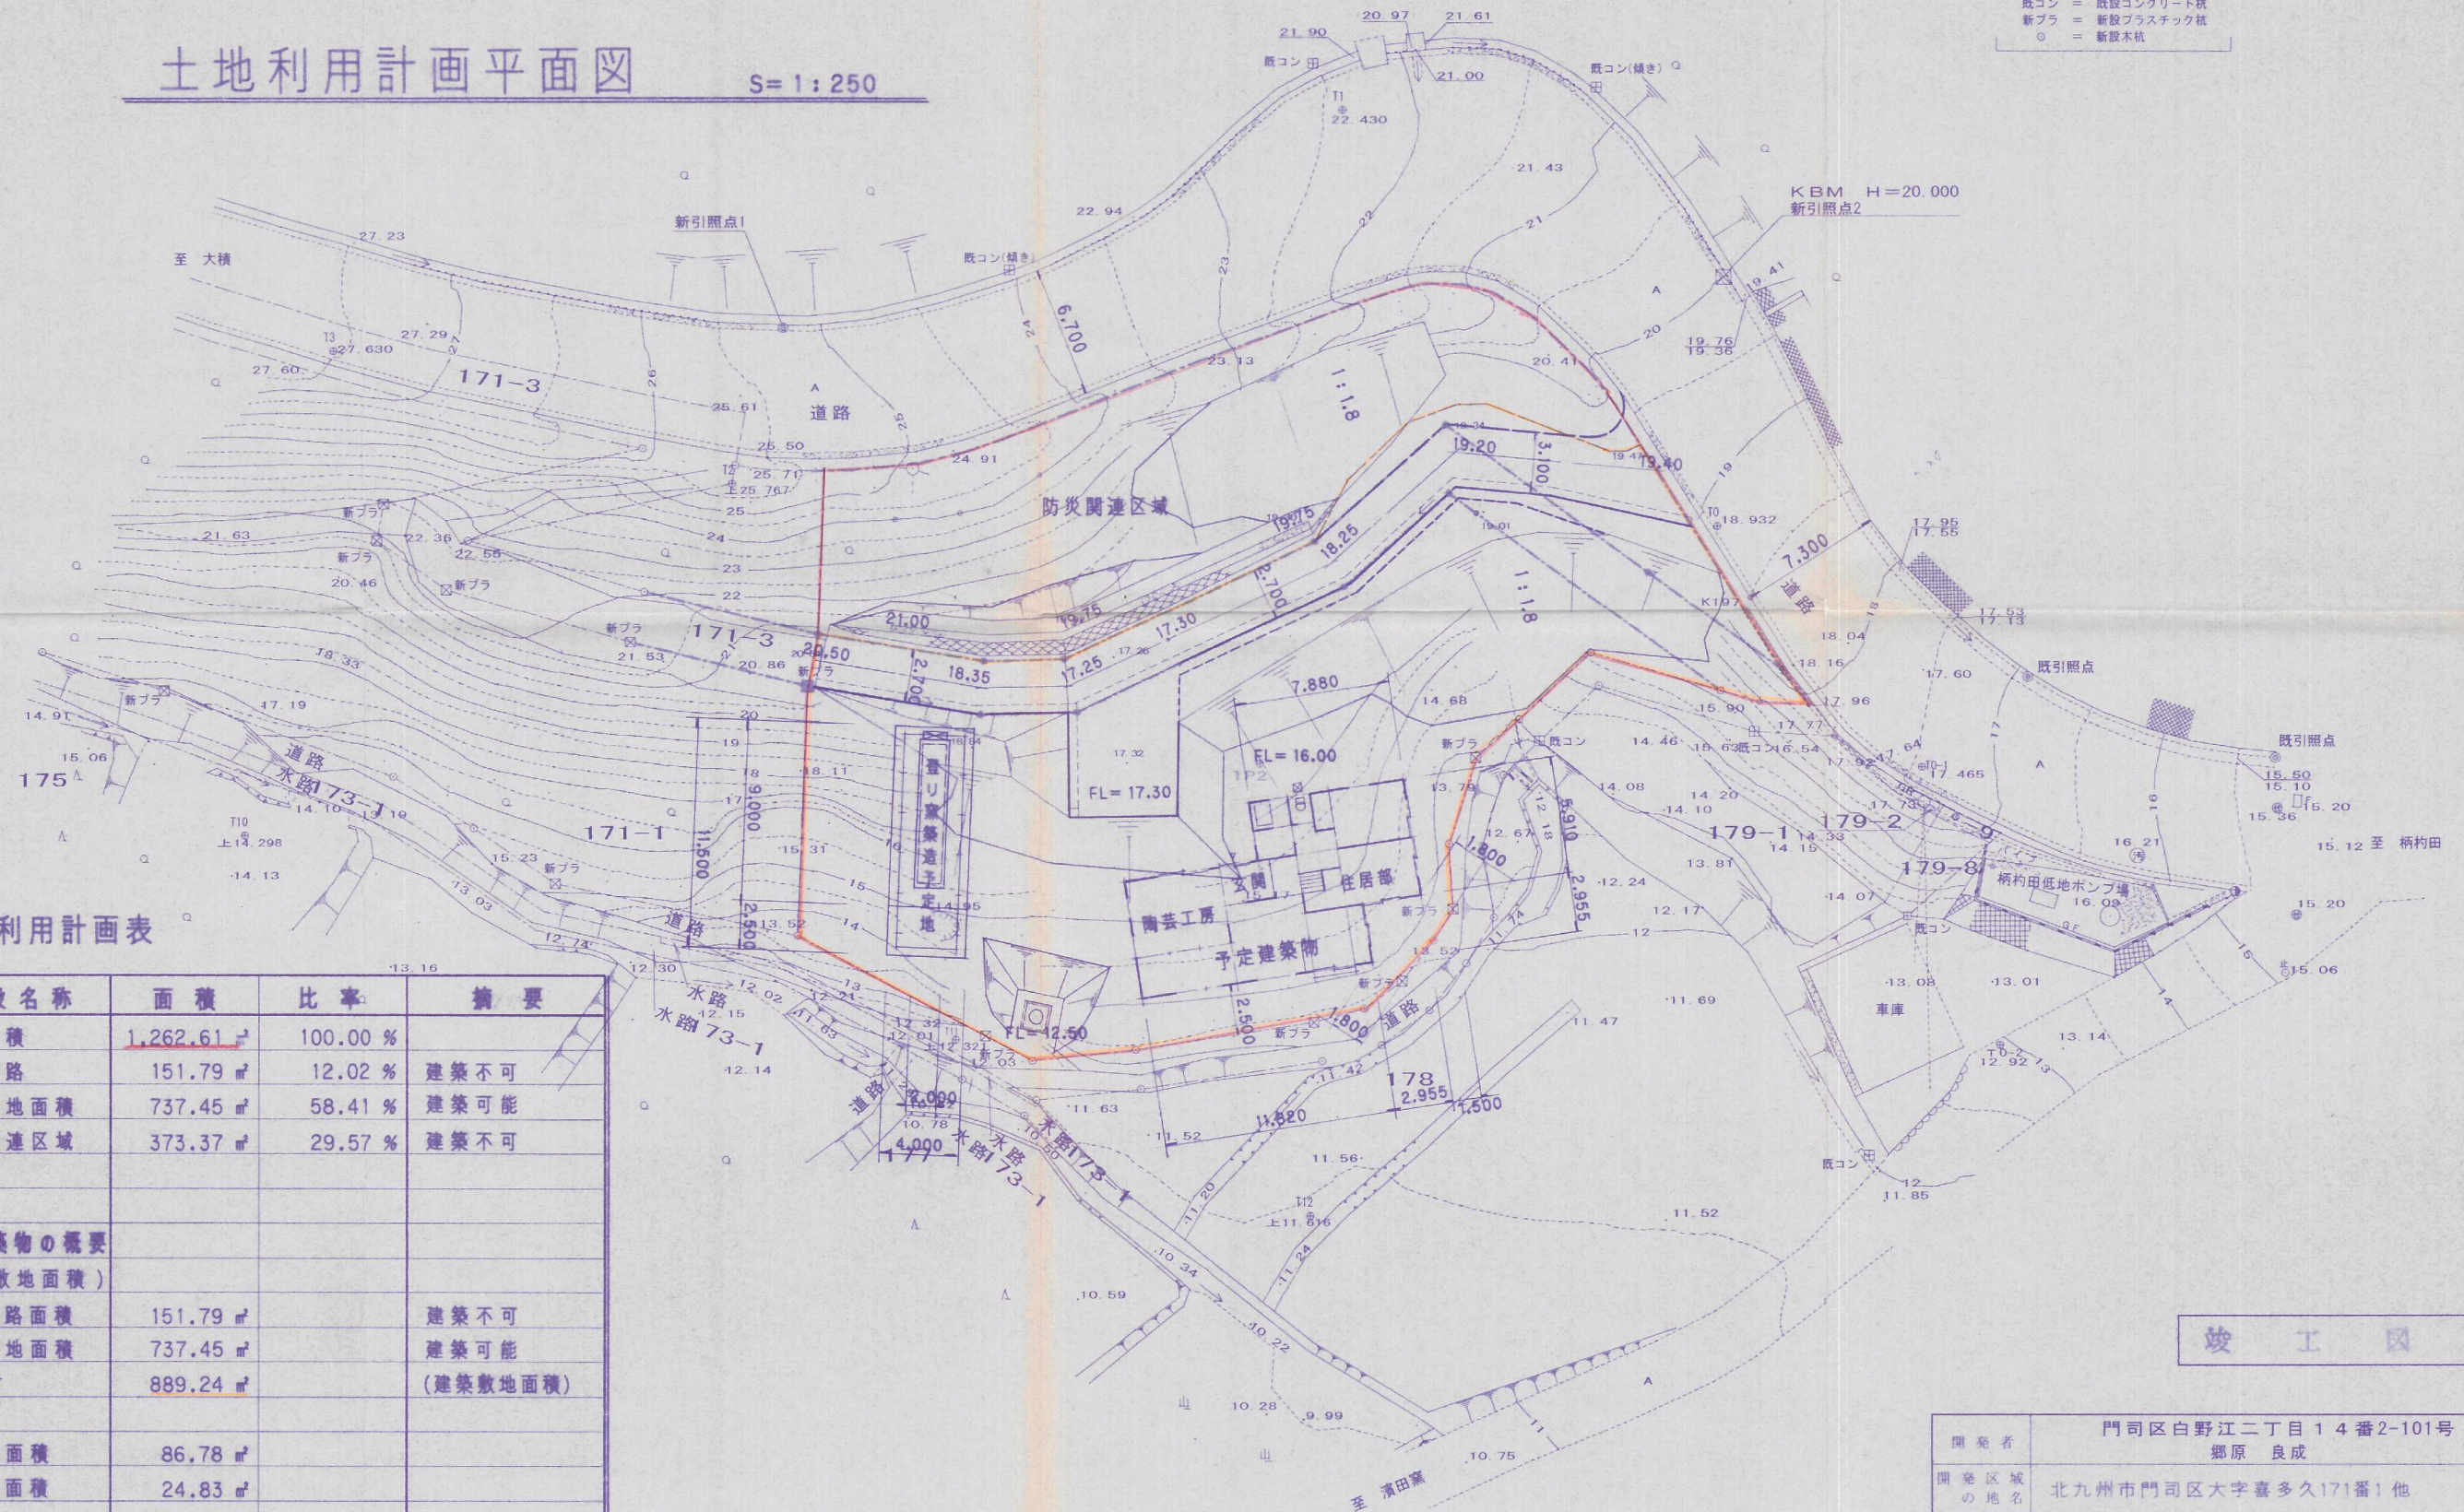

土地利用計画表

施設名称	面積	比率	摘要
開発面積	1,262.61㎡	100.00%	
官有道路	151.79㎡	12.02%	建築不可
建築敷地面積	737.45㎡	58.41%	建築可能
防災関連区域	373.37㎡	29.57%	建築不可
予定建築物の概要 (建築敷地面積)			
官有道路面積	151.79㎡		建築不可
建築敷地面積	737.45㎡		建築可能
計	889.24㎡		(建築敷地面積)
1階床面積	86.78㎡		
2階床面積	24.83㎡		
計	111.61㎡		
建蔽率		9.76%	
容積率		12.55%	

竣工図面

開 発 者	門 司 区 白 野 江 二 丁 目 1 4 番 2-101 号 郷 原 良 成		
開 発 区 域 の 地 名	北 九 州 市 門 司 区 大 字 喜 多 久 171 番 1 他		
図 面 種 別	土 地 利 用 計 画 平 面 図		
図 面 番 号	縮 尺	設 計 年 月 日	
6 / 11	S = 1/250	平 成 年 月 日	
設 計 者	北 九 州 市 小 倉 北 区 大 門 二 丁 目 1 番 20 号 株 式 会 社 巧 建 総 合 設 計 電 093-582-4234		