



北九州市若松区中炬町8-1 竣工図

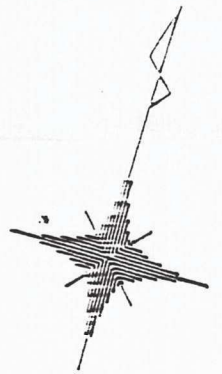

縮尺 1:250

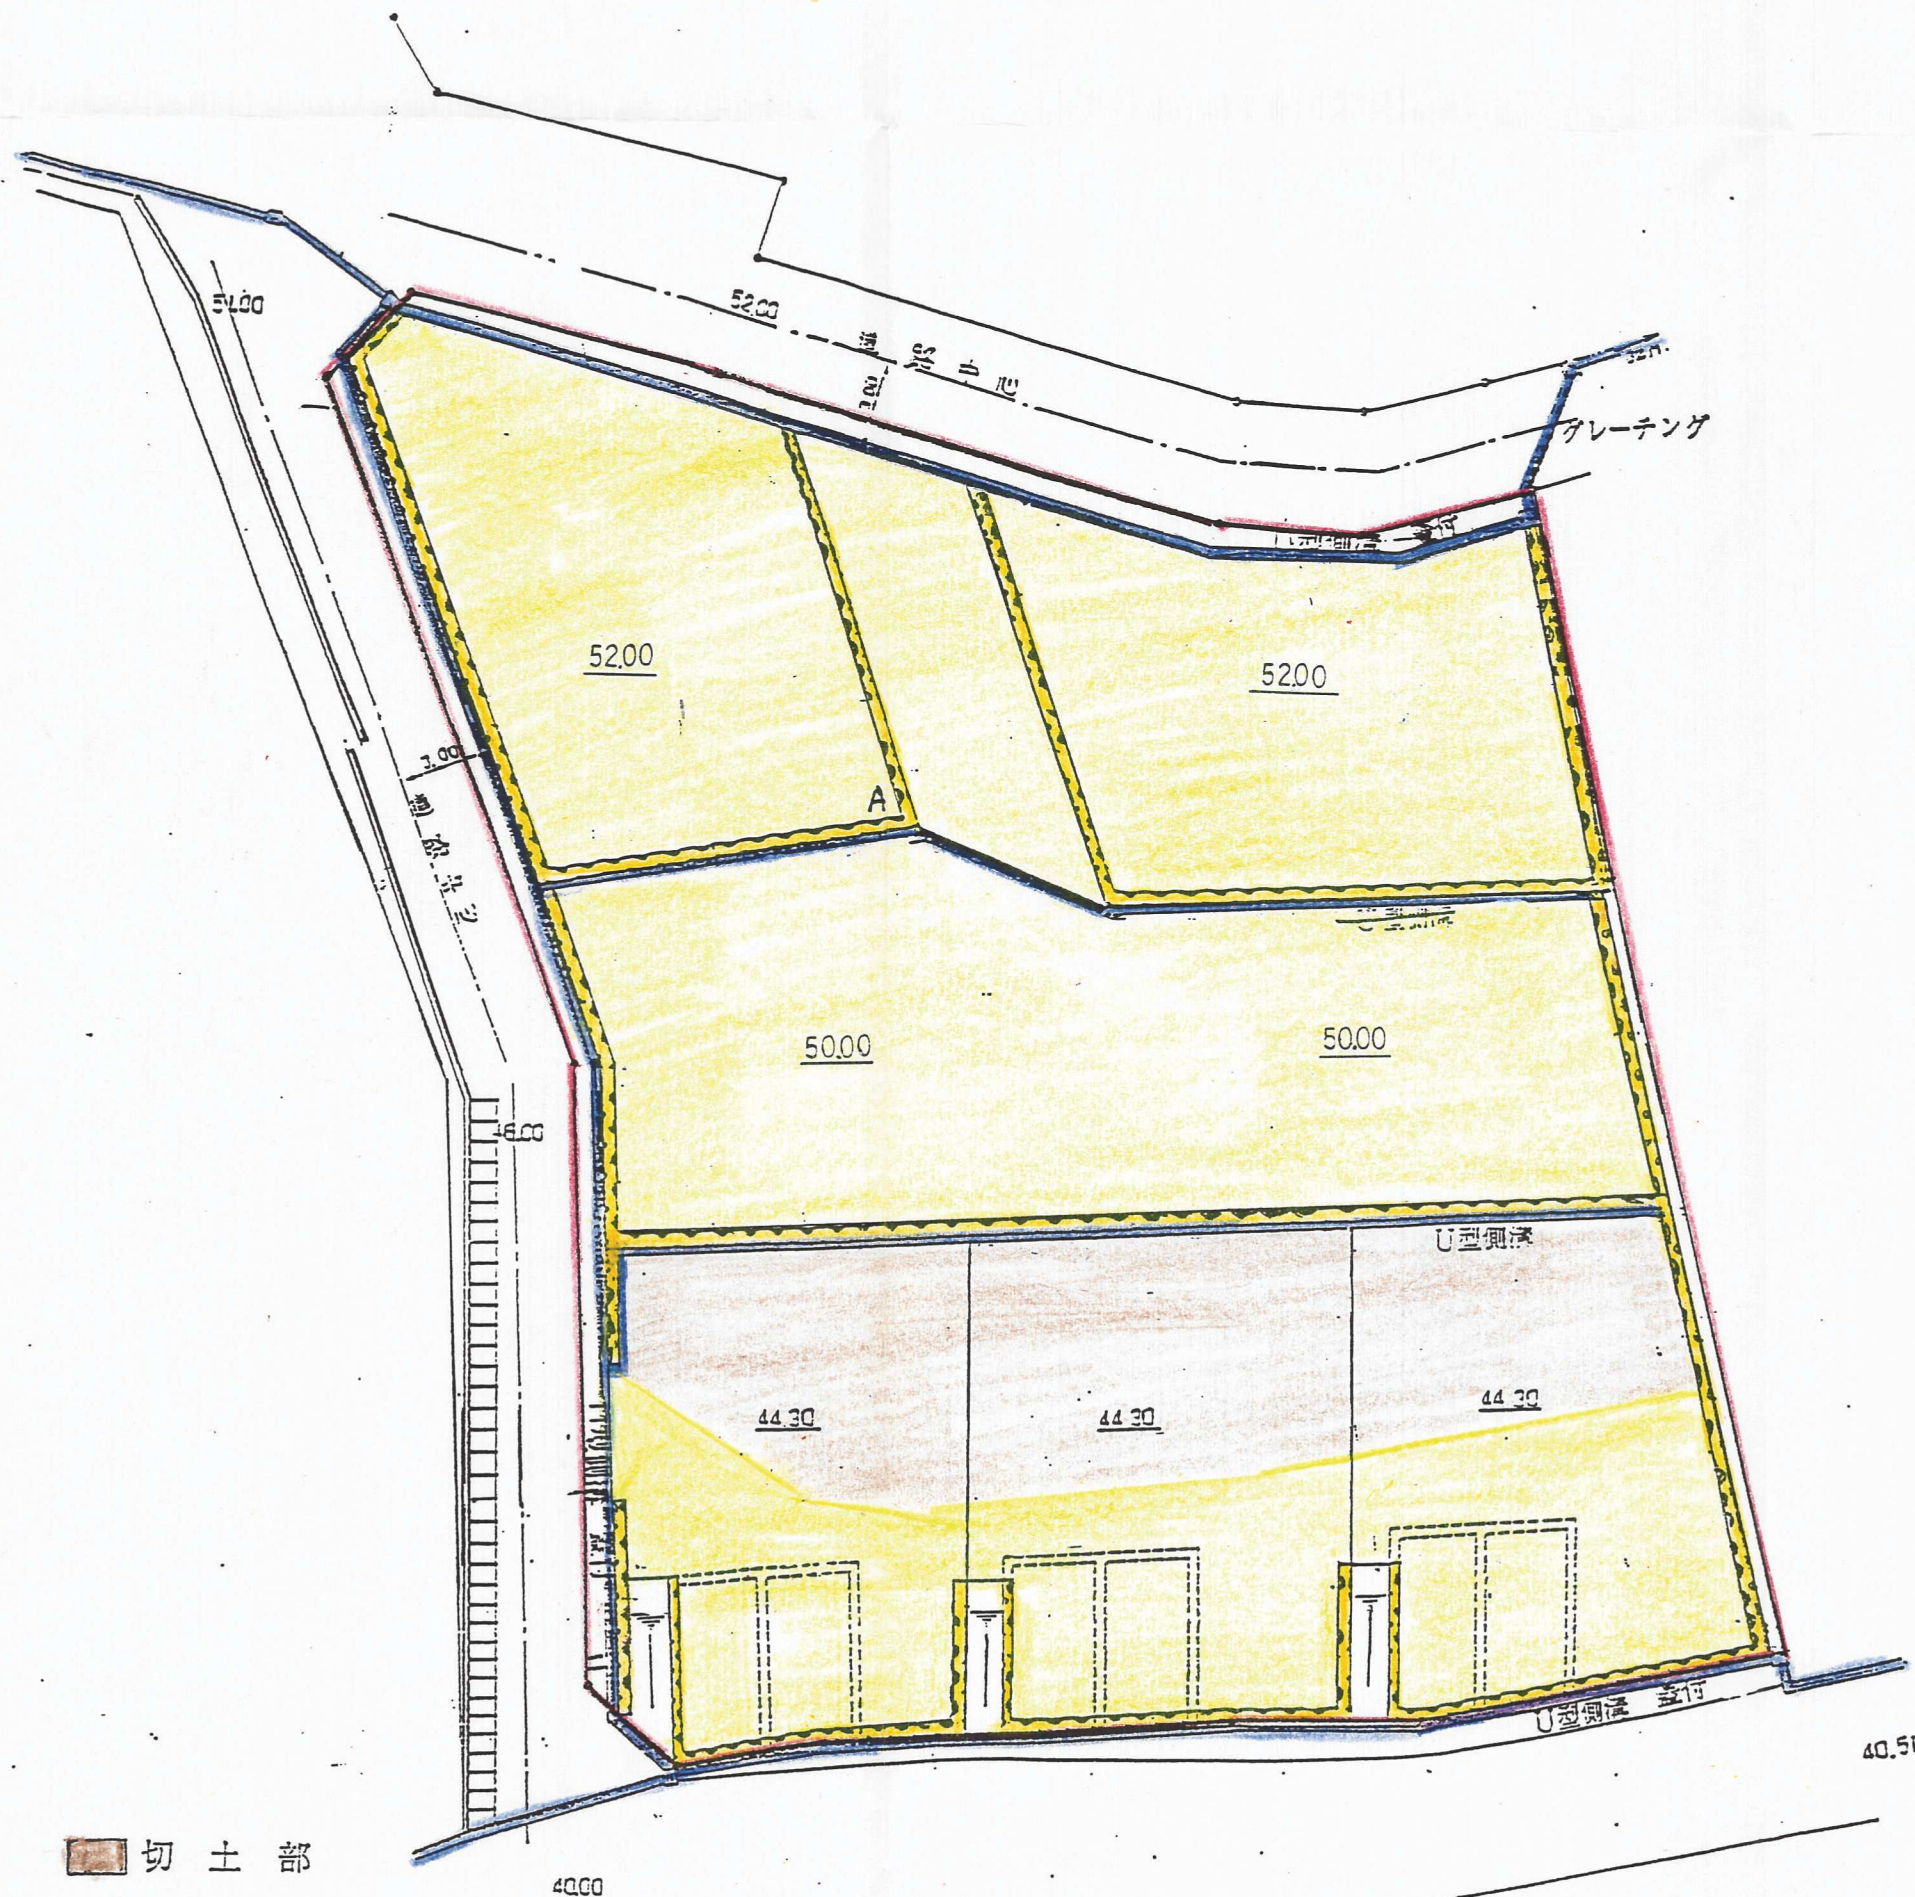

北九州市若松区本町一丁目2番25号
 有限会社 重永建設
 代表取締役 重永良一
 電話 751-3157~9 兼