


土地利用計画図 S=1/2000  
開発区域面積 A=253,058.72m<sup>2</sup>

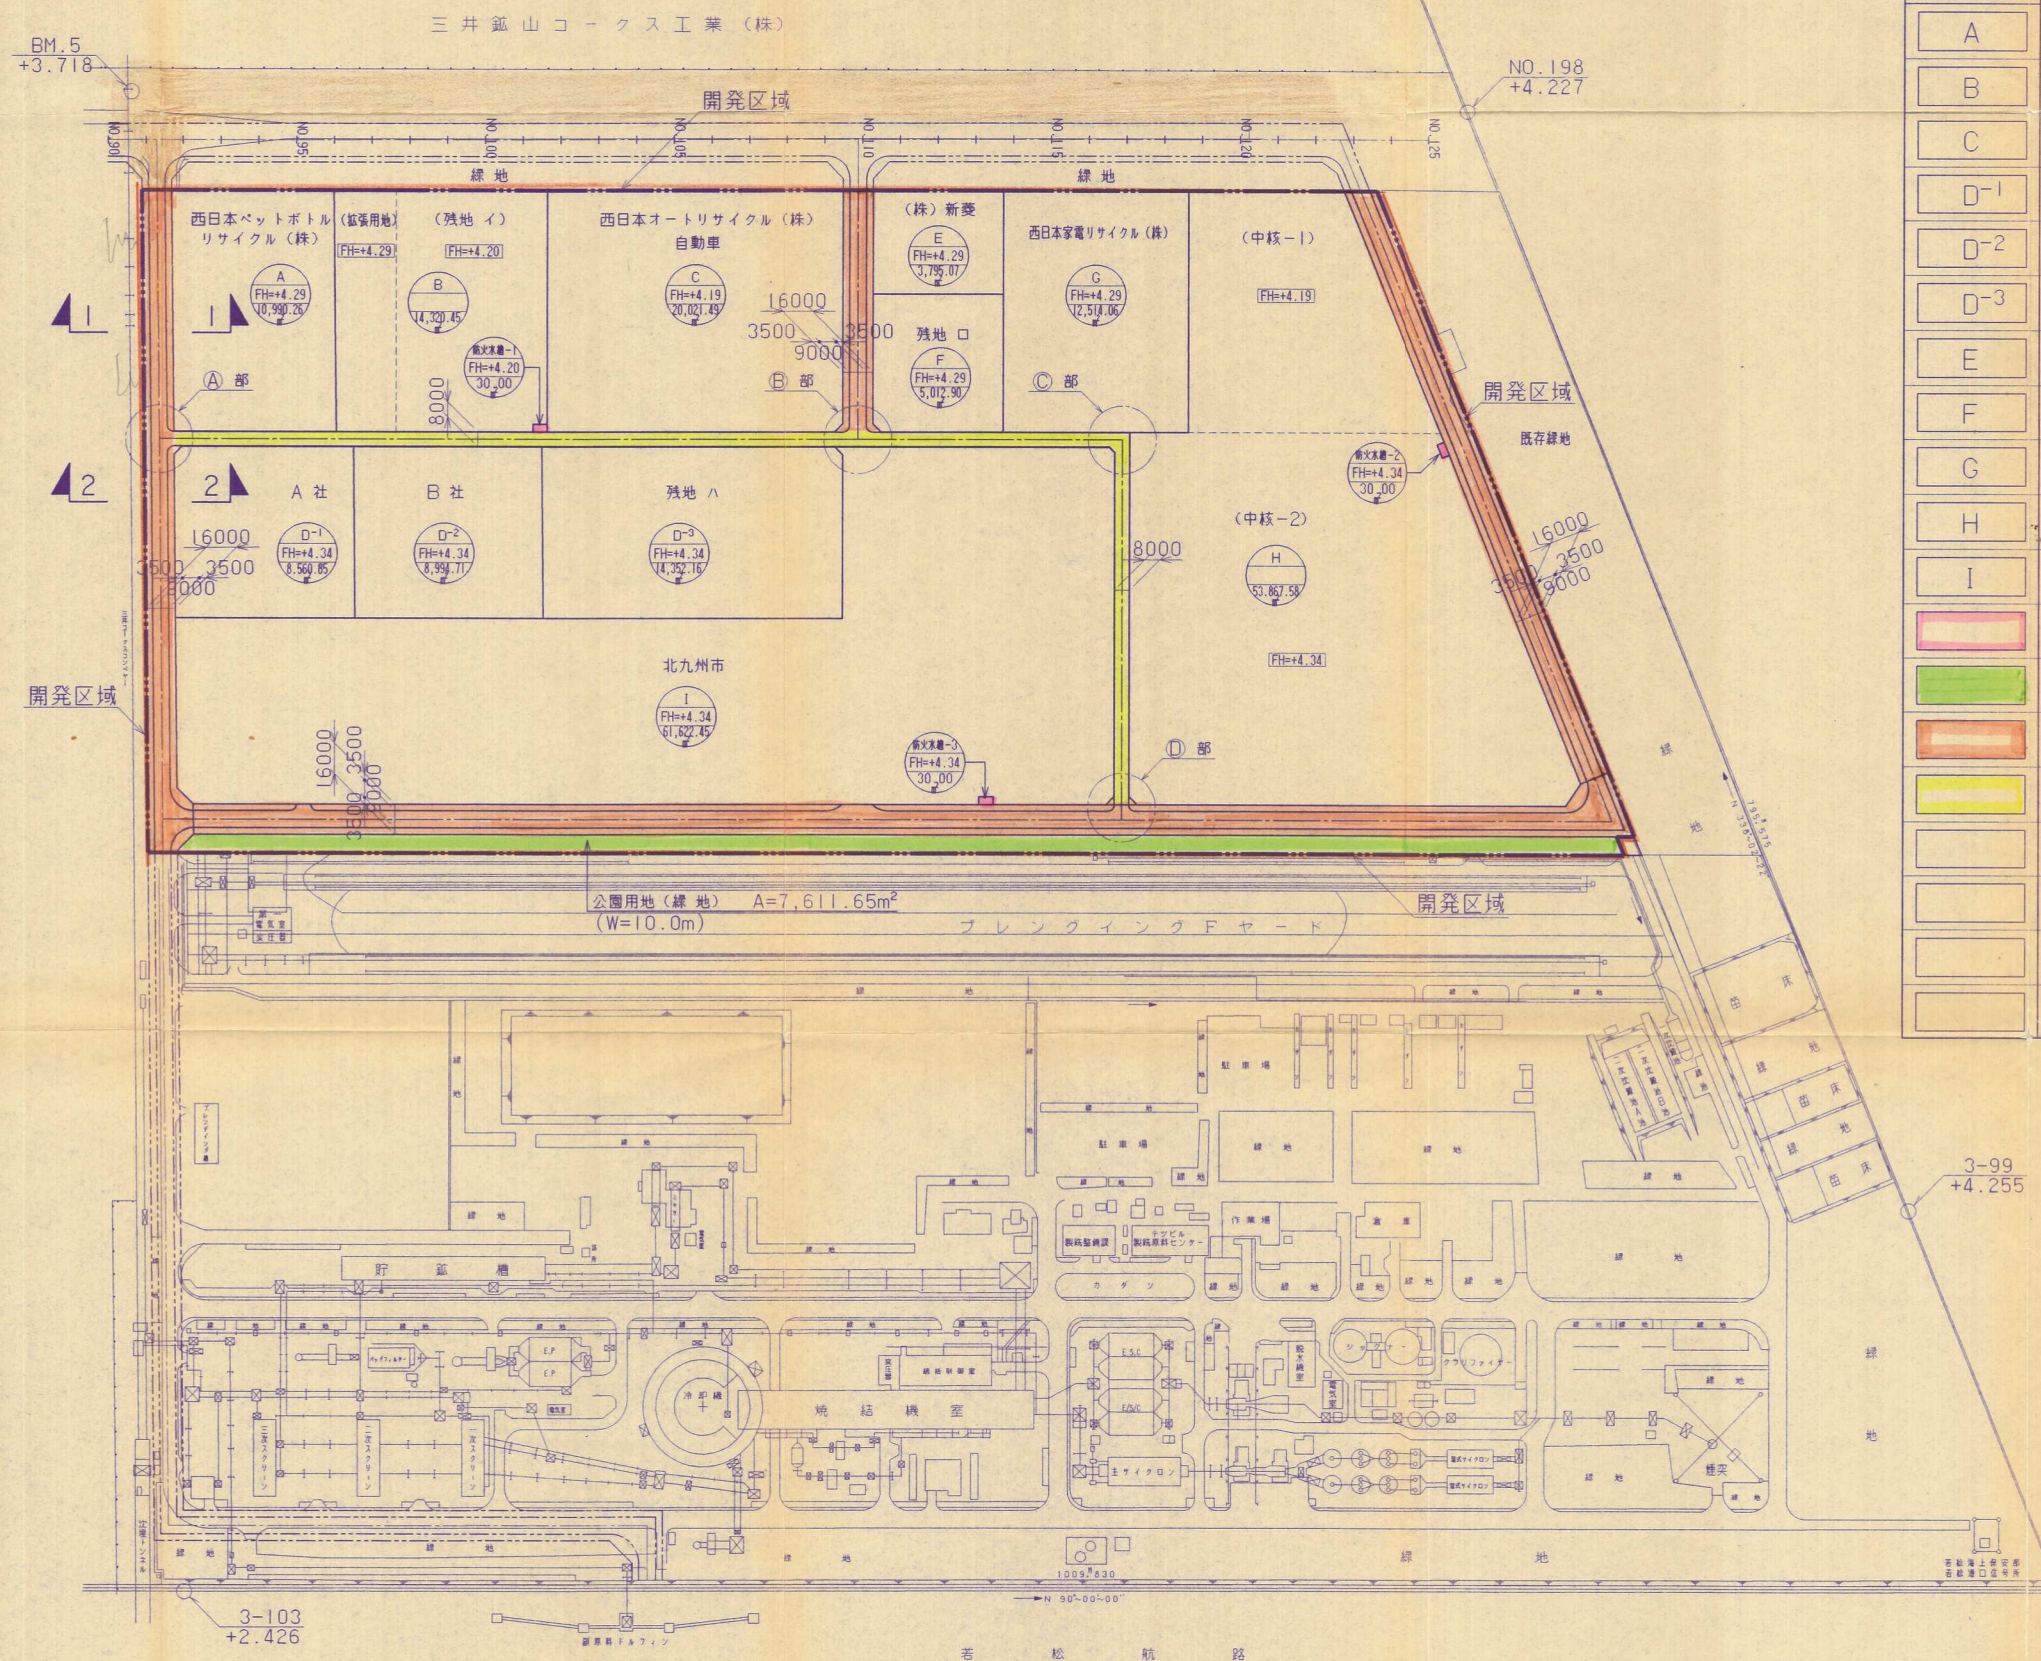

面積一覧表

	名 称	面積 (m <sup>2</sup> )	比率 (%)
---	開発区域	253,058.72	100.0
A	西日本ペットボトルリサイクル(株)	10,990.26	4.3
B	(拡張用地) (残地 イ)	14,320.45	5.7
C	西日本オートリサイクル(株)	20,021.49	7.9
D-1	A 社	8,560.85	3.4
D-2	B 社	8,994.71	3.6
D-3	残地 ハ	14,352.16	5.7
E	(株)新菱	3,795.07	1.5
F	残地 ロ	5,012.90	2.0
G	西日本家電リサイクル(株)	12,514.06	4.9
H	(中核-1) (中核-2)	53,867.58	21.3
I	北九州市	61,622.45	24.3
	防火水源地 (コケ所)	90.00	0.1
	公園用地 (緑 地)	7,611.65	3.0
	道 路 (16m)	25,706.84	10.1
	道 路 (8m)	5,598.25	2.2

竣工図面

開発者	093-872-6674 新日本製鐵株式会社 八幡製鐵所
開発区域の地名	北九州市若松区響町1丁目-62-1, 外
図面種別	土地利用計画図
図面番号	6/67
縮 尺	図 示
設計年月日	平成12年11月
設計者	093 株式会社 松尾設計 661-4970 氏 名 古 賀 敦 彦