


北九州市若松区東二島四丁目 平面図 S=1:250

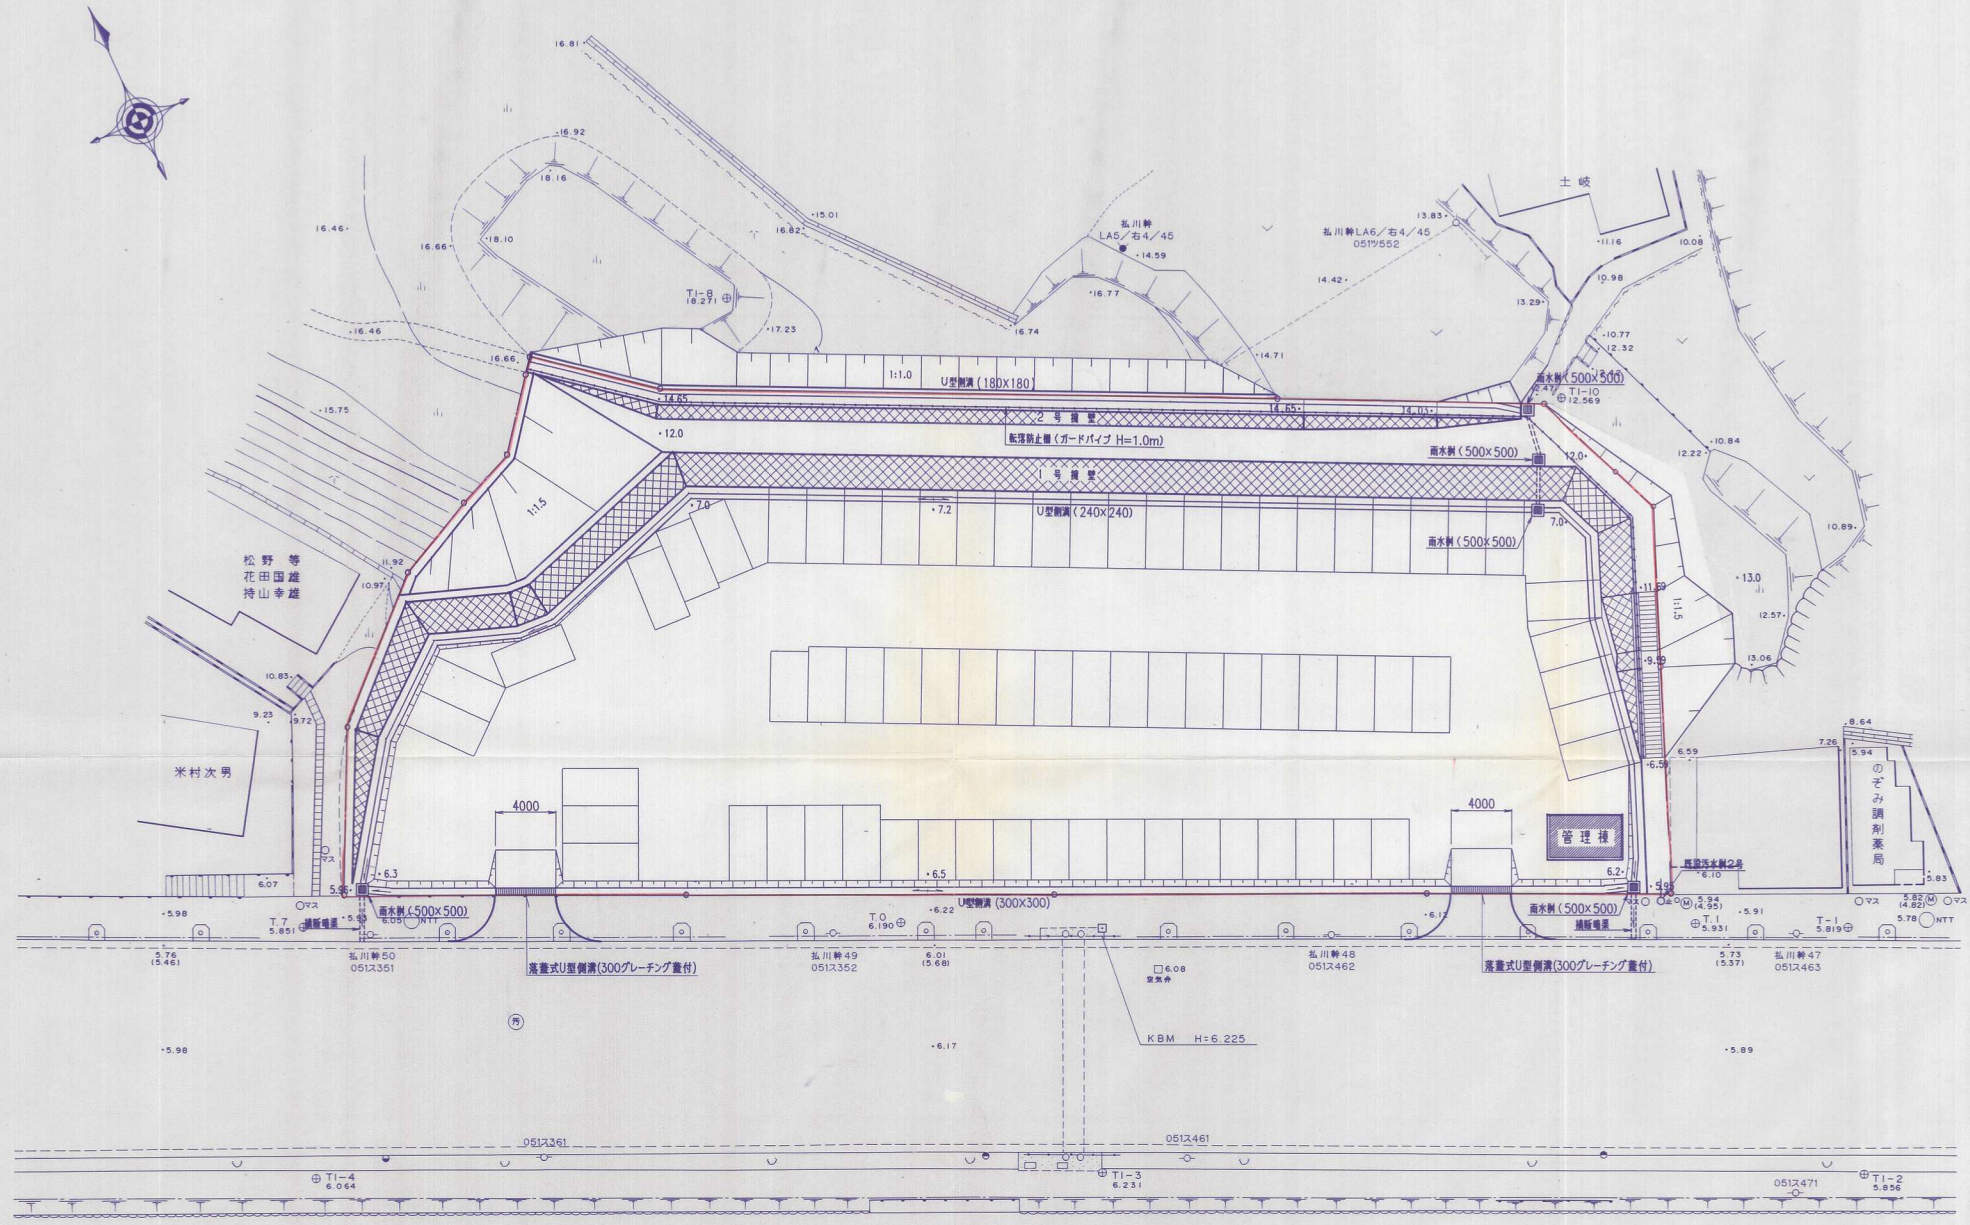

竣工図面

開発者	株式会社大昌	
開発区域の地名	北九州市若松区東二島四丁目地内	
図面種別	土地利用計画図	
図面番号	縮尺	設計年月日
4	1/250	平成11年5月
設計者	匠建コンサルタント株式会社 北九州事務所	
	TEL (093)-645-5655 : FAX (093)-645-5642	