


造成計画平面図 S=1:250

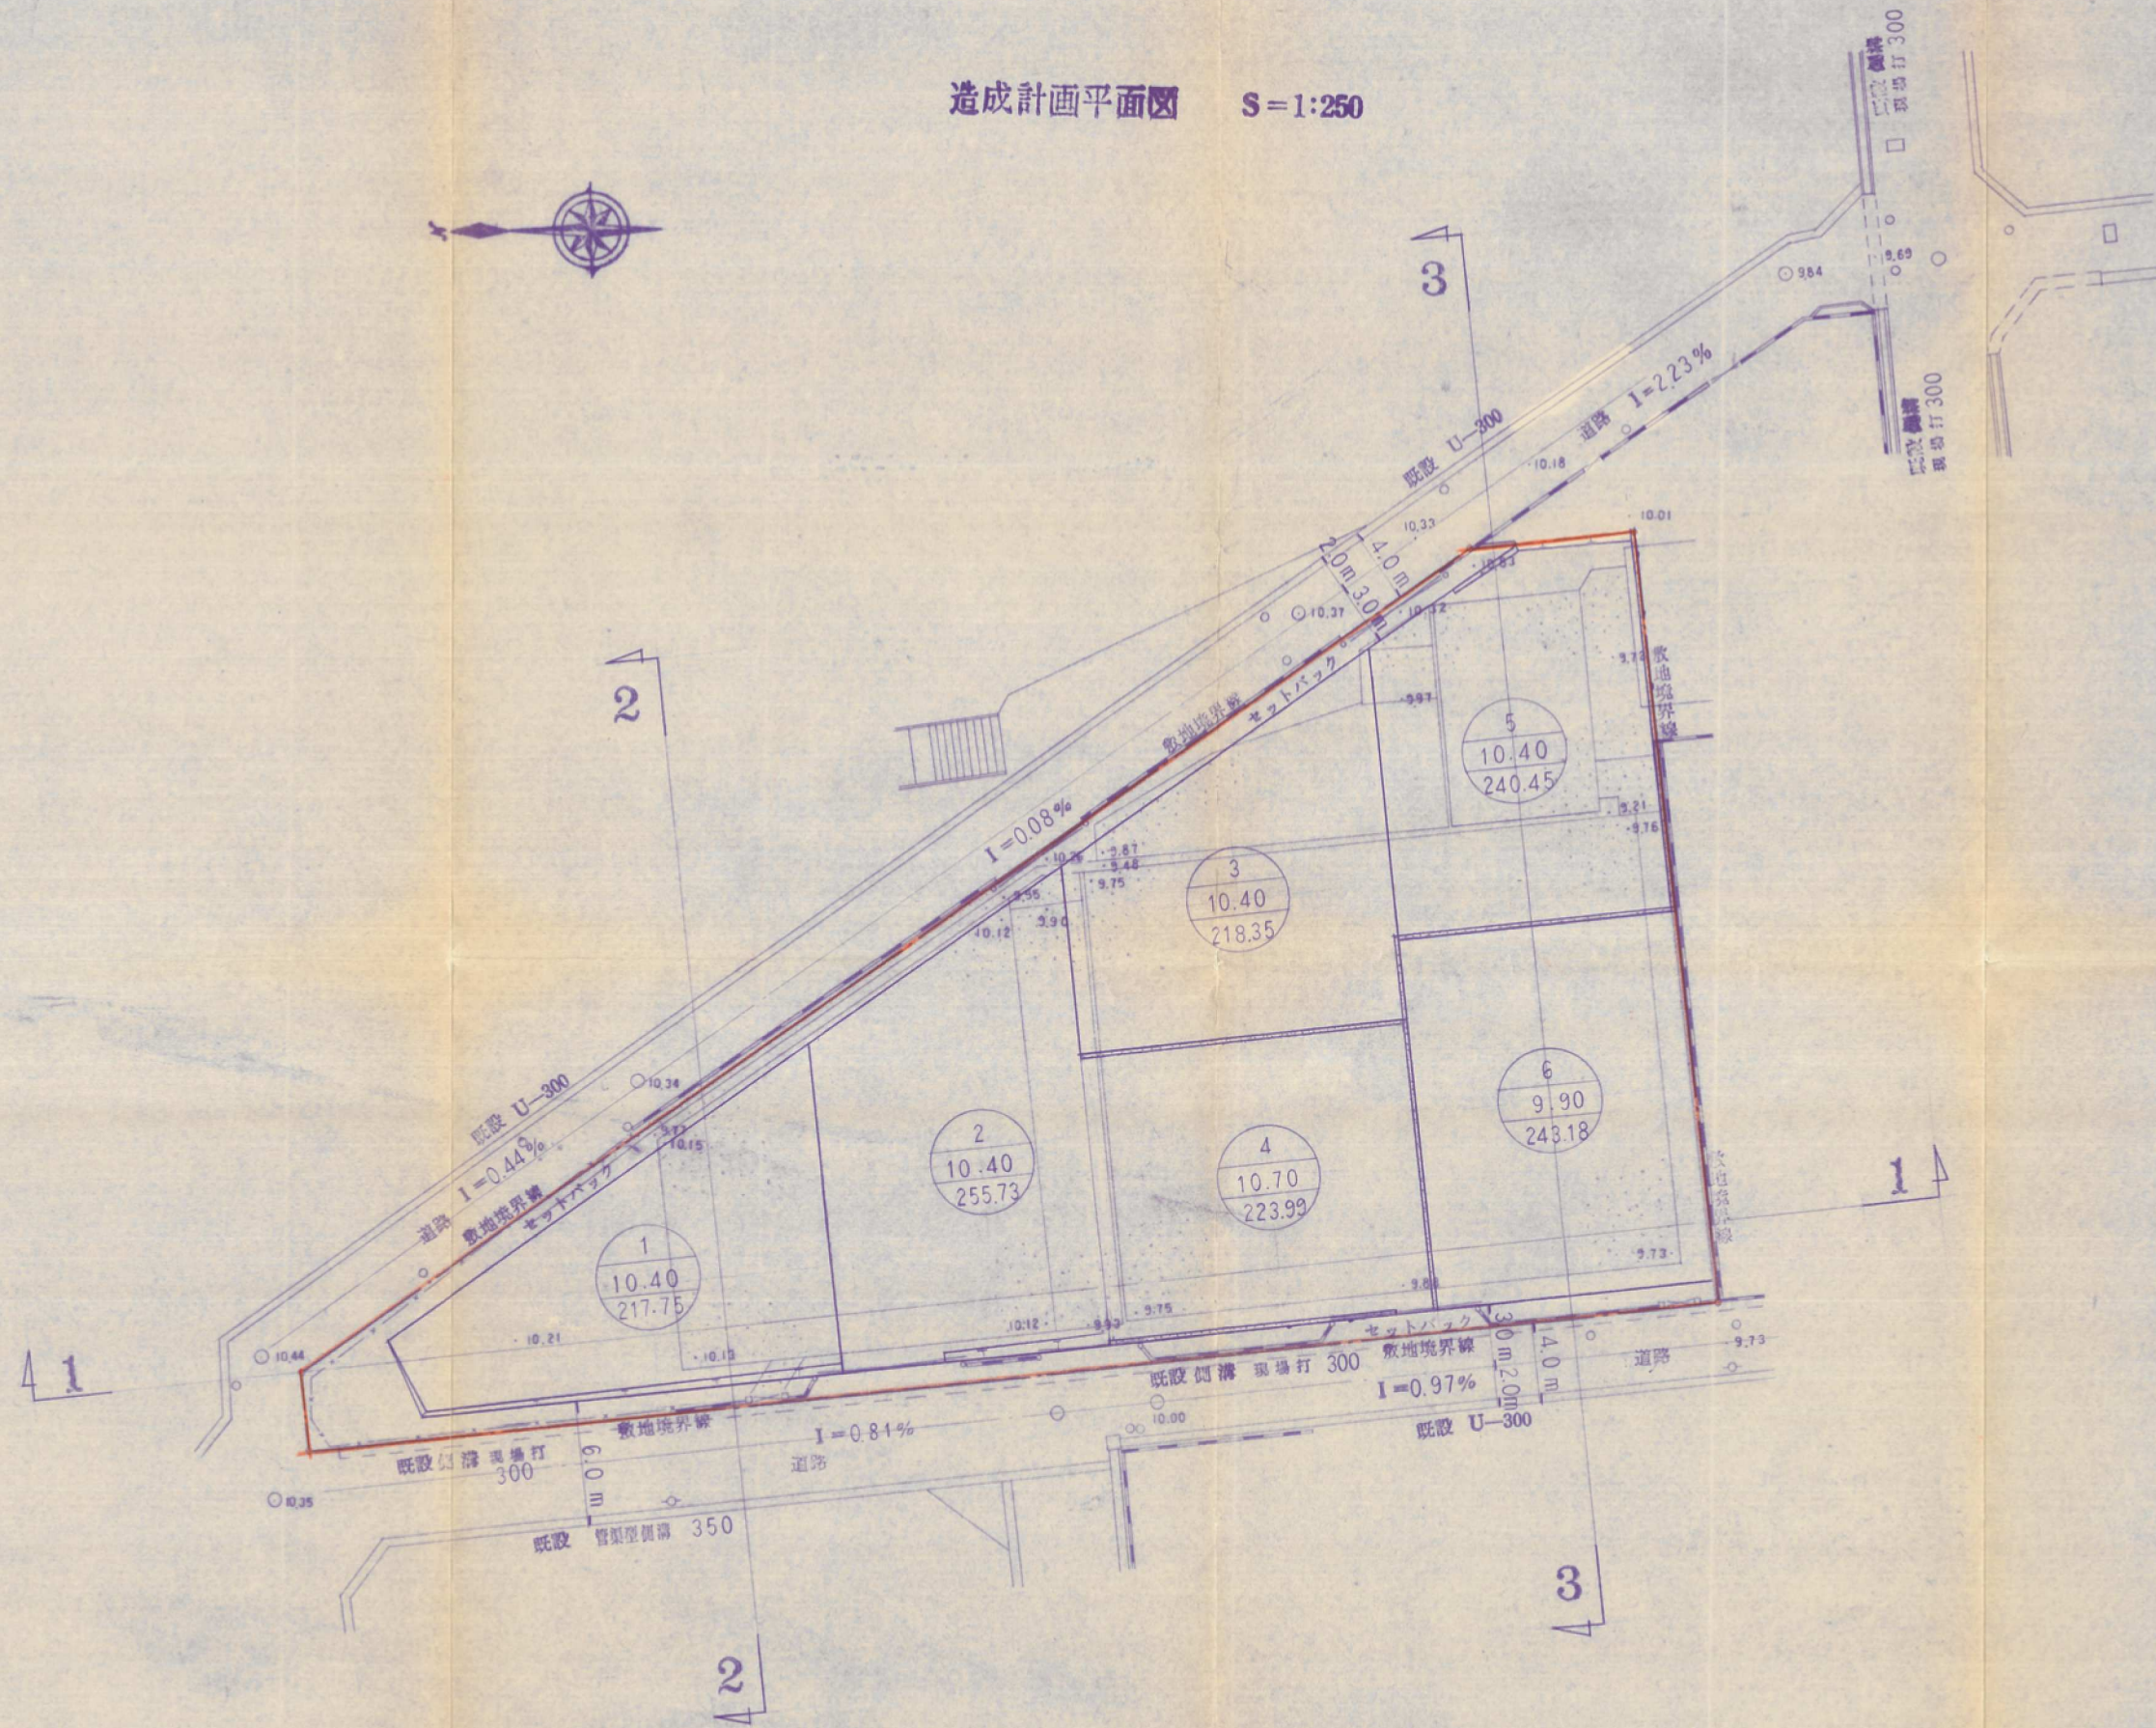

竣工図面

開発者	☎ 701-2777	マキノ商会 御
開発区域 の地名	北九州市若松区二島四丁目19-6外	
図面 種別	造成計画平面図	
図面番号	縮尺	設計年月日
5	S=1:250	
設計者	☎ 6773 御 上村設計 氏名	7-8 ㊞