
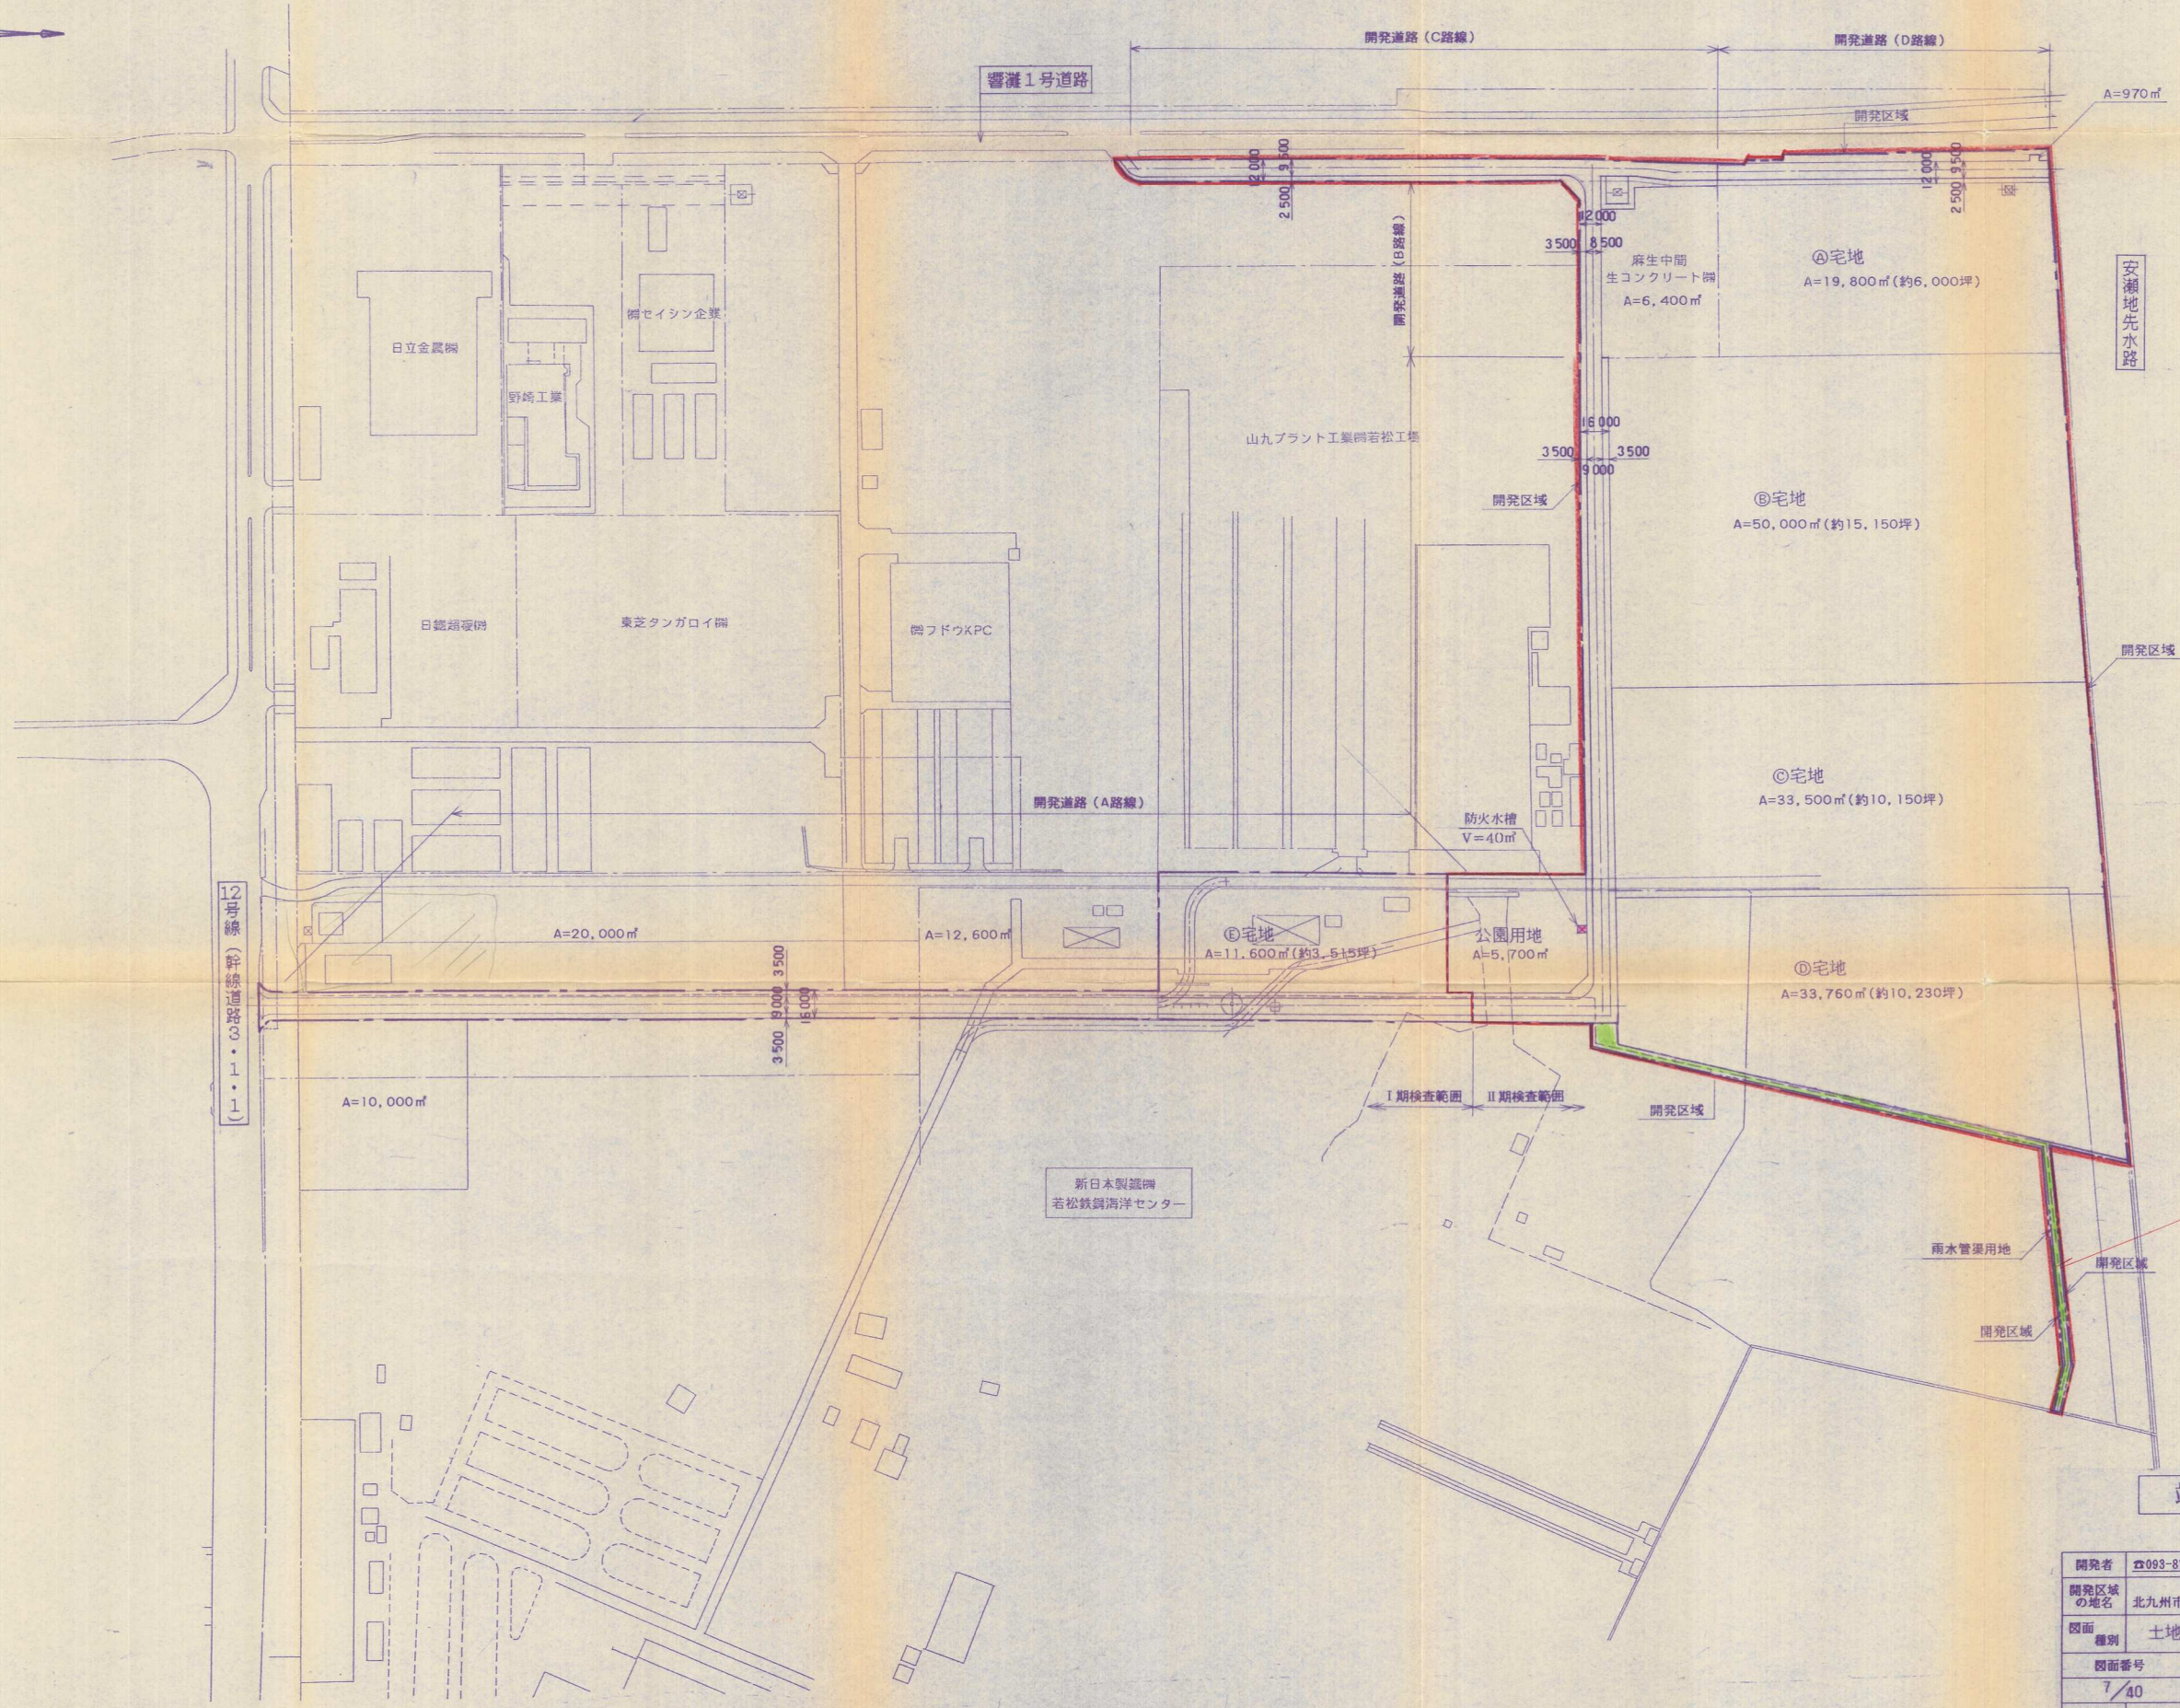


土地利用計画図 S=1/2000

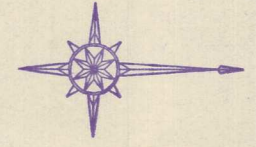

竣工図面

8-50

開発者	093-872-6674 新日本製鐵株式会社 八幡製鐵所		
開発区域の地名	北九州市若松区大字安瀬64-1, 外		
図面種類	土地利用計画図		
図面番号	縮尺	設計年月日	
7/40	図示	平成9年0月	
設計者	093 661-4970	株式会社 松尾設計	氏名 古賀 敦彦