


土地利用計画図 S=1/500

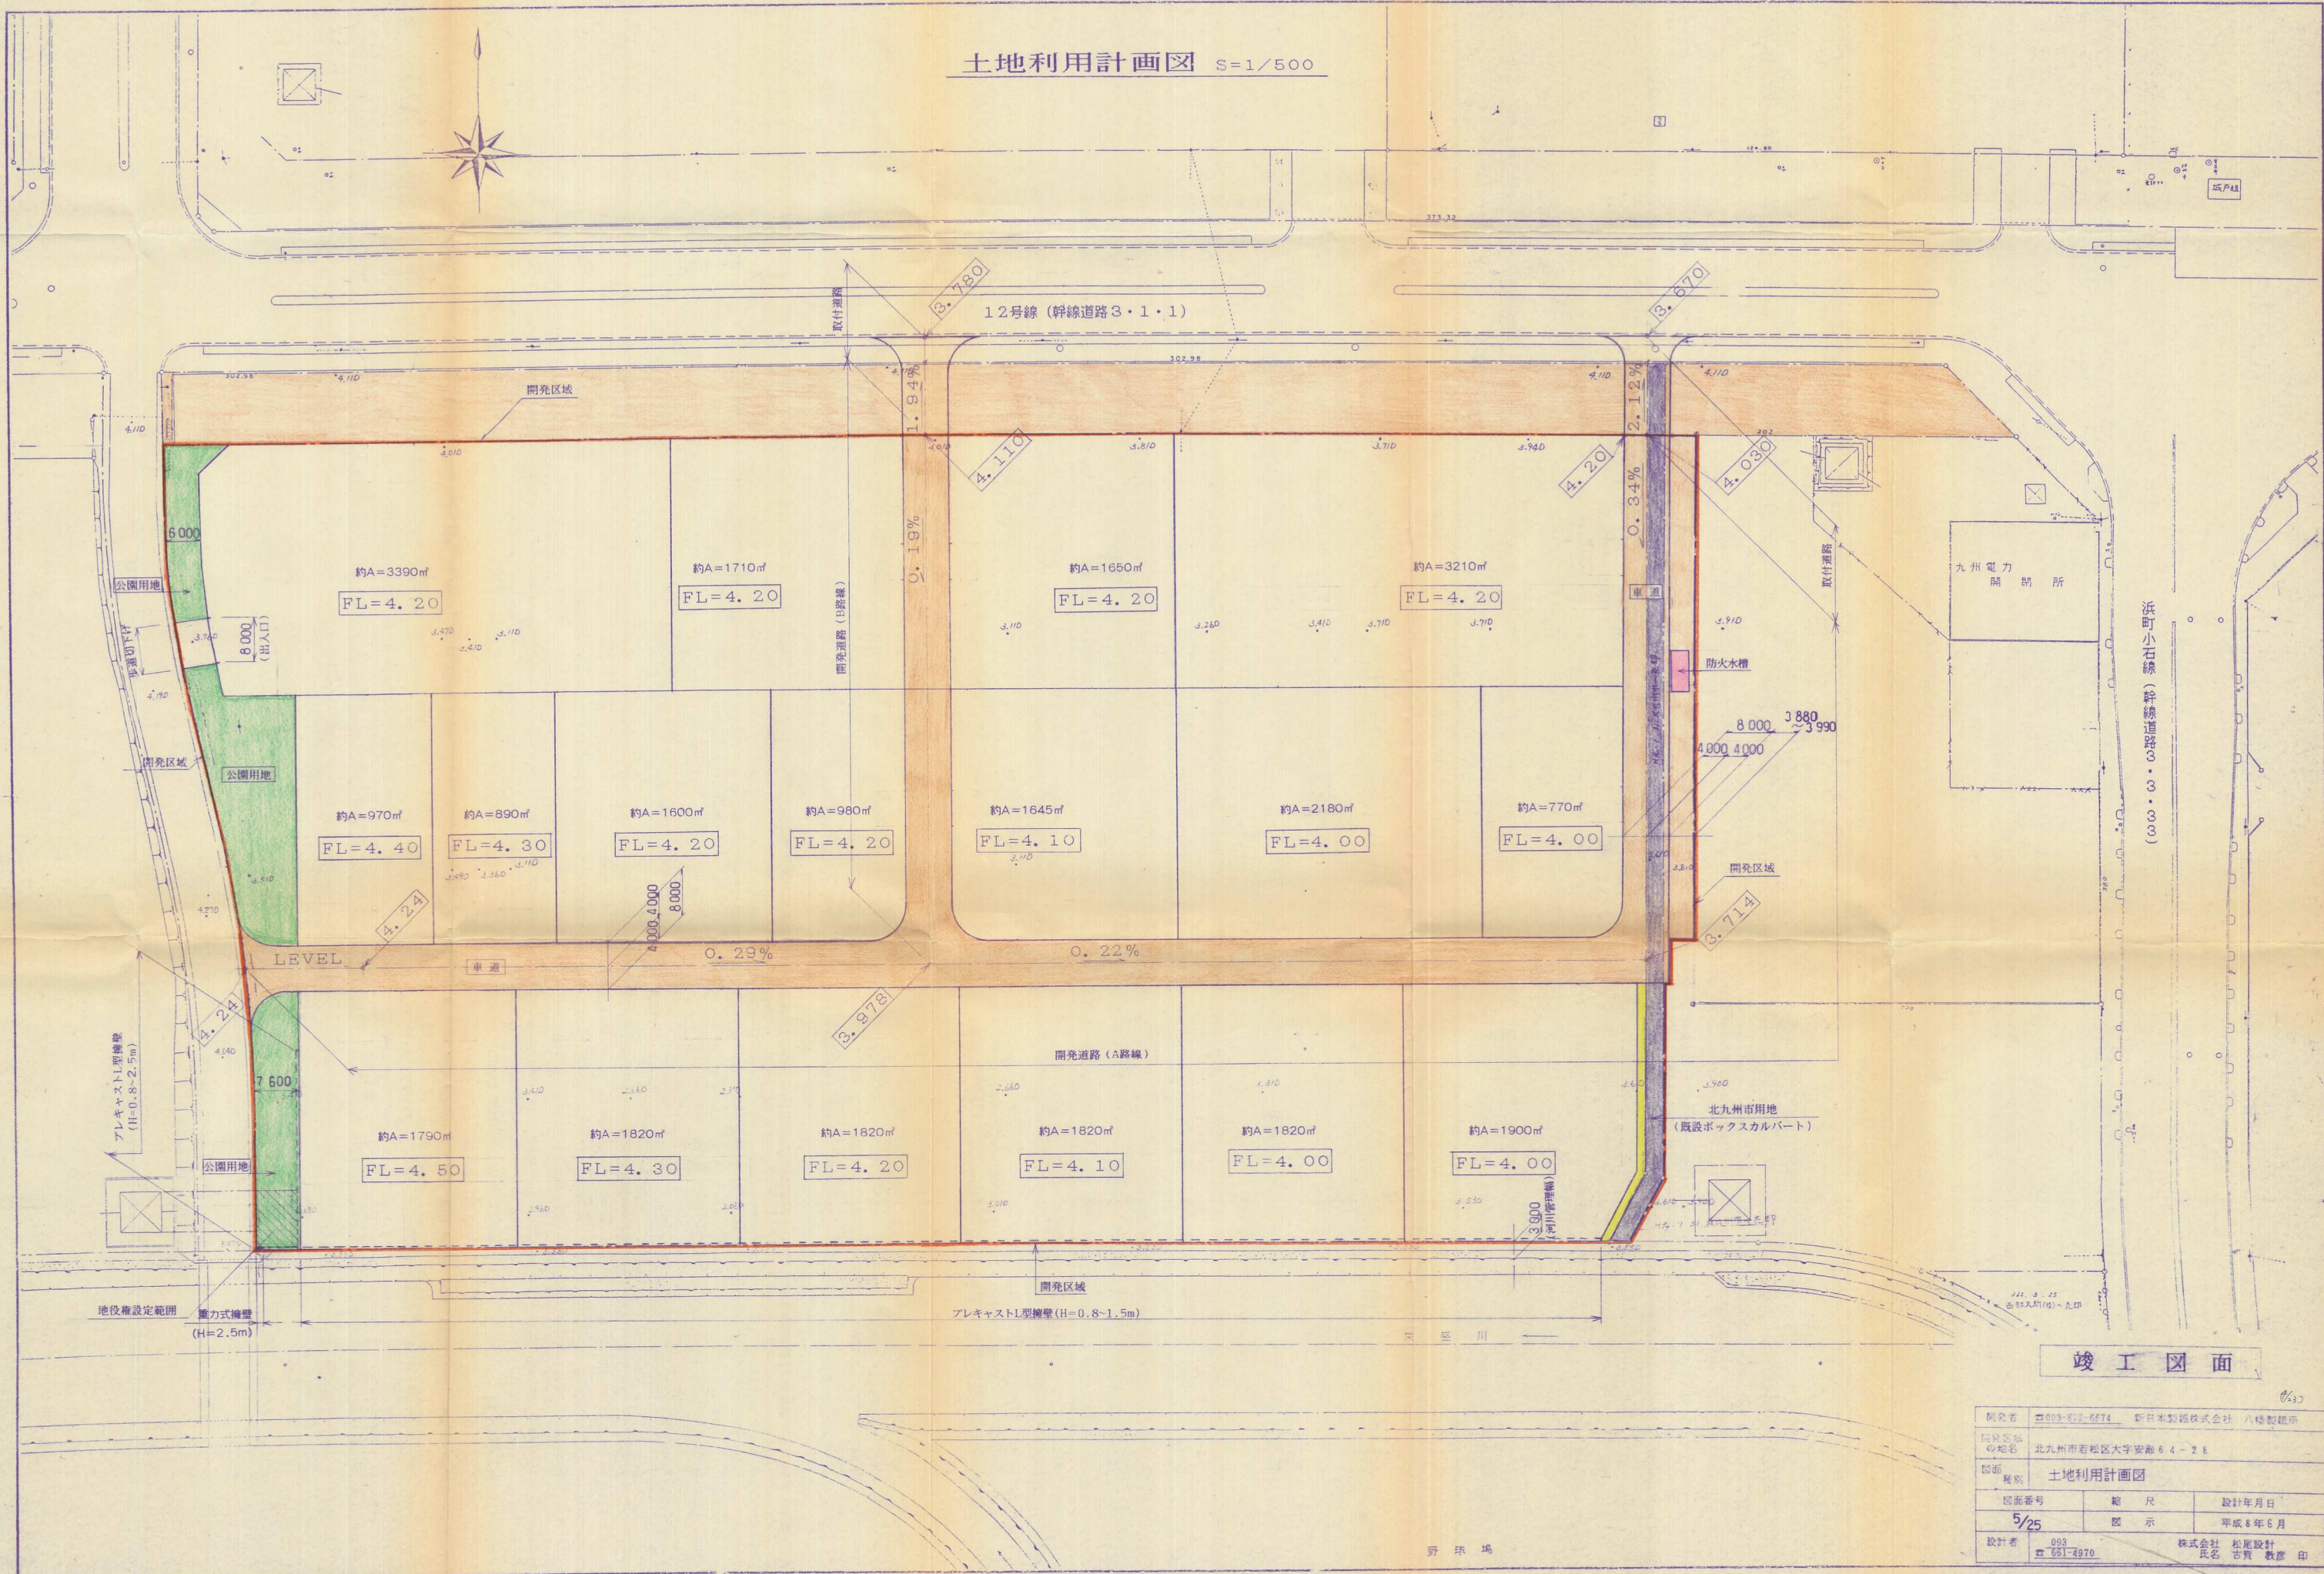

竣工図面

開発者	☐093-812-6674 新日本製紙株式会社		八幡製紙所
開発区域の地名	北九州市若松区大字安海 64-28		
図面種別	土地利用計画図		
図面番号	縮尺	設計年月日	
5/25	図示	平成8年6月	
設計者	093 ☐661-4970	株式会社 氏名	松尾設計 古賀 教彦 印