




土地利用計画  
造成計画平面図

完成図

北九州市若松区青葉台南二丁目式参番壹〇式外

縮尺式〇〇分の壹

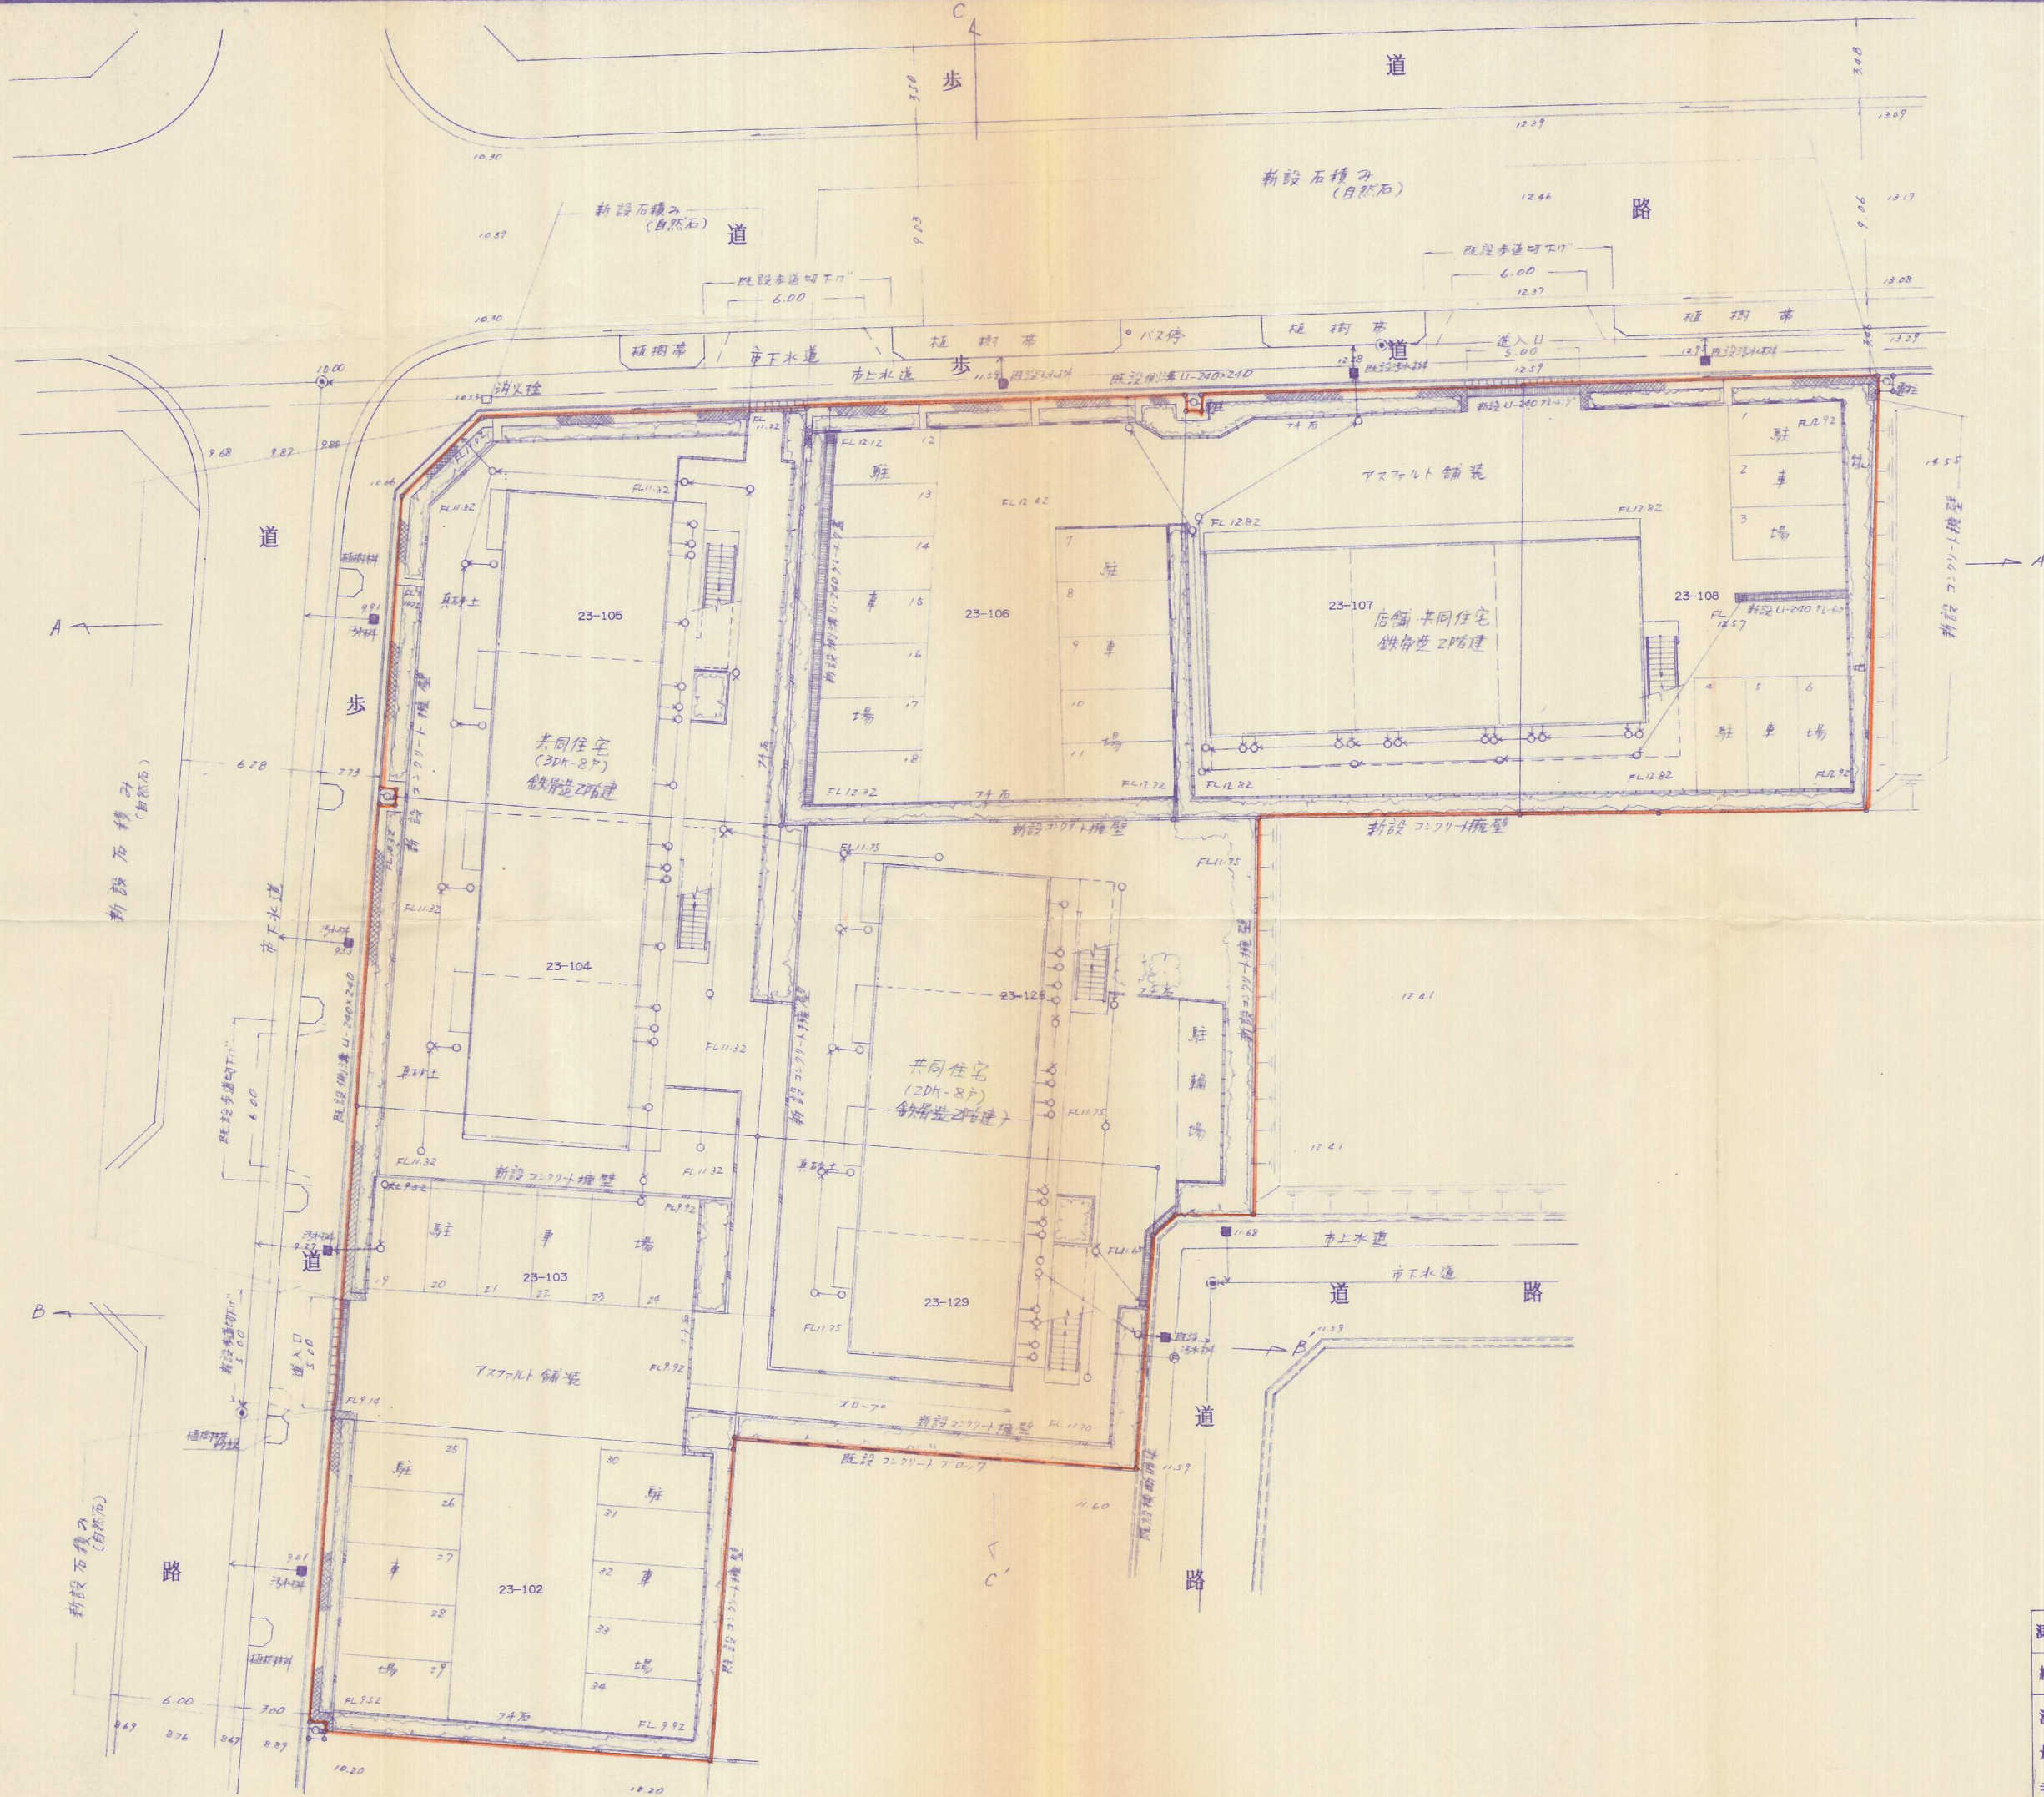

測量年月日	平成 5 年 月 日
縮尺	1/200
測量者	福岡市東区箱崎1丁目27番30号 稲永正敏測量事務所 土地家屋調査士 稲永正 電話(092)631-3688