


平 面 図 S=1/250
所在 北九州市若松区高須東三丁目地内

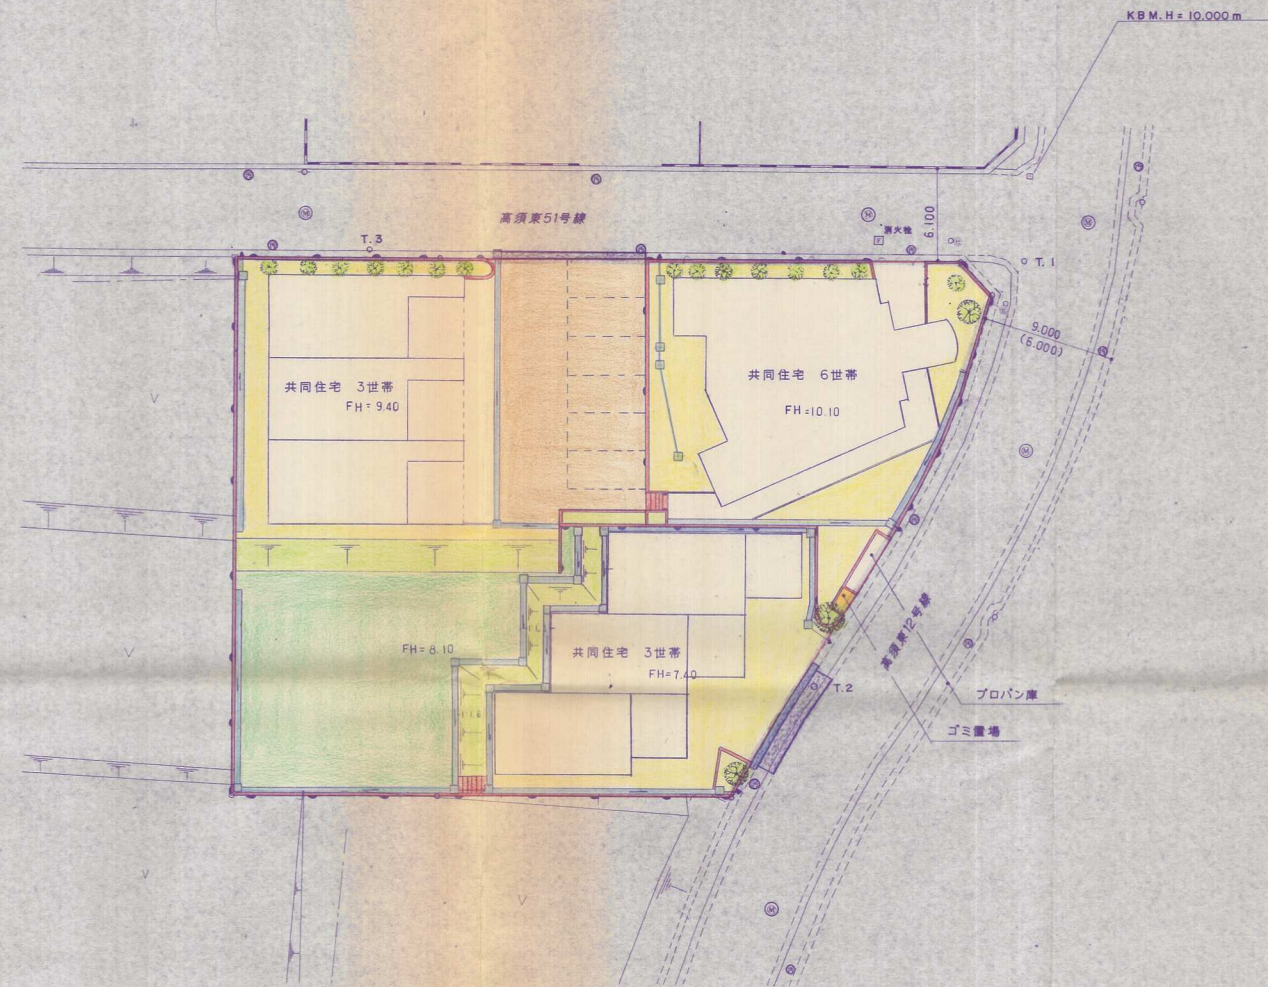

凡例

記 号	名 称
	重力式擁壁
	R.C. 擁壁
	U型側溝
	溜め樹
	施 工 地
	宅 地
	駐 車 場
	法面 1:1.8
	緑地(公費)
	開発区域境界

竣 工 図

竣工図面 許可番号 平成5年3月8日 北九州市
指令都計宅(市)第4-54号

開発者	松 生 弘 興
開発区域 の地名	北九州市若松区高須東三丁目地内
図面 種別	土地利用計画平面図
図面番号	縮 尺 S=1/250
設計者	設計年月日 北九州市若松区高須東四丁目5-3-305 氏名 (株)松尾測