


土地利用計画図

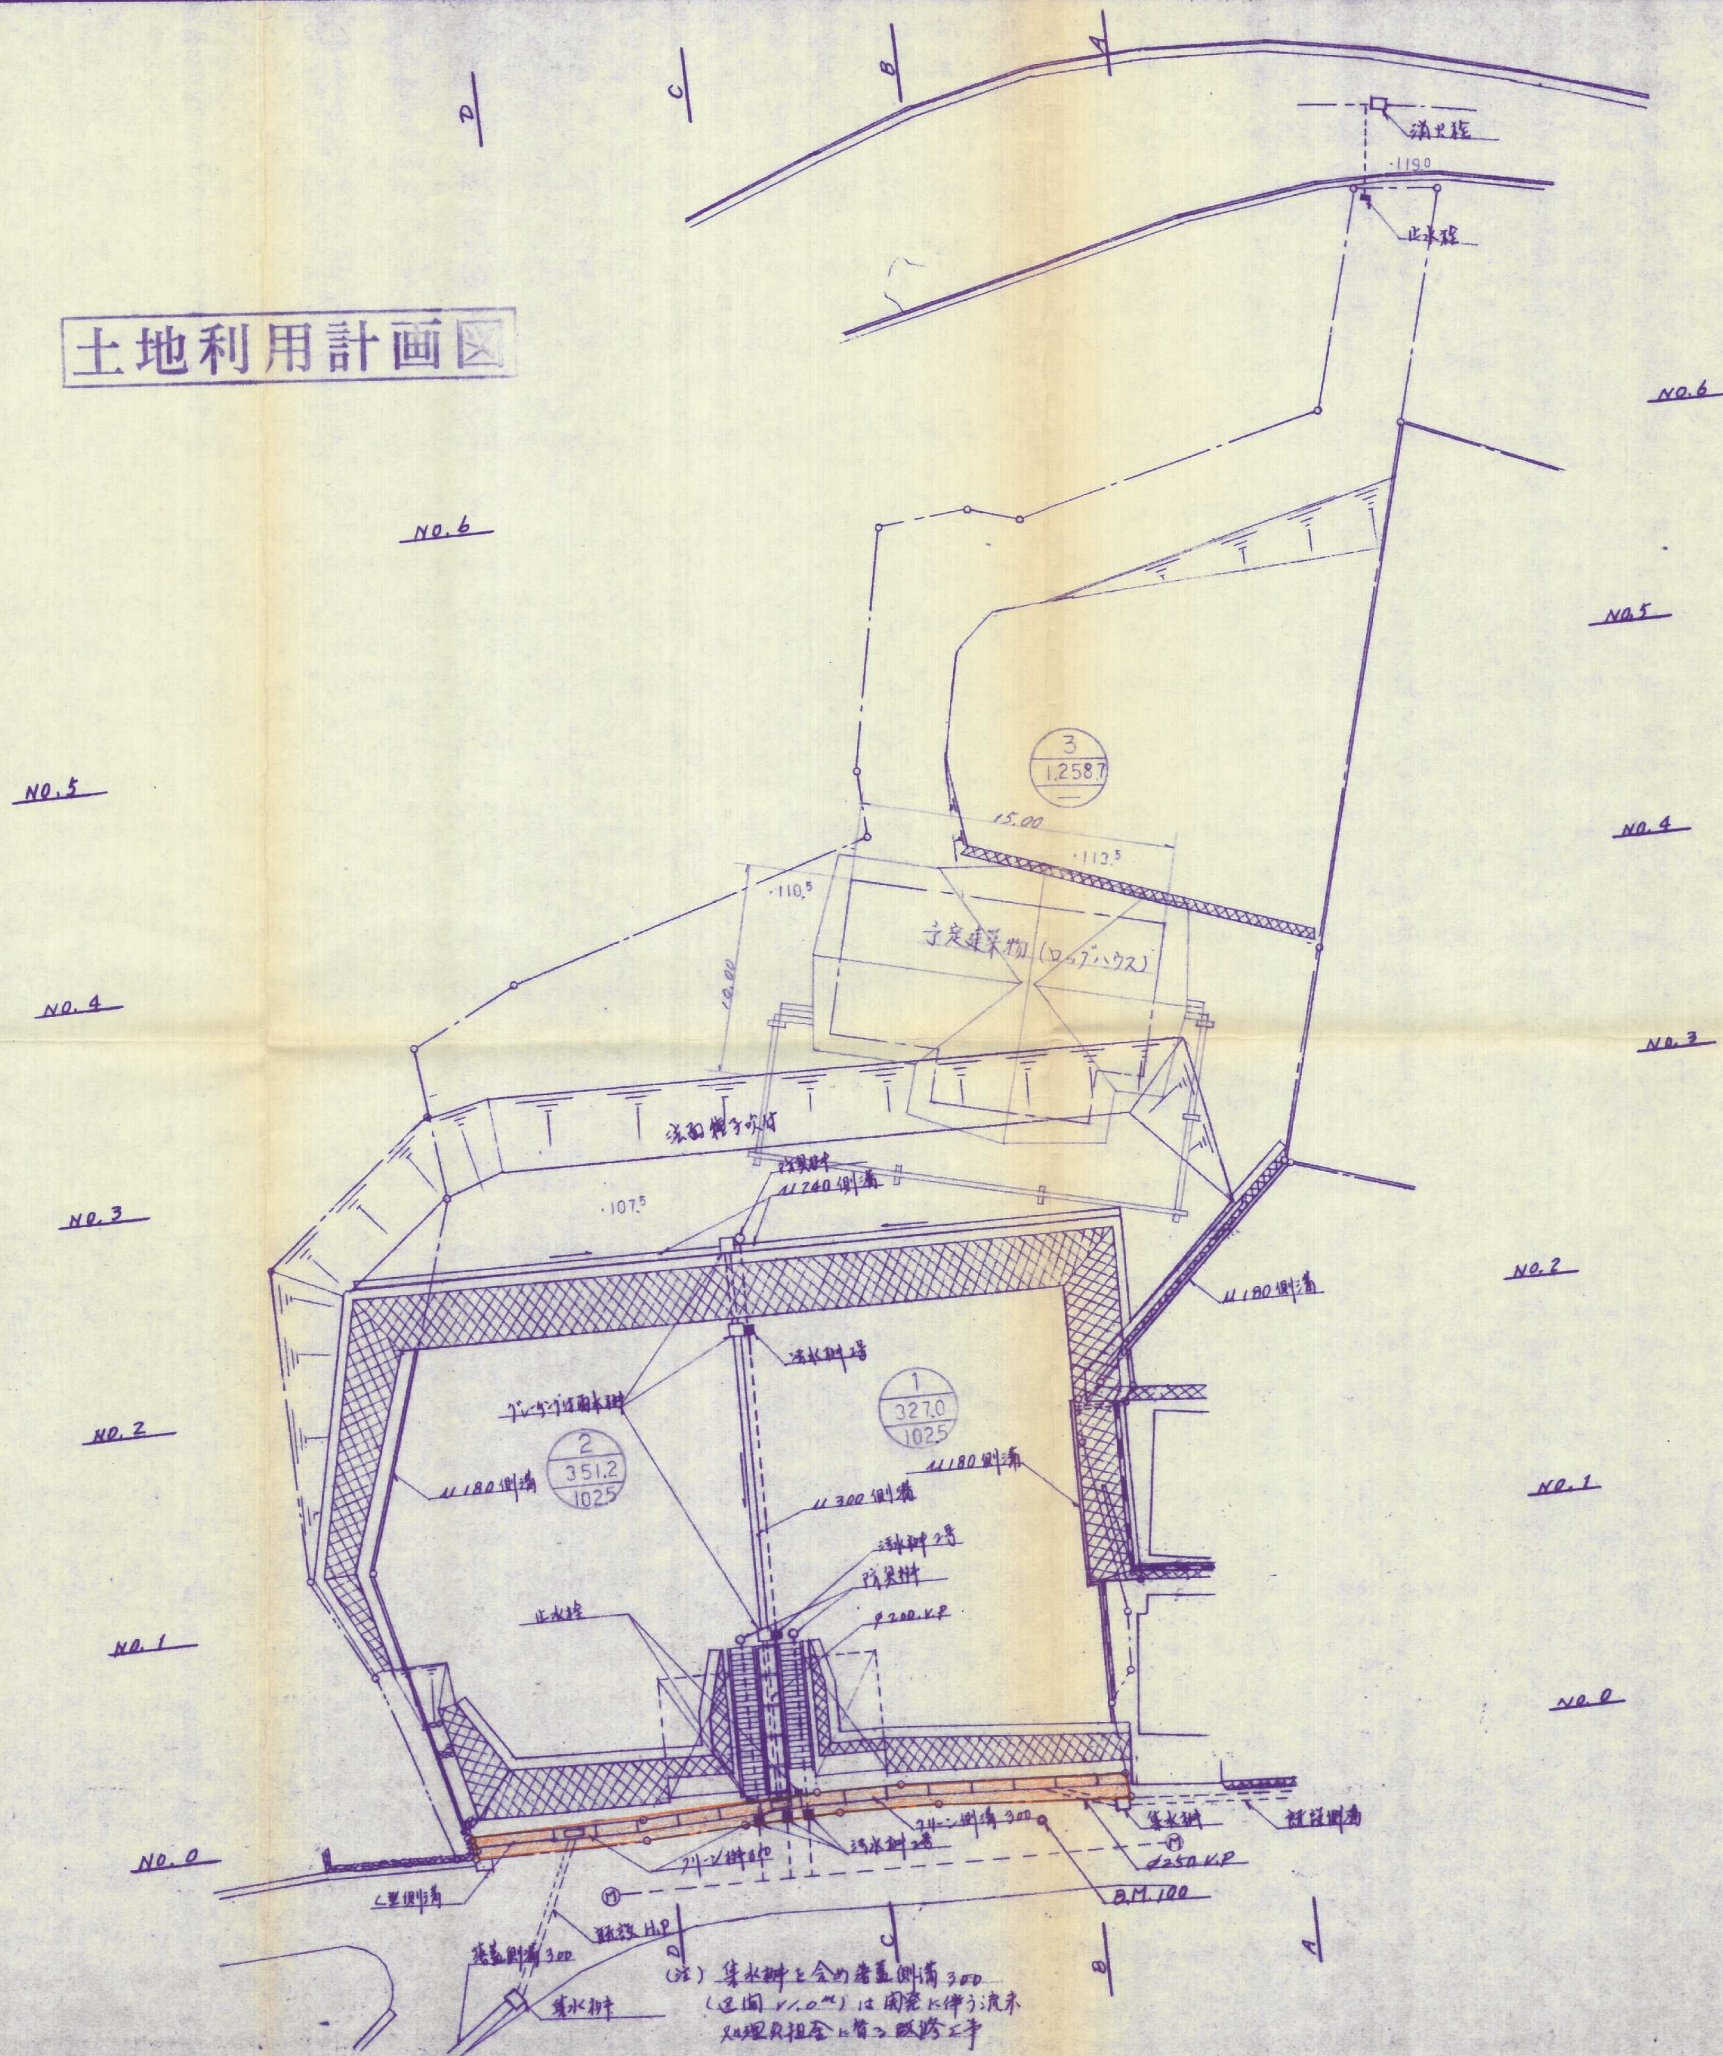

竣工図

調査者	093-601-9838	小泉 修三
調査区域の地名	北九州市若松区修多羅3丁目地内	
調査年度	土地利用計画図	
調査番号	6	設計年月日
設計者	093-601-8160	氏名 不披露開発