
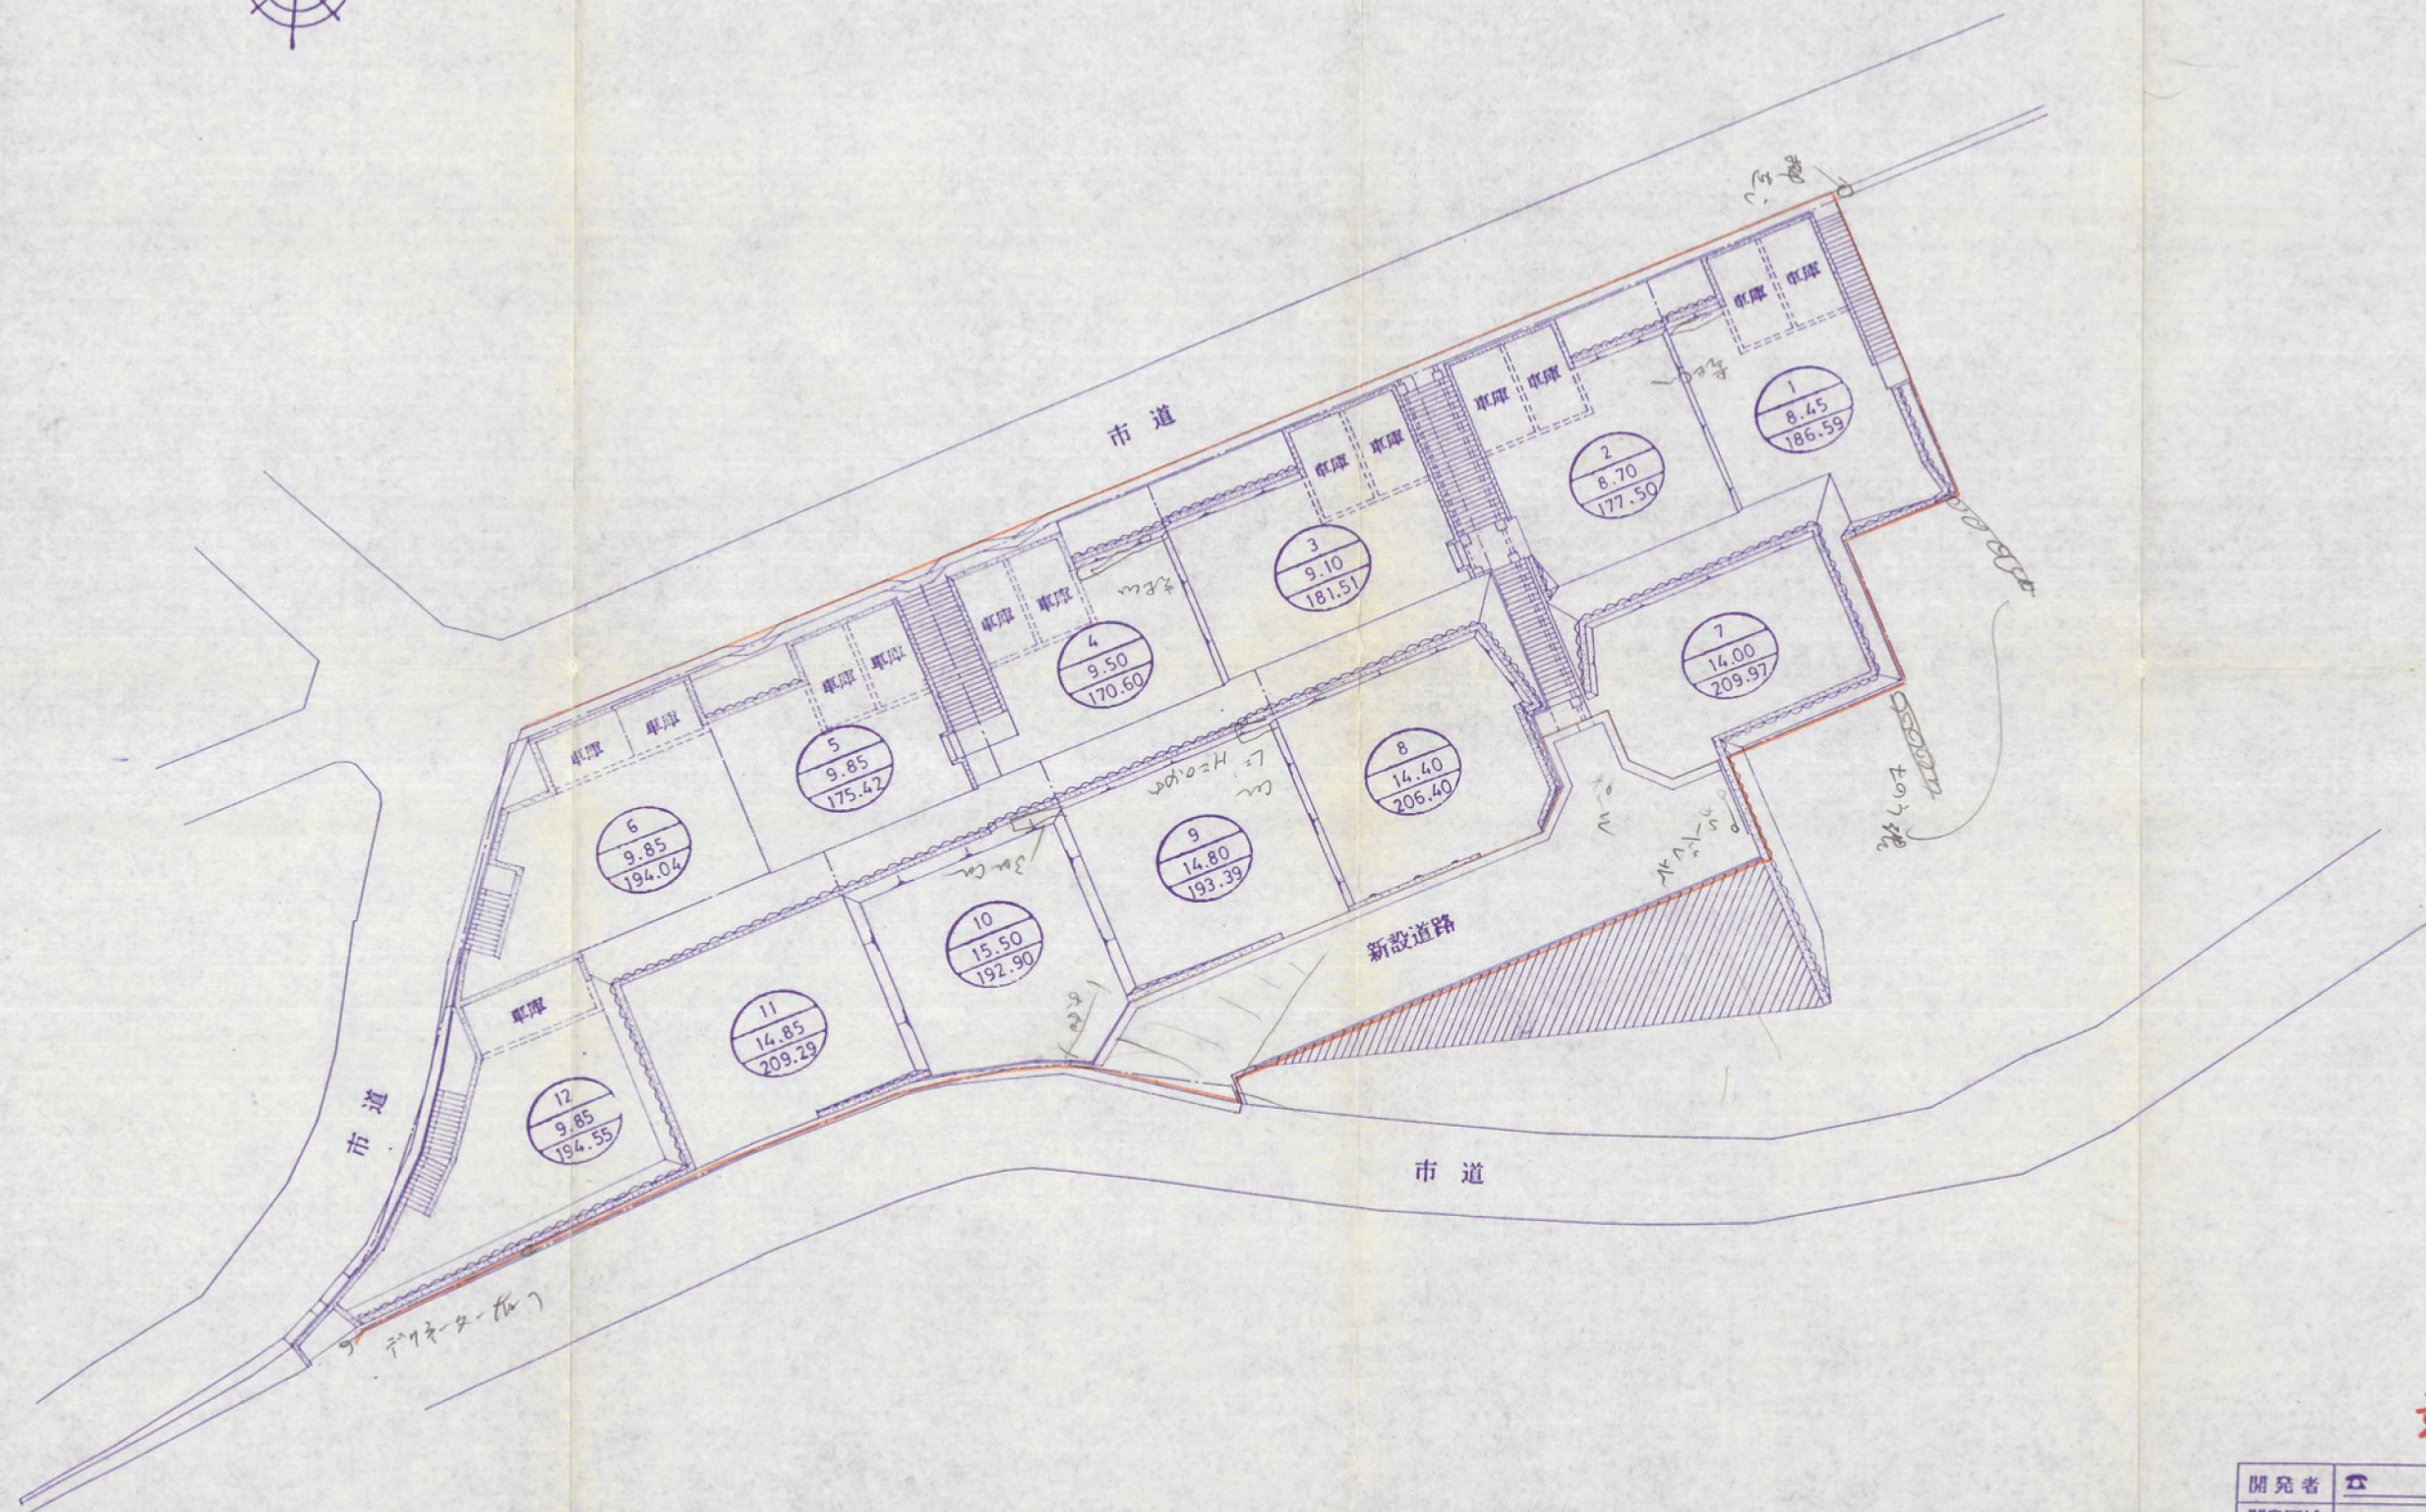


# 土地利用計画図

S = 1 : 300

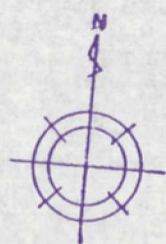

竣工図 8-37

開発者	株式会社 協大住建	
開発区域の地名	北九州市若松区山ノ堂町5番地32	
図面種別	土地利用計画平面図	
図面番号	縮尺	設計年月日
4	1:300	平成8年1月30日
設計者	株式会社 上村設計 氏名 上村克公	
	661-6773	