


# 土地利用計画平面図 S=1:250

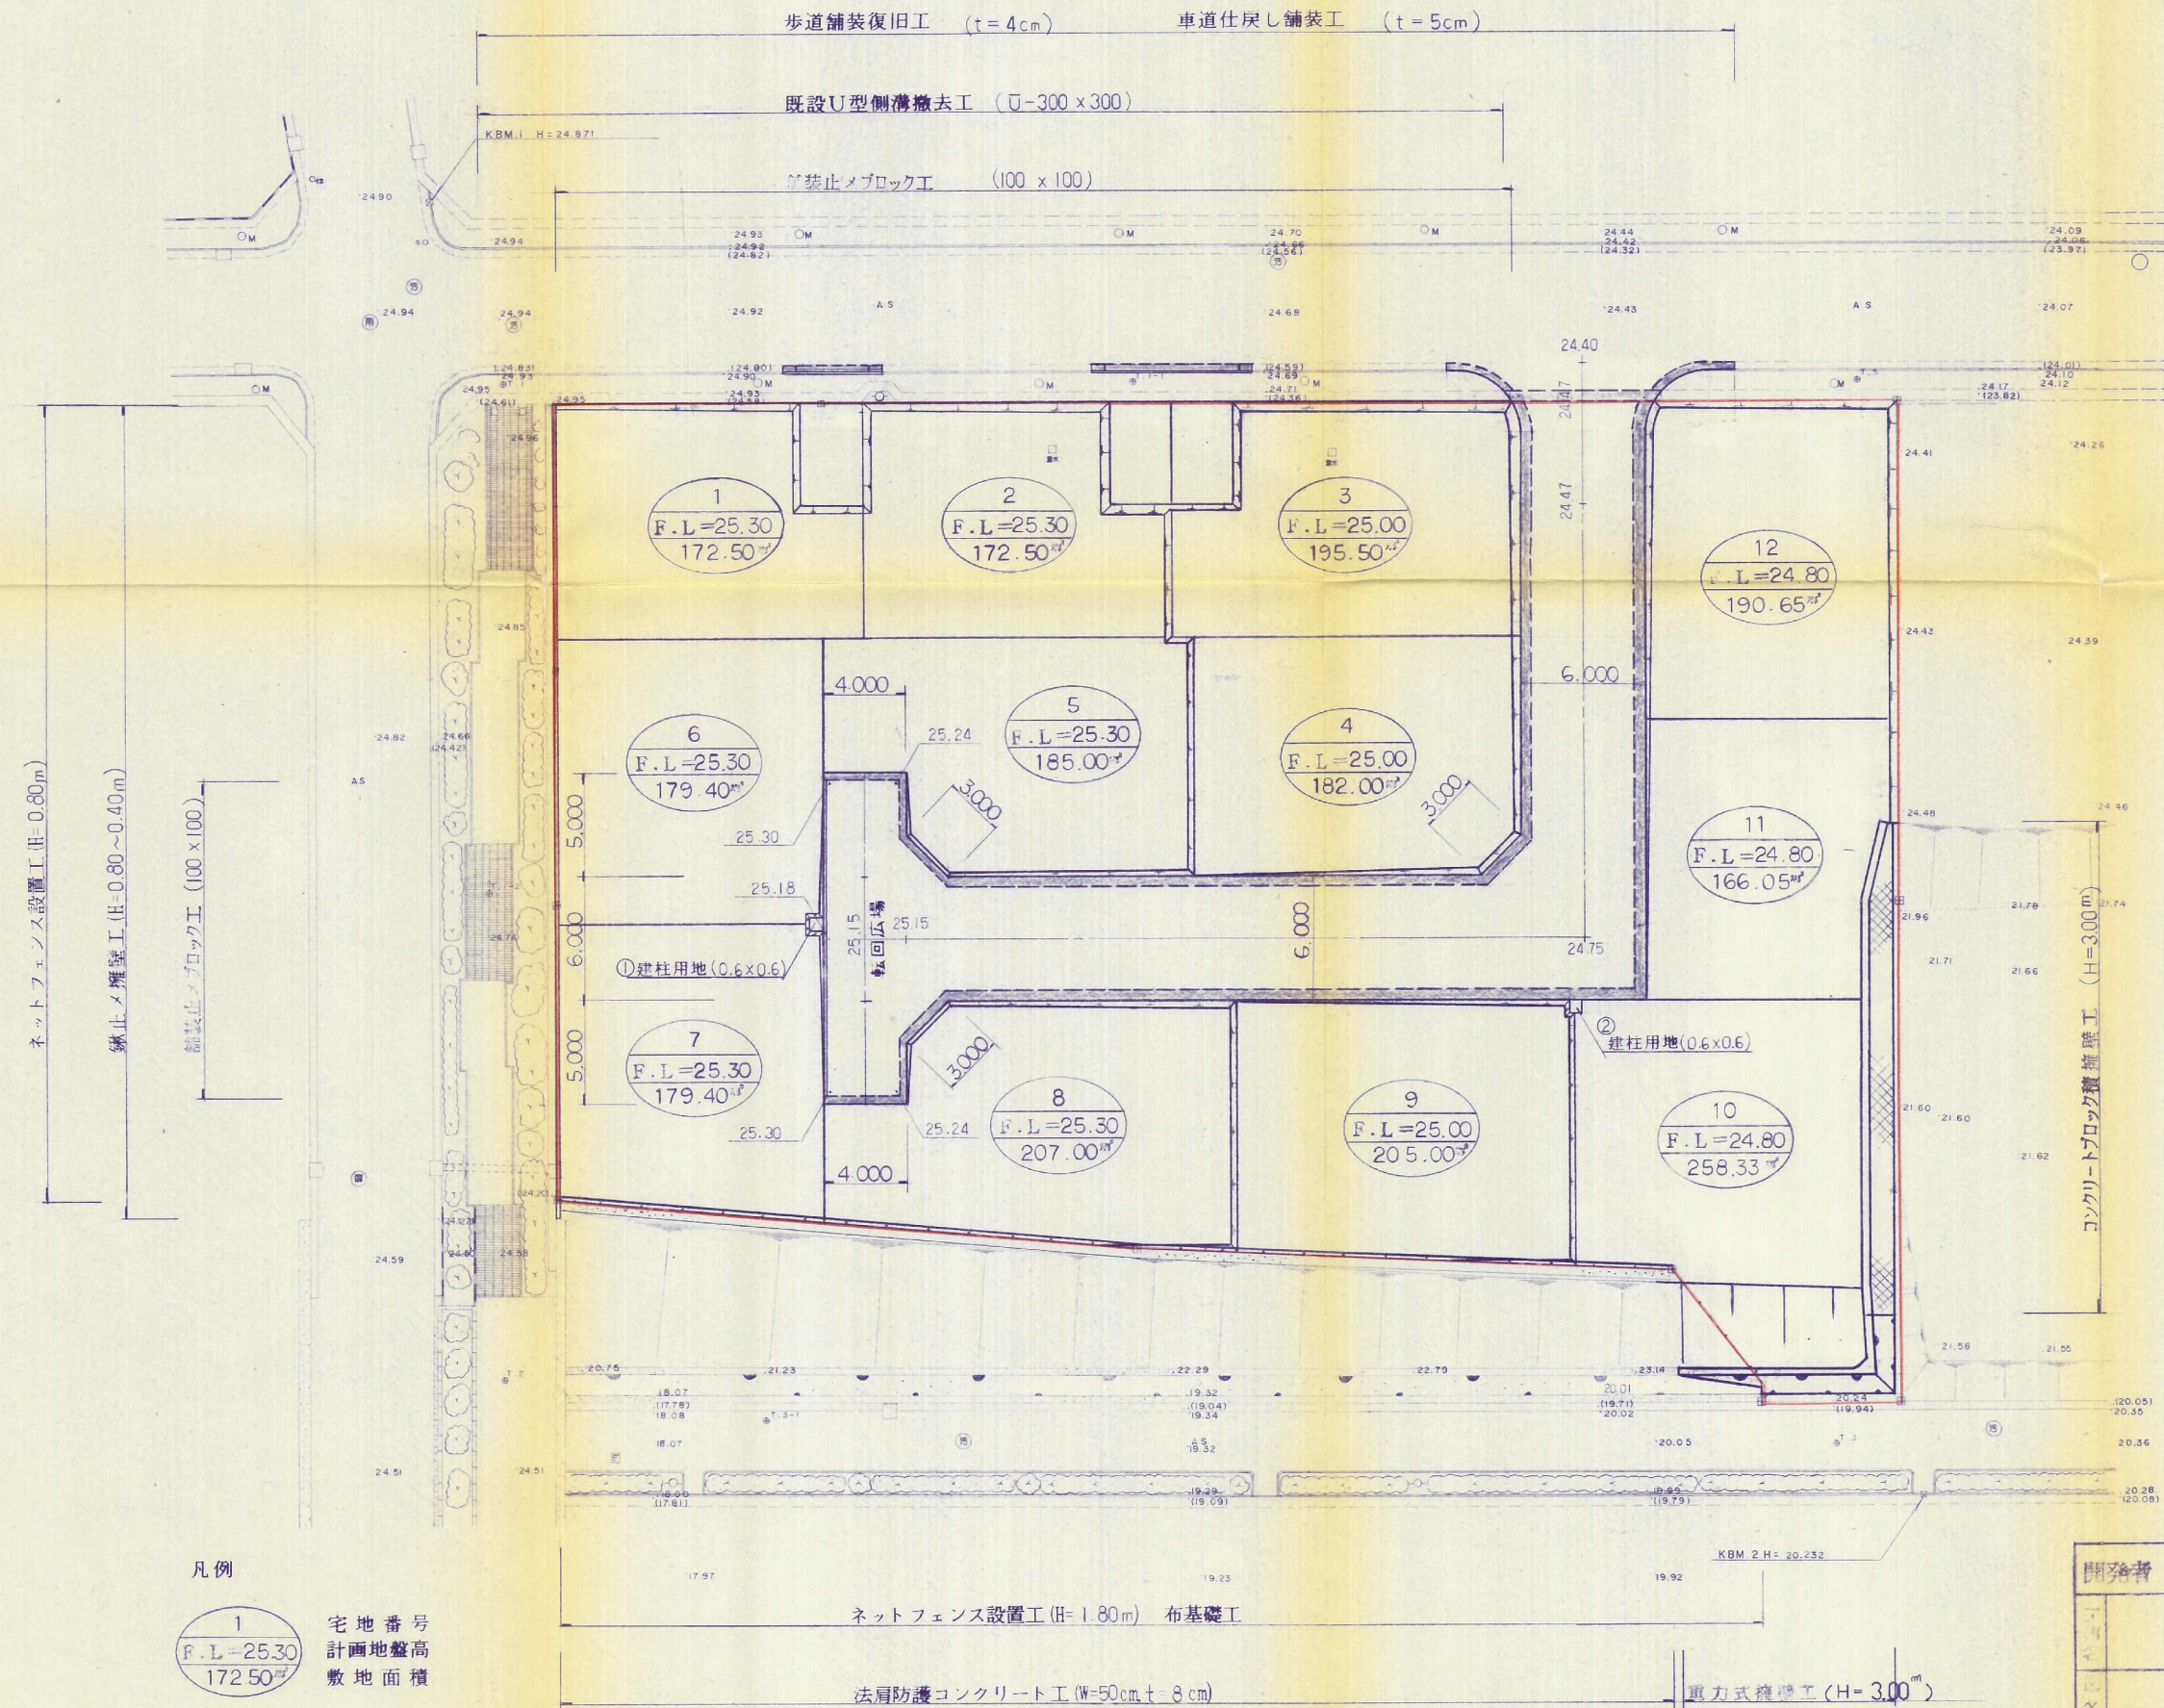

竣工図

開発者	相互技建株式会社 TEL 951-3333	5/15
所在地	北九州市若松区高須西1丁目1-107他 (仮称) 相互技建高須西敷地造成工事	縮尺: 1:250
図名	土地利用計画平面図	平成7年6月
承認者	北九州市小倉北区下町1丁目2番11号 山本測量設計事務所	

TEL 583-0451