


# 土地利用計画平面図

北九州市小倉南区長行東二丁目80番1ほか

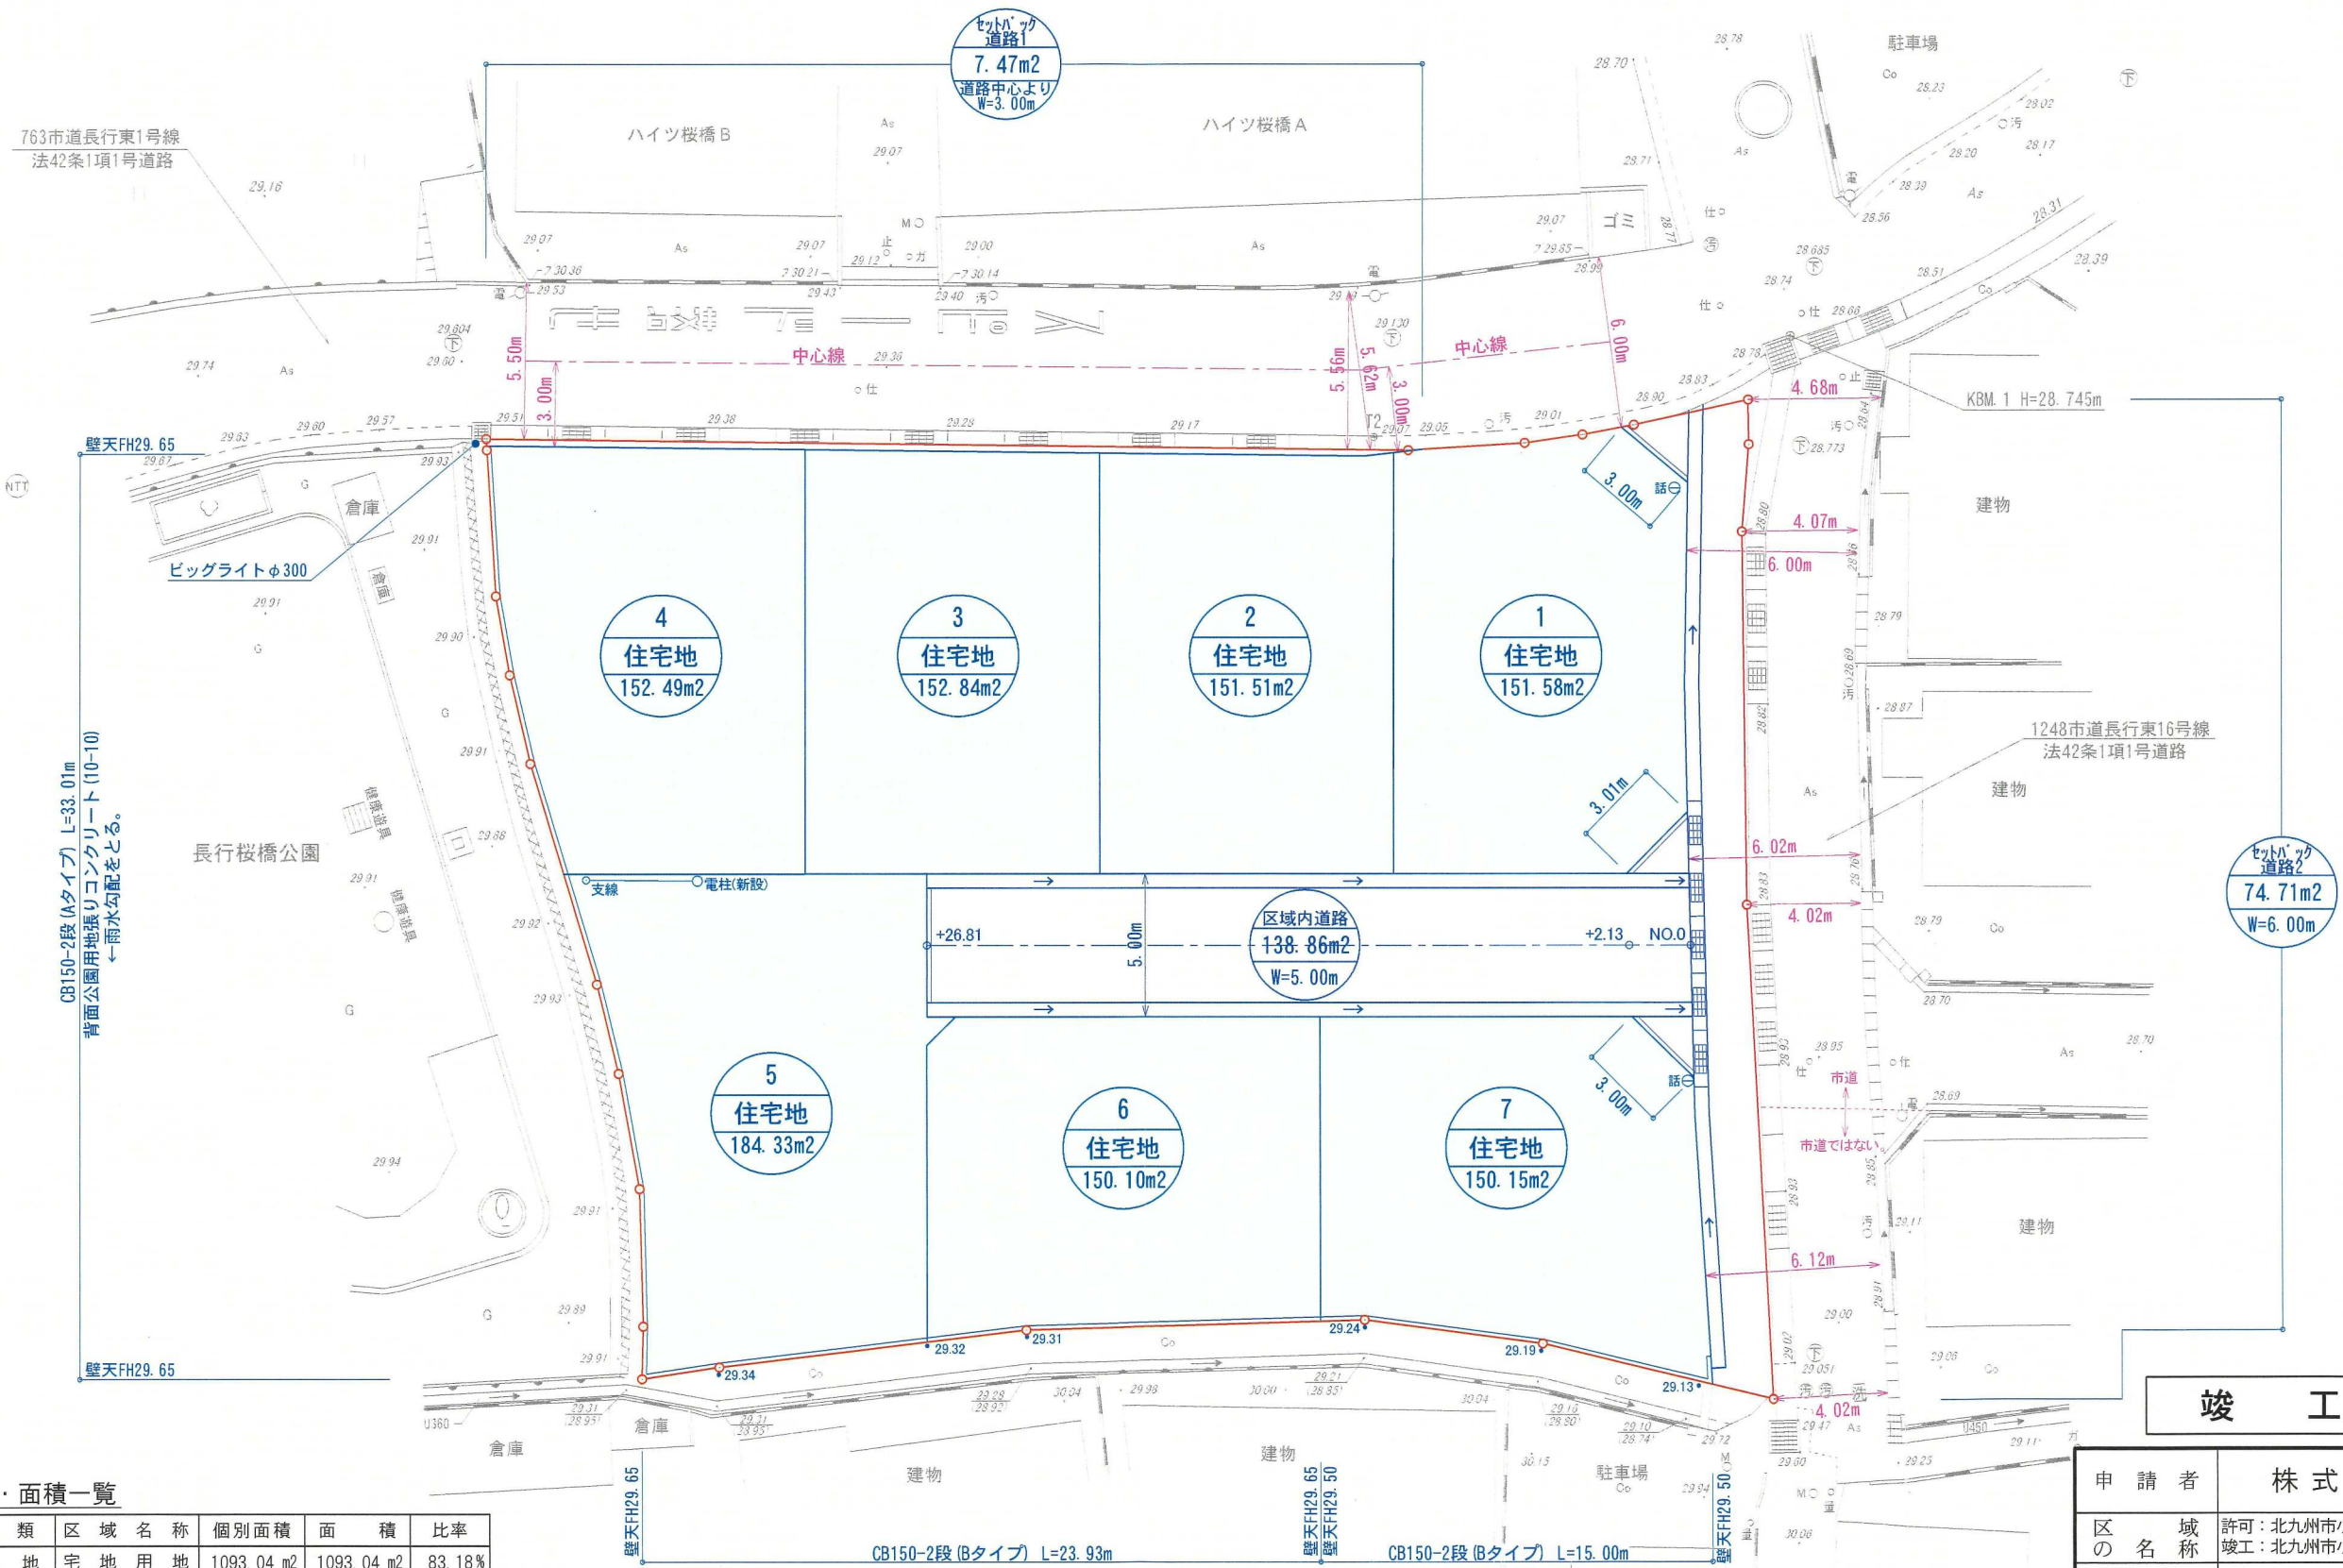

土地利用計画・面積一覧

色別	分類	区域名称	個別面積	面積	比率
	宅地	宅地用地	1093.04 m <sup>2</sup>	1093.04 m <sup>2</sup>	83.18%
	公共施設 (移管前提)	区域内道路	138.86 m <sup>2</sup>	138.86 m <sup>2</sup>	10.57%
		セッパック道路1	7.47 m <sup>2</sup>	82.18 m <sup>2</sup>	6.25%
		セッパック道路2	74.71 m <sup>2</sup>		
	開発区域			1314.08 m <sup>2</sup>	100.00%

世界測地系による座標値

測量基準点	X座標	Y座標
3-R8-313	91171.533	-12665.477
河-42	91097.126	-12696.968
T1	91108.194	-12794.313
T2	91103.689	-12837.850

## 竣工図

申請者	株式会社 海王	
区域 の名称	許可：北九州市小倉南区長行東二丁目80番1 竣工：北九州市小倉南区長行東二丁目80番1ほか	
用途区域	市街化区域：第一種住居地域	
図面名称	土地利用計画平面図	
図面番号	縮尺	作成年月日
NO. 6	1/250	令和2年11月
設計者	福岡県行橋市大橋三丁目12 株式会社 第一プラン Daichi Planr 士	