


# 土地利用竣工図 排水竣工平面図

S=1:250

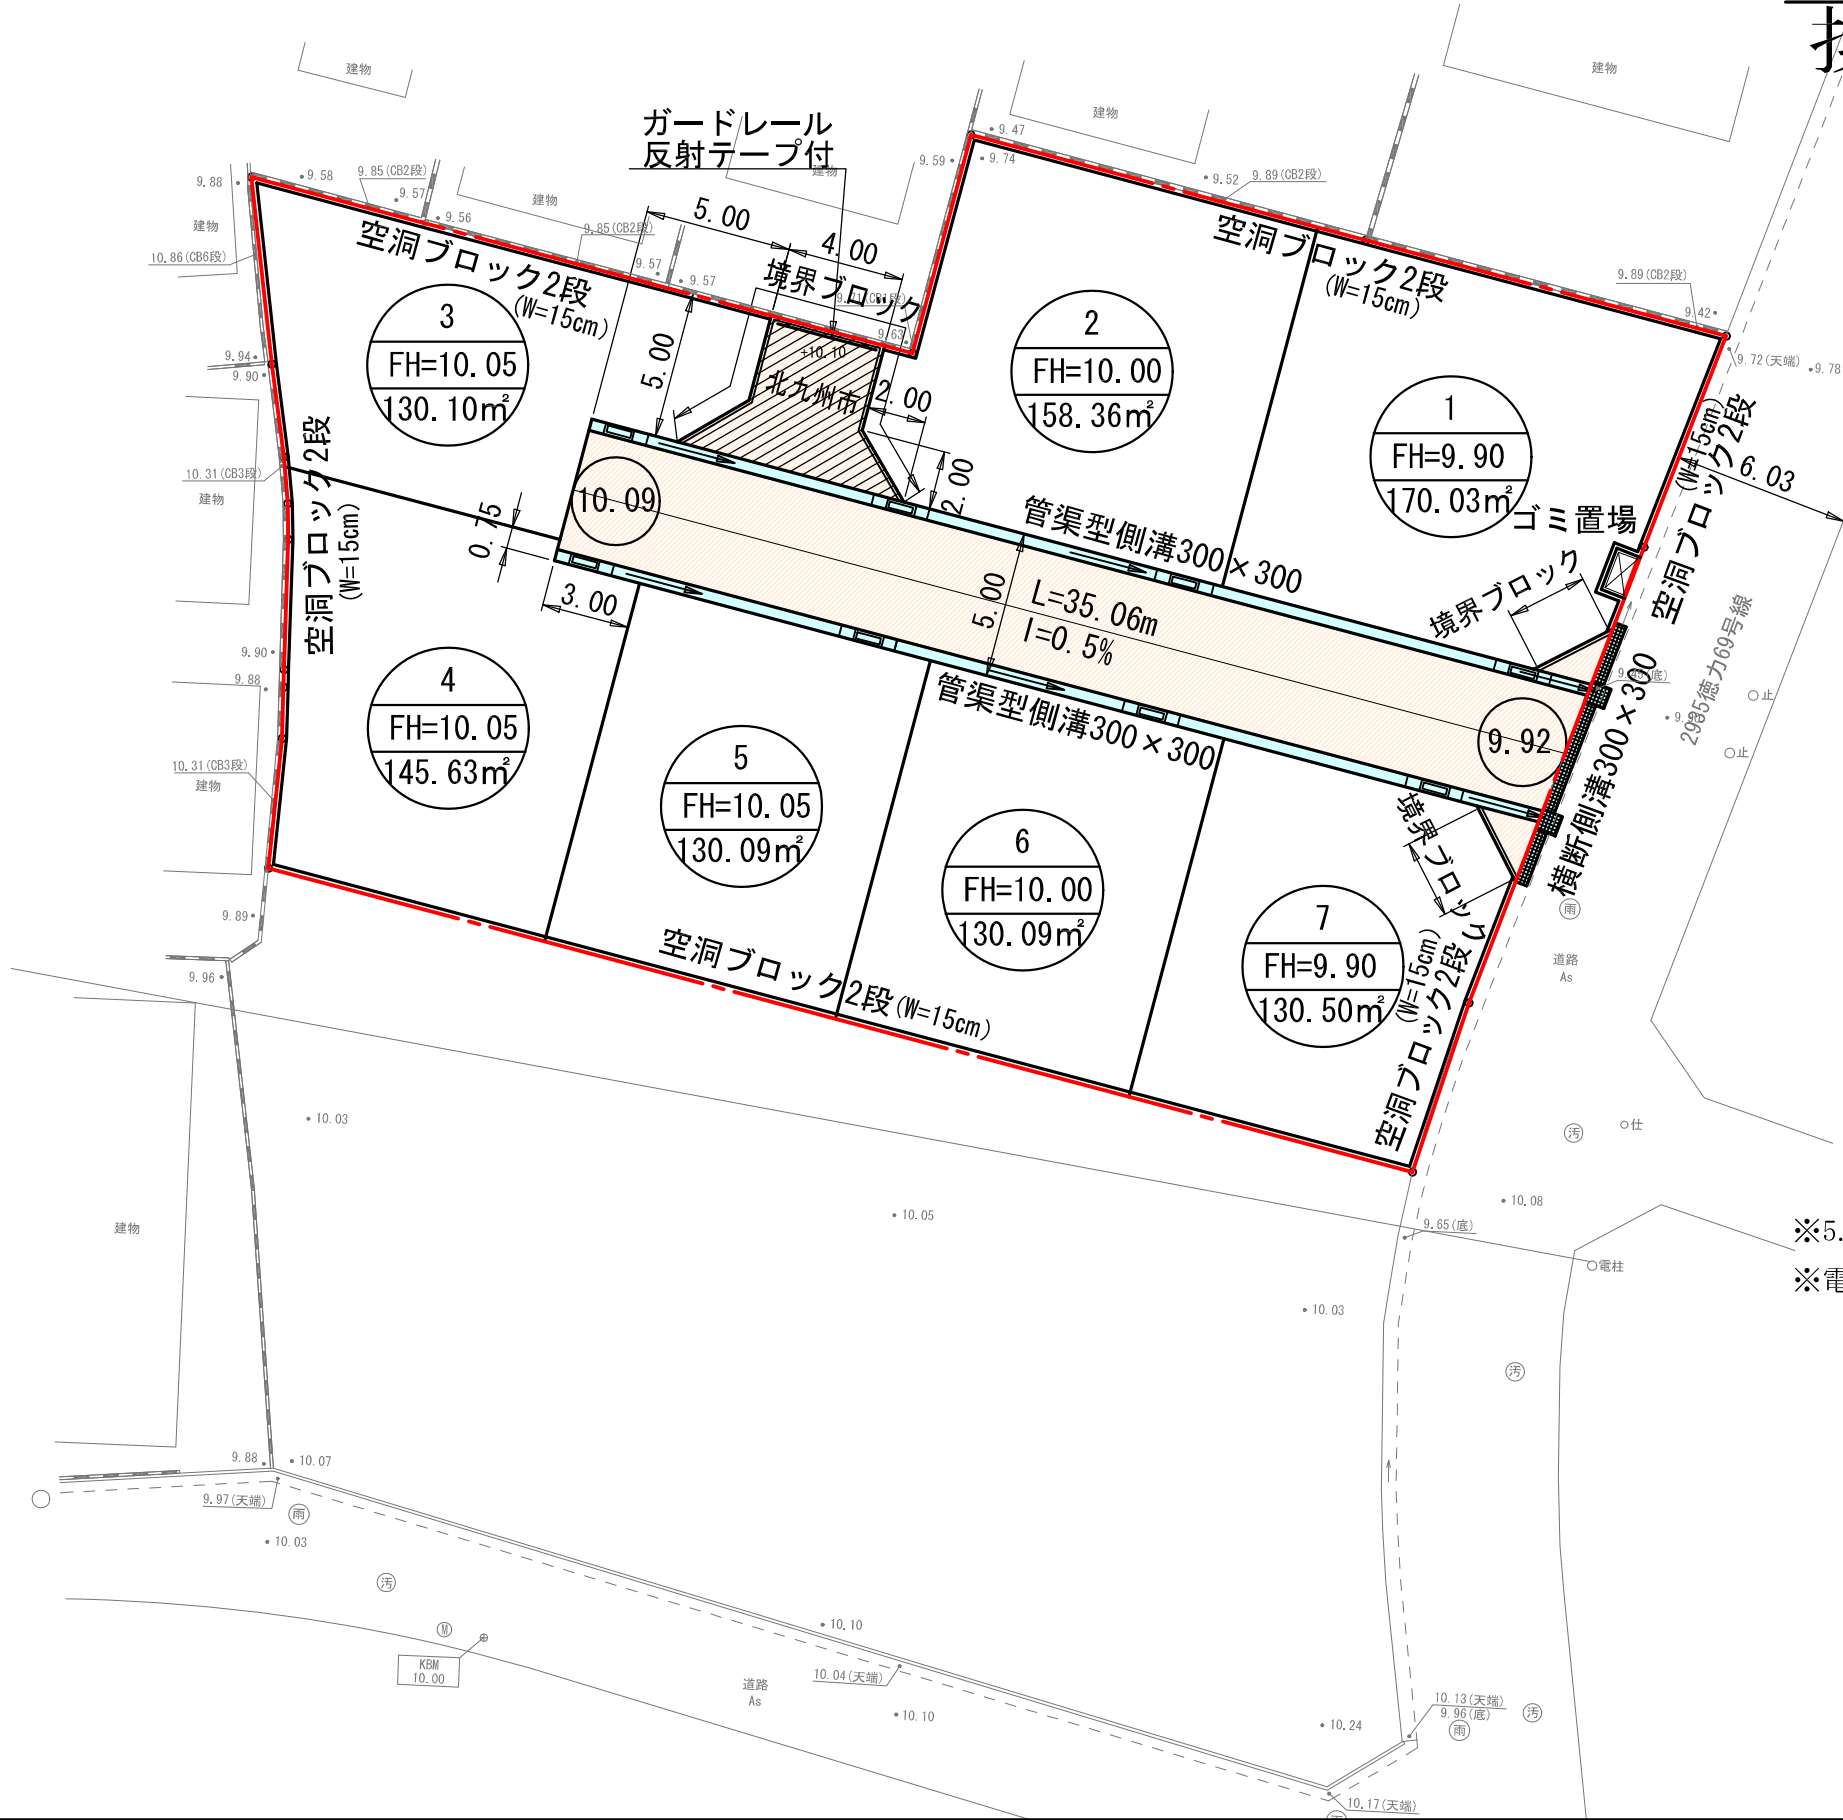

## 凡 例

	開発区域境界
	道 路
	ご み 置 場
	側 溝、柵
	空洞ブロック

## 概算有効表

	面 積 (㎡)	比 (%)
全体面積	1,200.94	100.0
道 路	204.07	17.0
ゴミ集積所	2.03	0.1
有効宅地	994.84	82.9

※5.0m未満の回転広場は道路境界であるが、道路接続に該当しない。  
※電柱の位置については、宅地用地内に建柱とする。(支線ワイヤー含む)

## 竣 工 図

開 発 者	TEL 093-451-4402	南協商事株式会社
開発区域の地名	北九州市小倉南区徳力一丁目23番103外	
図面種別	土 地 利 用 竣 工 図 排 水 竣 工 平 面 図	
図面番号	縮 尺	設計年月日
7	S=1:250	R6. 12. 10
設計者	北九州市小倉北区馬借三丁目3番37号 (有)高尾設計事務所 TEL 093-511-4067 氏名 高 尾 容 旦	