

# 土地利用計画図 S=1:250




## 凡 例

記 号	名 称
<span style="border: 1px solid red; display: inline-block; width: 20px; height: 2px;"></span>	開発区域境界
<span style="background-color: orange; display: inline-block; width: 20px; height: 10px;"></span>	擁 壁
<span style="background-color: blue; display: inline-block; width: 20px; height: 10px;"></span>	側 溝
<span style="background-color: lightblue; display: inline-block; width: 20px; height: 10px;"></span>	同上雨水樹
<span style="border-bottom: 1px solid black; display: inline-block; width: 20px;"></span>	法面
<span style="border: 1px solid black; border-radius: 50%; padding: 2px; display: inline-block; text-align: center;">1 FH=16.80 862.12 m<sup>2</sup></span>	番号 計画地盤高又は用途 計画面積

## 用途別面積集計表

用途	面積 (m <sup>2</sup> )	比率 (%)	備考
建物用地	862.12	45.38	
駐車場	860.15	45.28	
里道	107.28	5.65	里道の形態と権利は変更なし
通路	70.06	3.69	
計	1899.61	100.00	開発区域面積

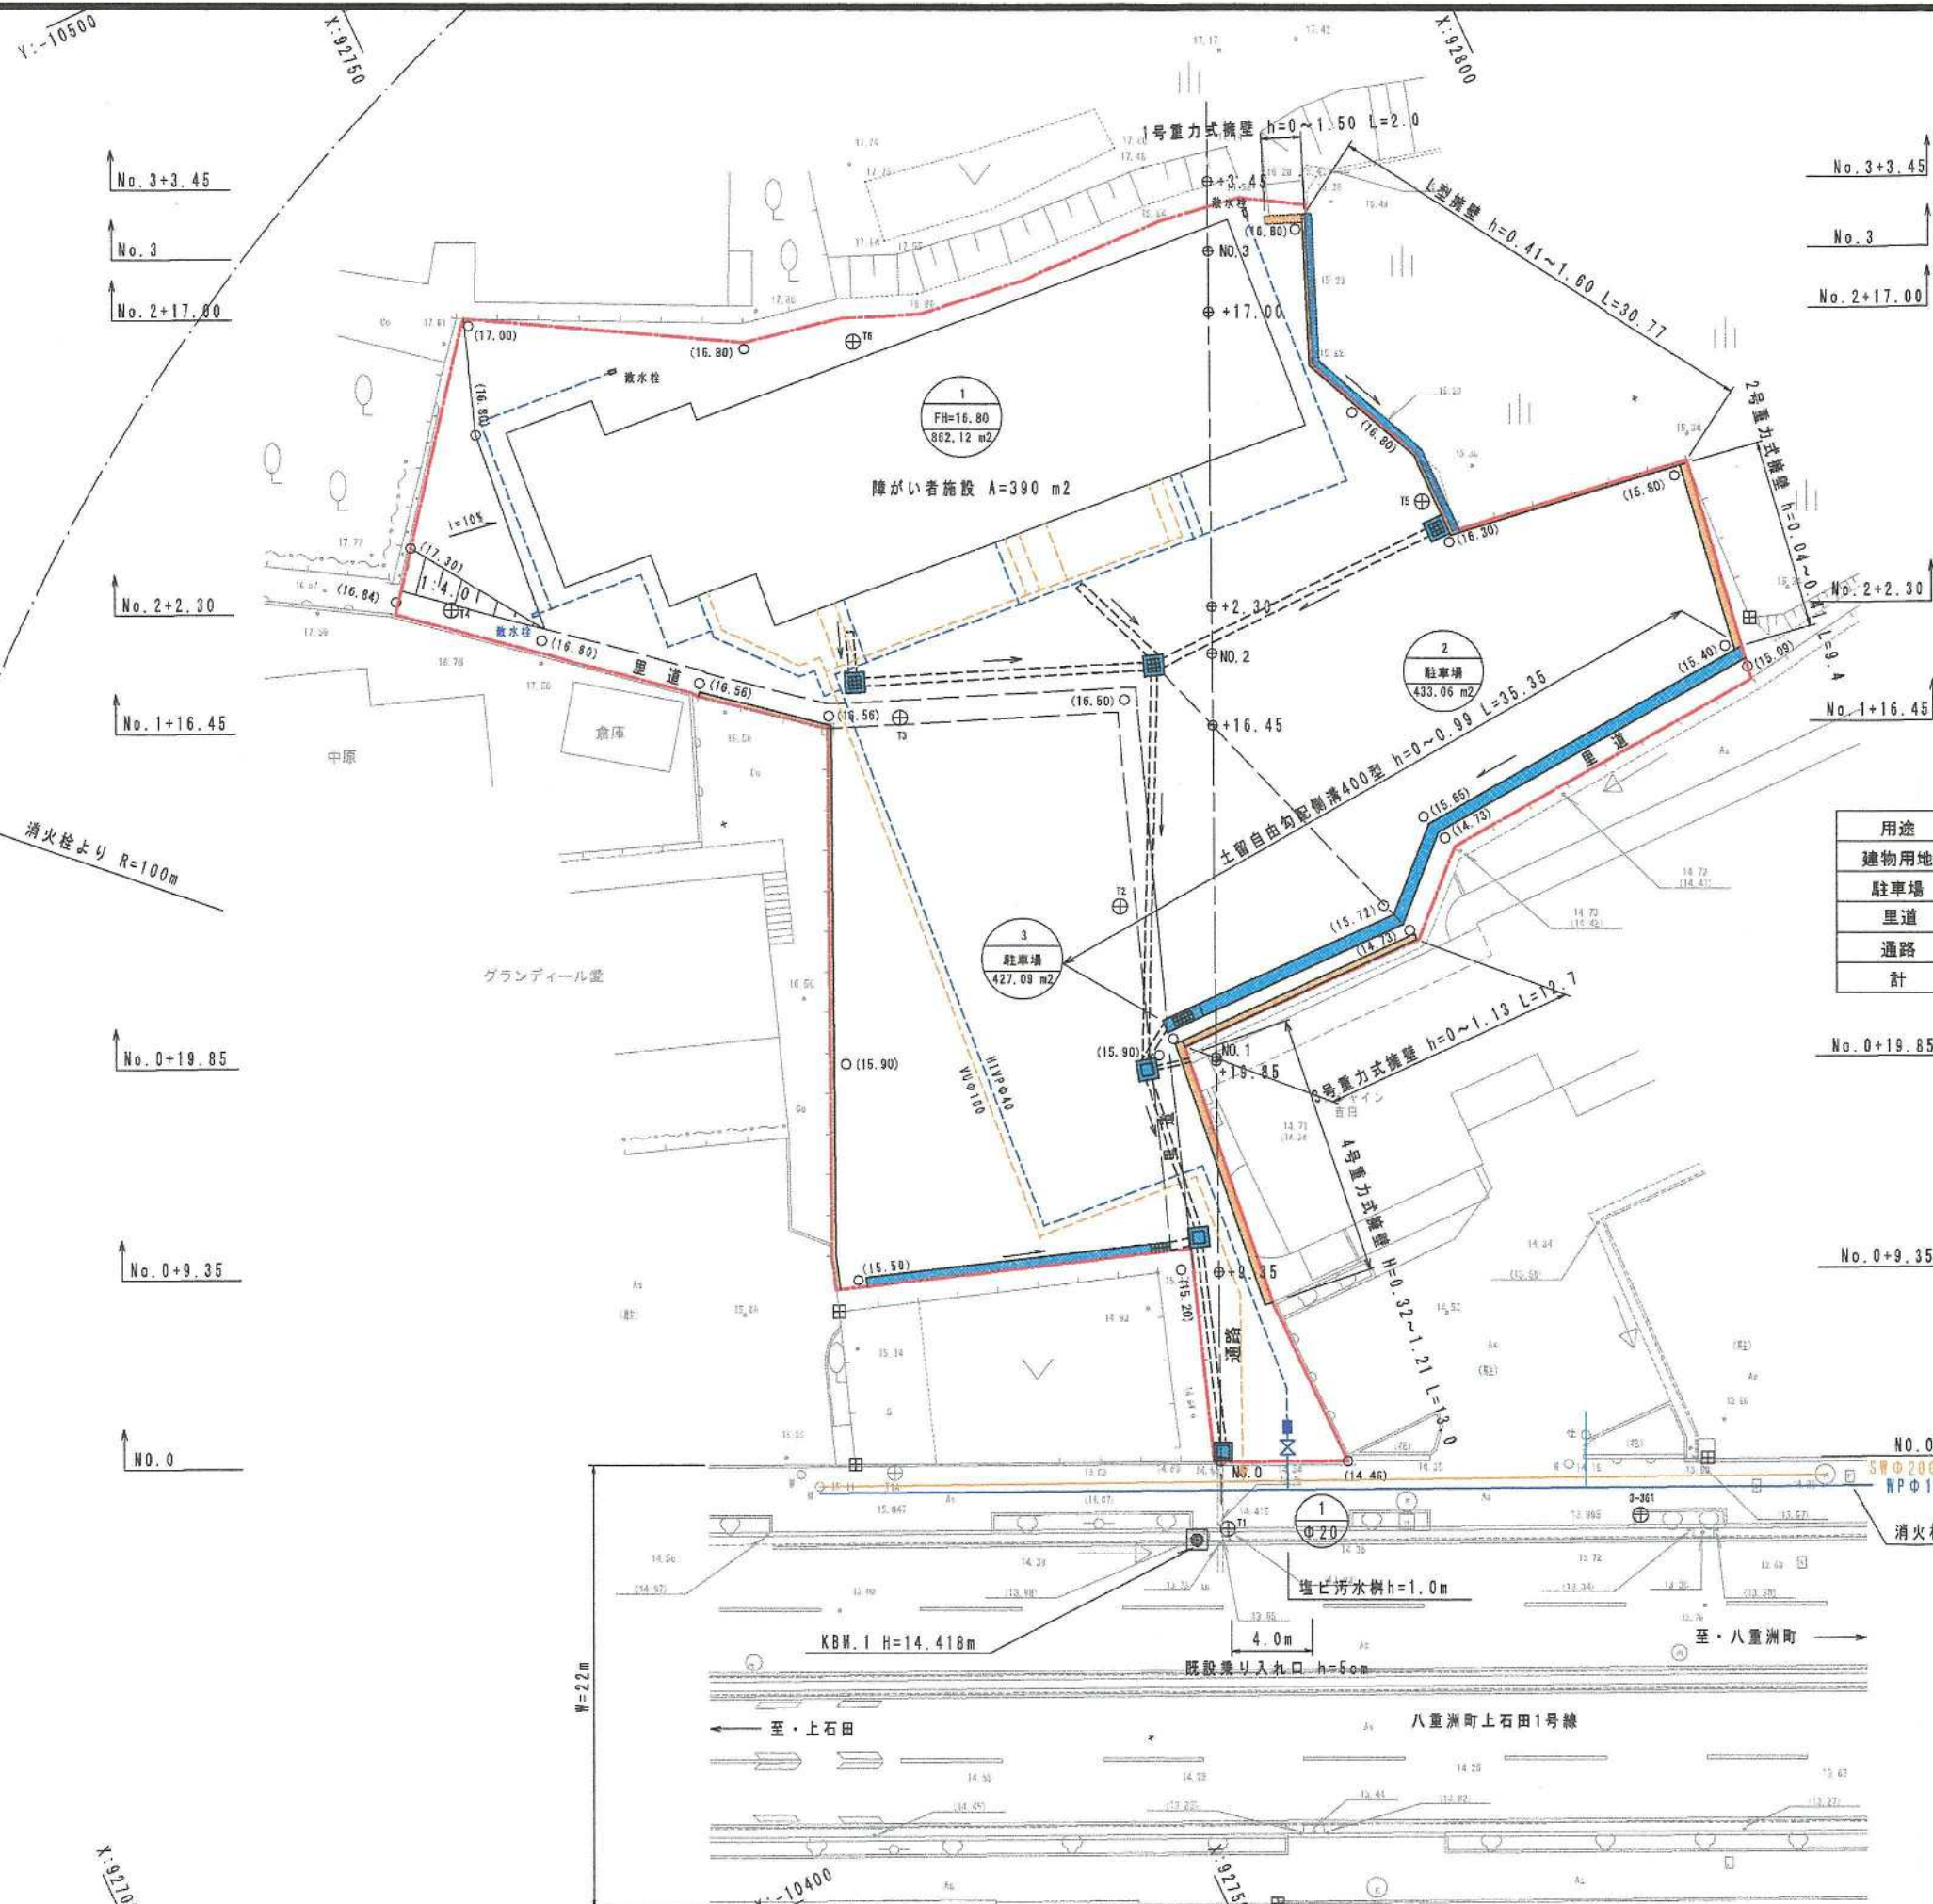

竣工図

開発者	株式会社 フィールド 代表取締役 中村純子		
開発区域 の地名	北九州市小倉南区下石田三丁目1125番地		
図面 種別	土地利用計画図		
図面番号		縮尺	設計年月日
5		1:250	2021年 8月 4日
設計者	北九州市小倉南区石田南二丁目6番8号 (株) 創建コンサルタント093(964)2257 境 隆盛 印		