


# 土地利用竣工図

S=1:250

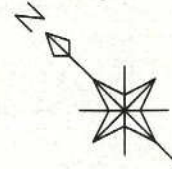


開発者	TEL 093-952-6266	有限会社 住 販
開発区域 の地名	北九州市小倉南区中吉田一丁目2番5外	
図面 種別	土 地 利 用 竣 工 図	
図面番号	縮 尺	設計年月日
7	S=1:250	R5.9.20
設計者	北九州市小倉北区馬借三丁目3番37号 (有)高尾設計事務所 TEL 093-511-4067 氏名 高 尾 容 旦	

## 凡 例

	開発区域境界
	道 路
	ごみ置場
	側 溝、樹
	擁 壁
	法 面

## 有 効 表

	面 積(m <sup>2</sup> )
全体面積	1,804.40
道 路	541.72
通 路	46.31
ゴミ集積所	11.18
有効宅地	1,205.19

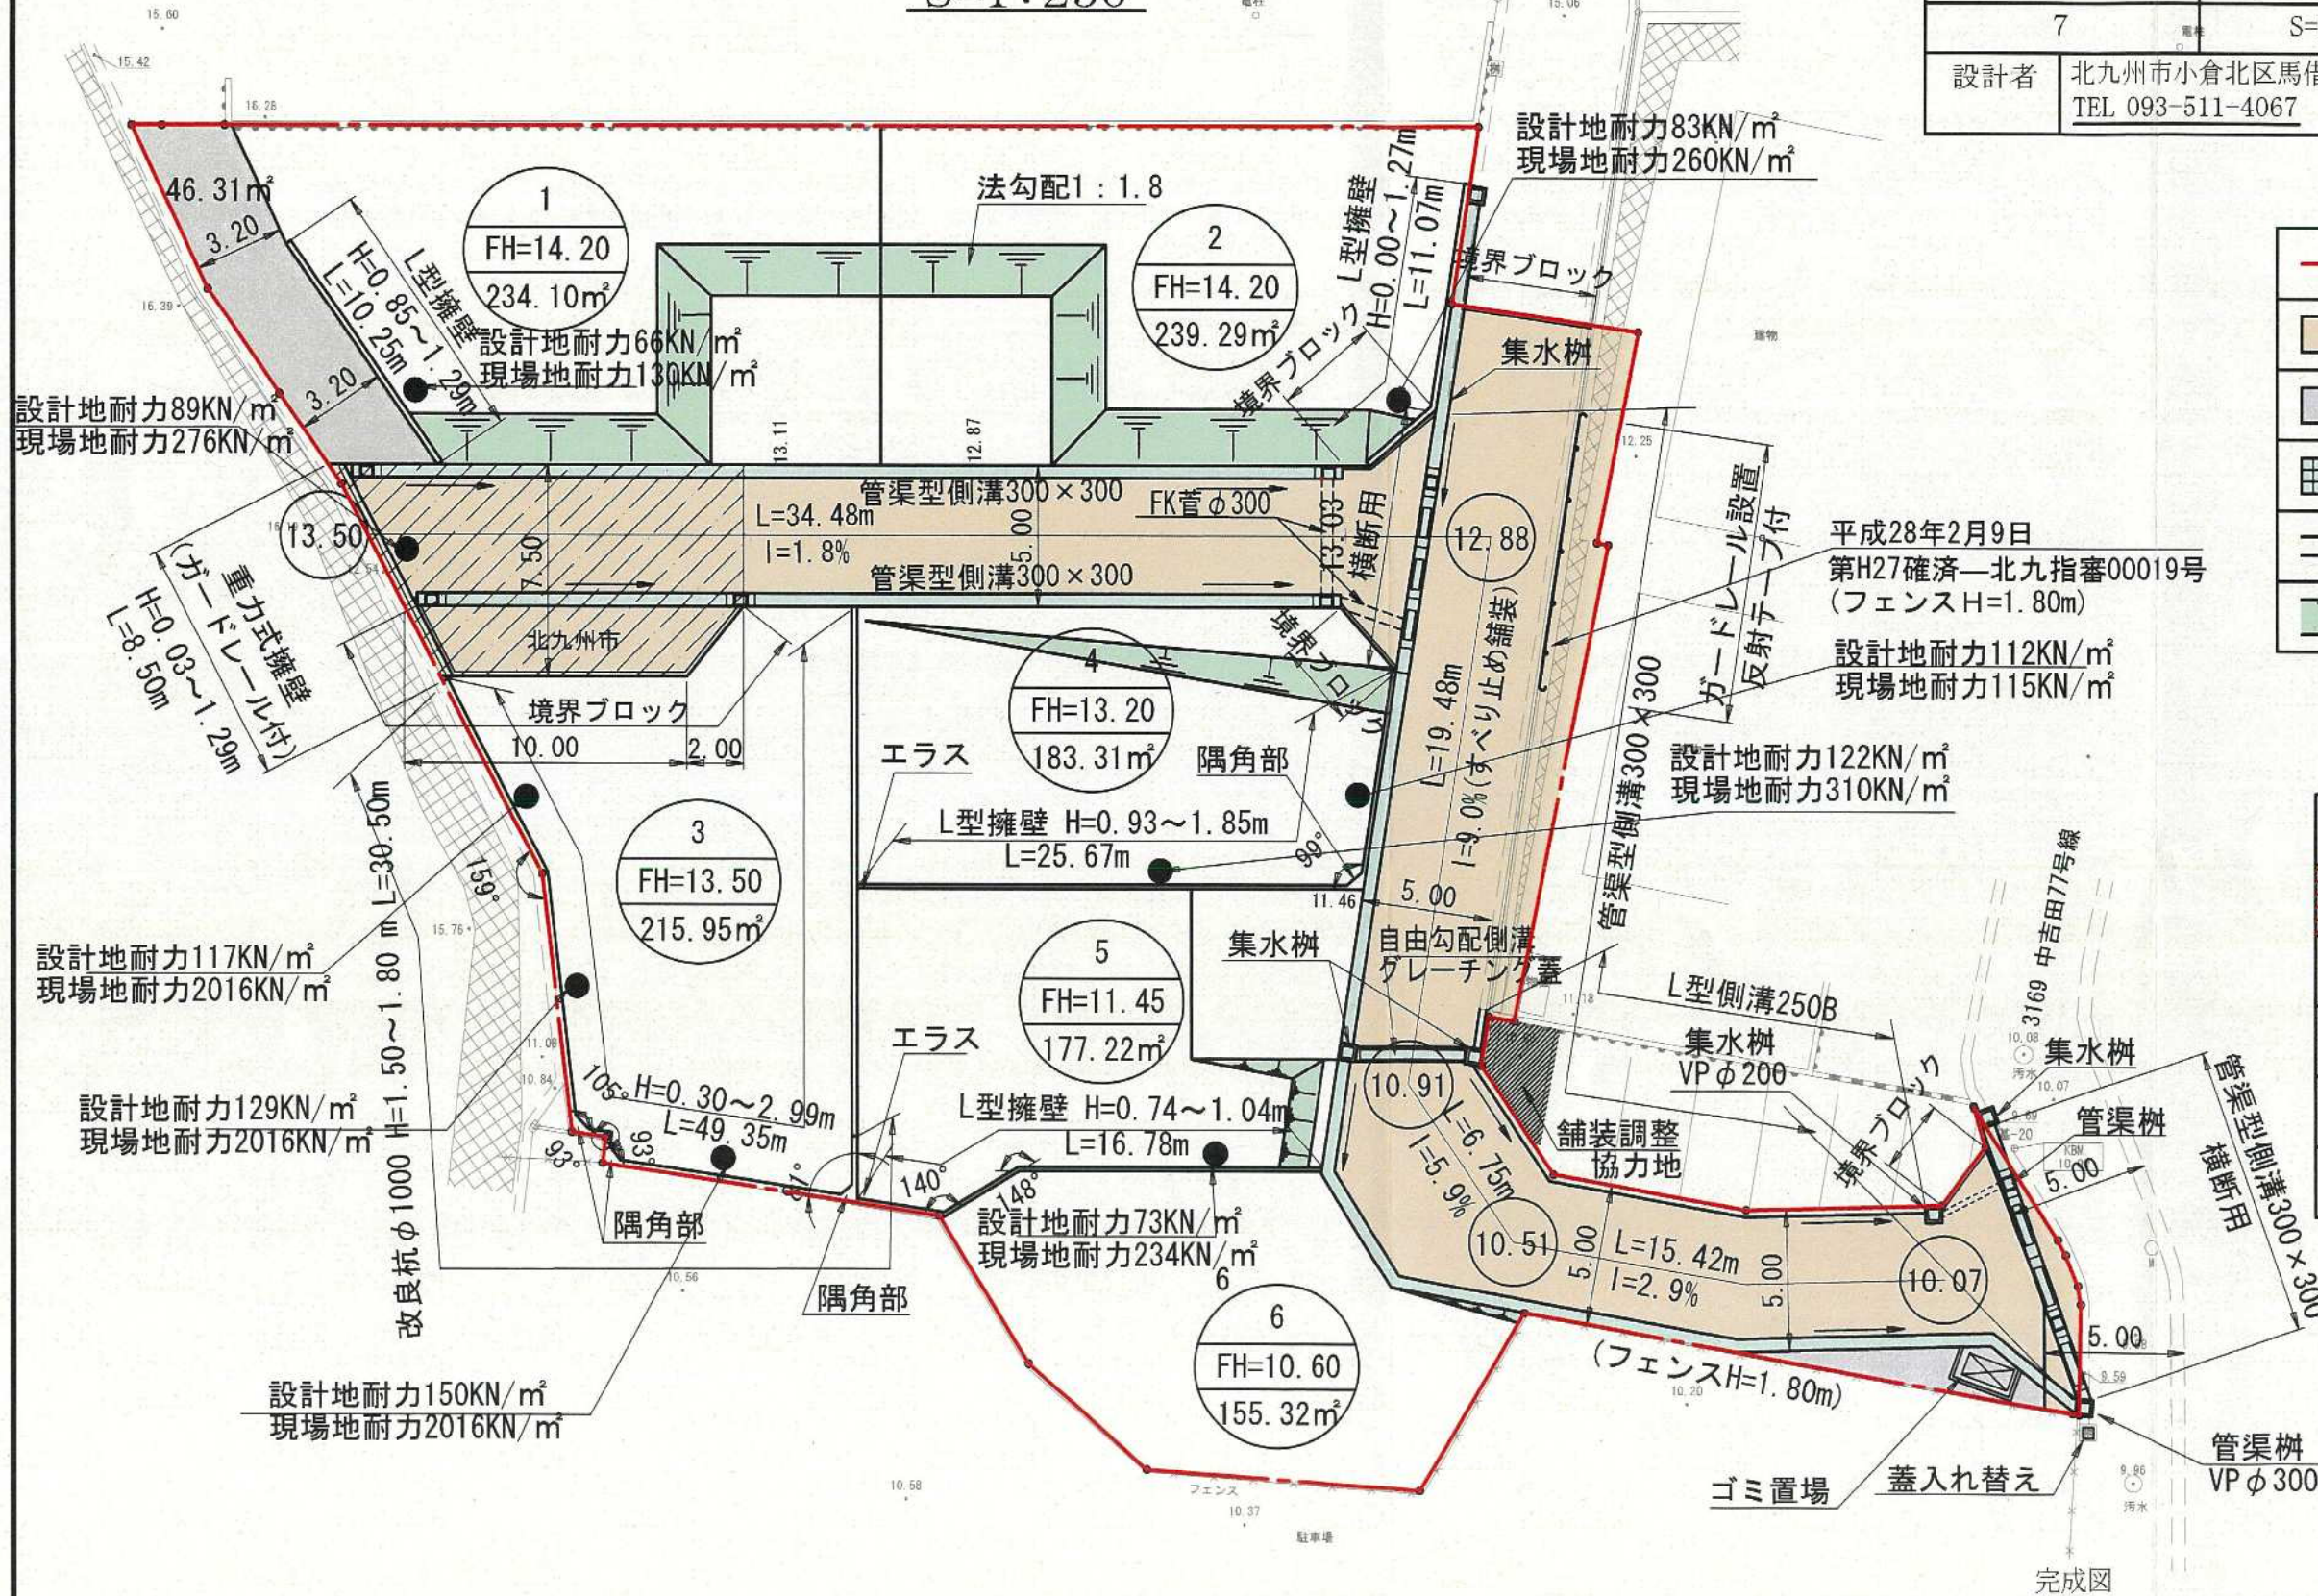

竣工図