


用途	管理者	面積 (㎡)	%
宅地	開発者	3,744.15	77.23
開発道路	北九州市	954.76+0.64	19.60
緑地	開発者	149.40	3.07
ゴミ置き場	開発者	4.79	0.10
		4,867.66	100.00

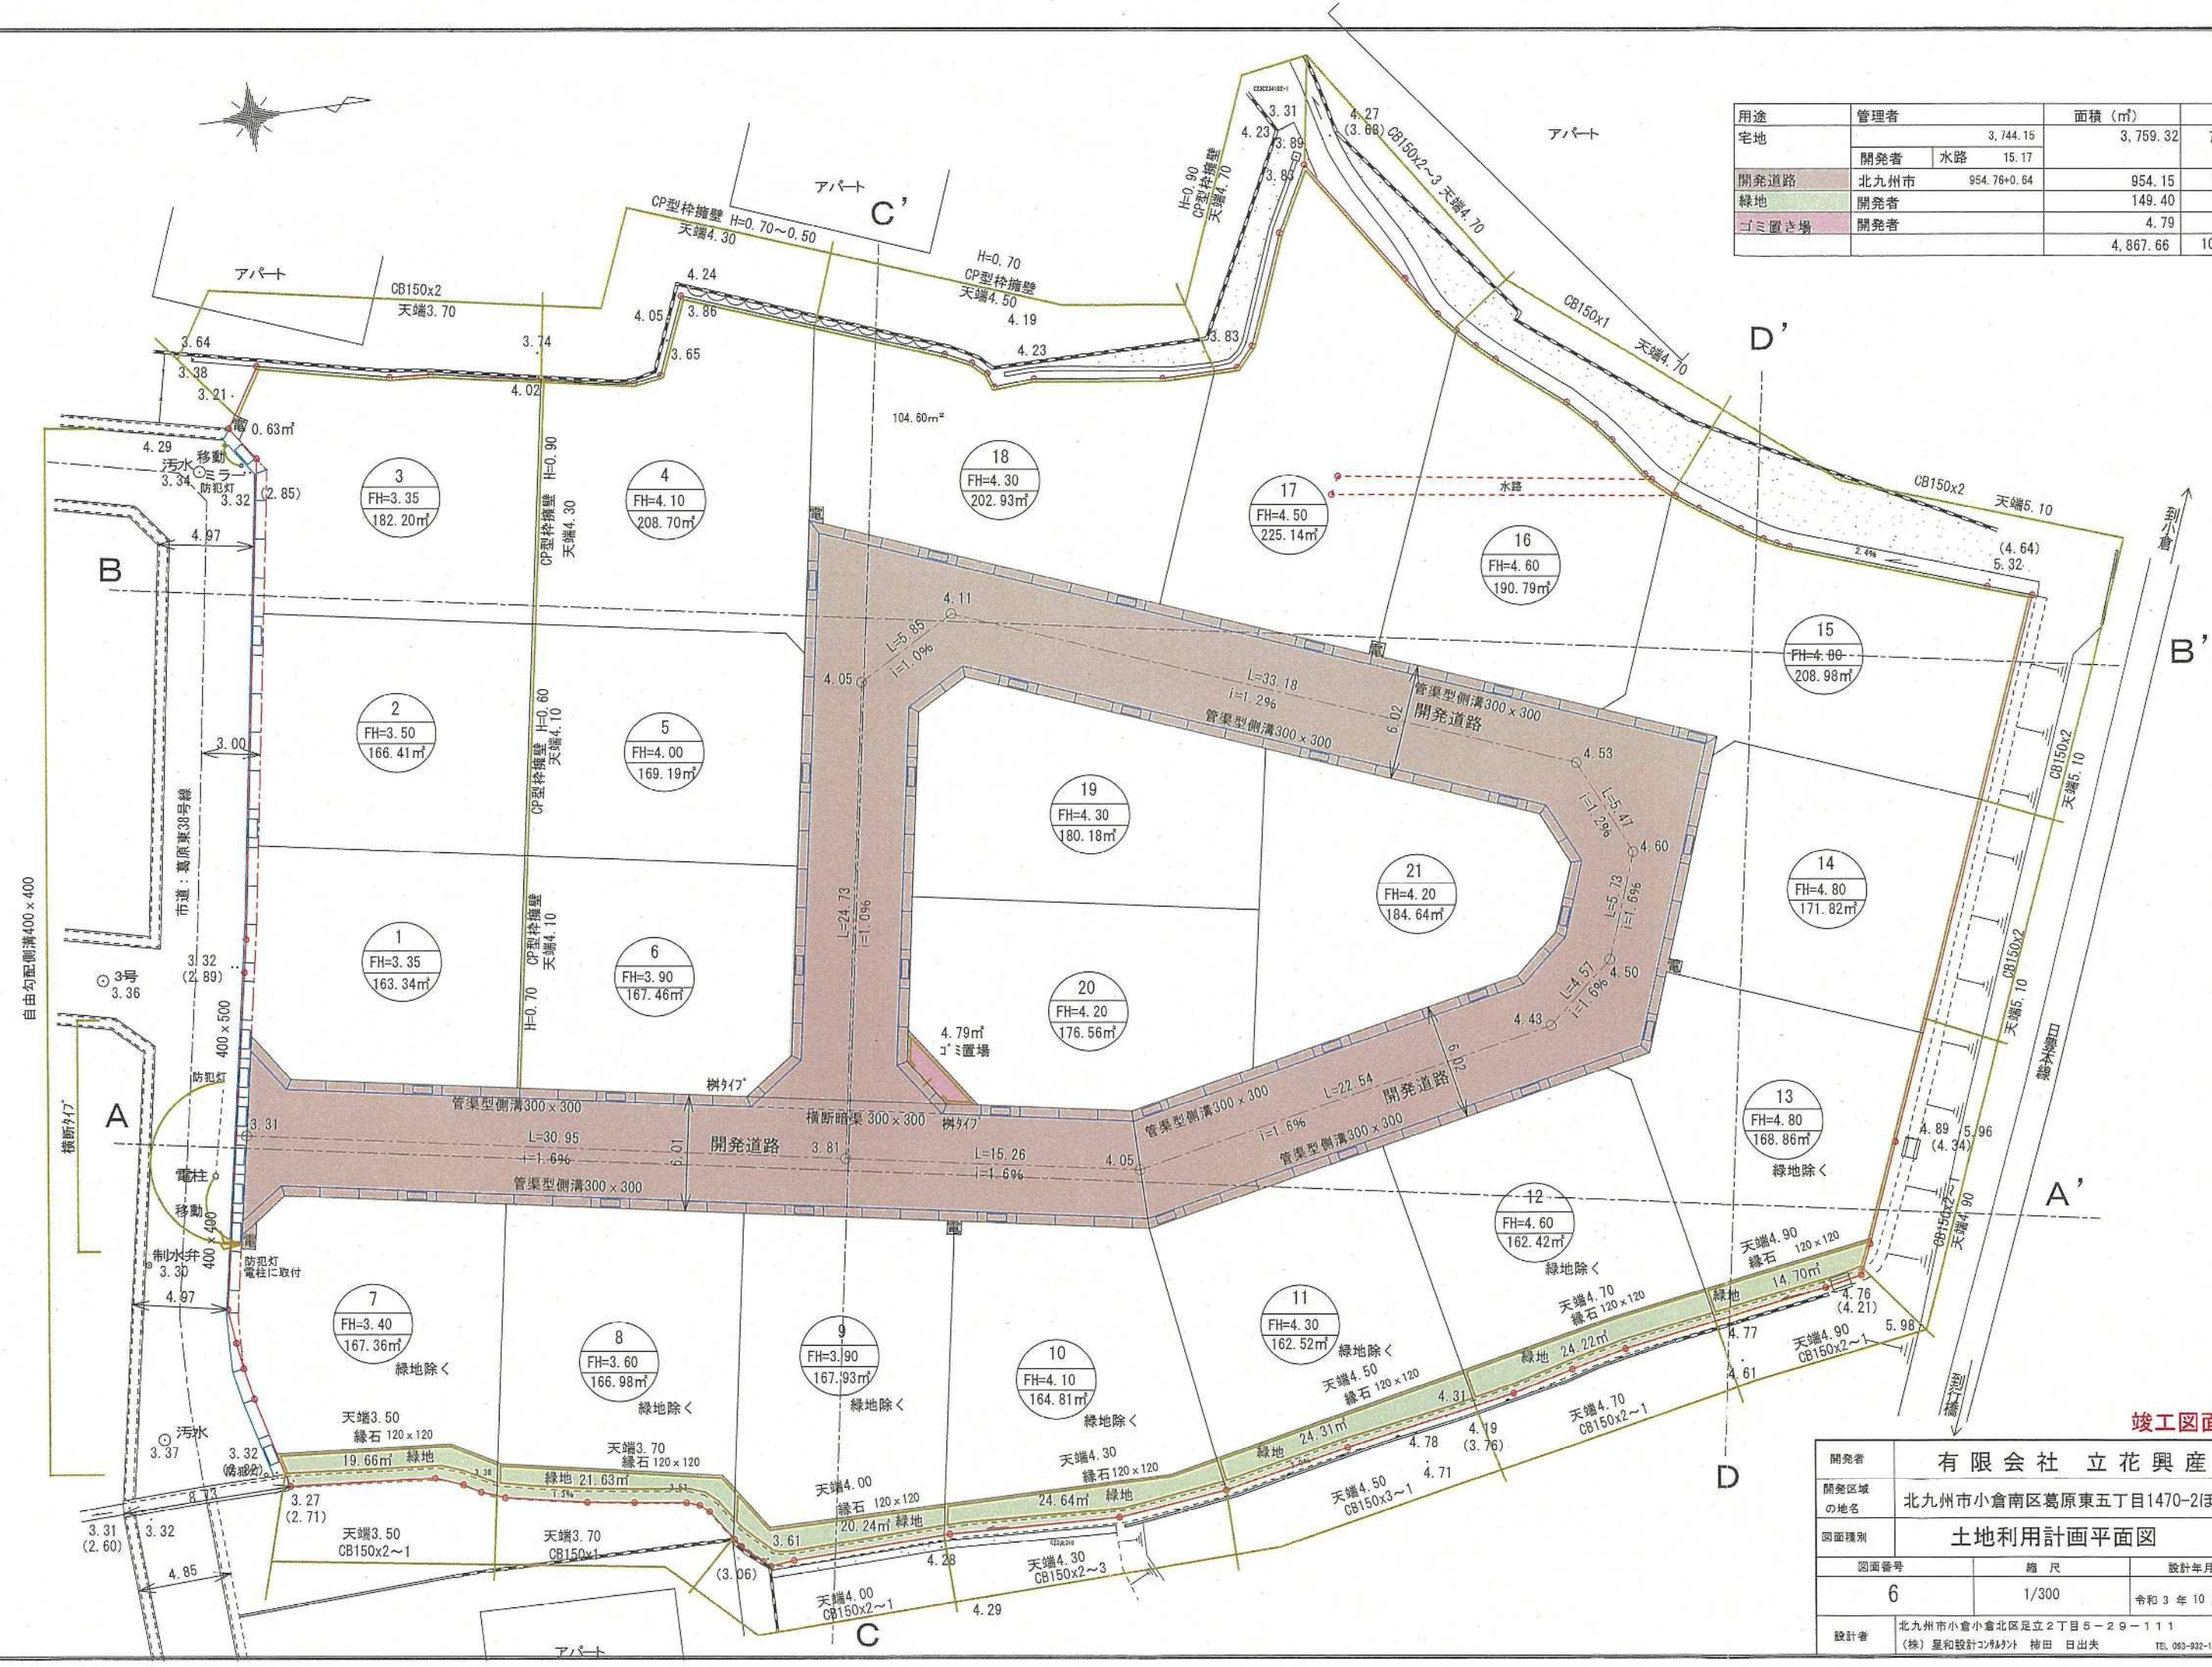

竣工図面

開発者	有限会社 立花興産		
開発区域の地名	北九州市小倉南区葛原東五丁目1470-2ほか		
図面種別	土地利用計画平面図		
図面番号	6	縮尺	1/300
設計年月日	令和3年10月22日		
設計者	北九州市小倉小倉北区足立2丁目5-29-111 (株) 星和設計コンクリート 植田 日出夫 TEL. 093-932-1155		