


土地利用計画図

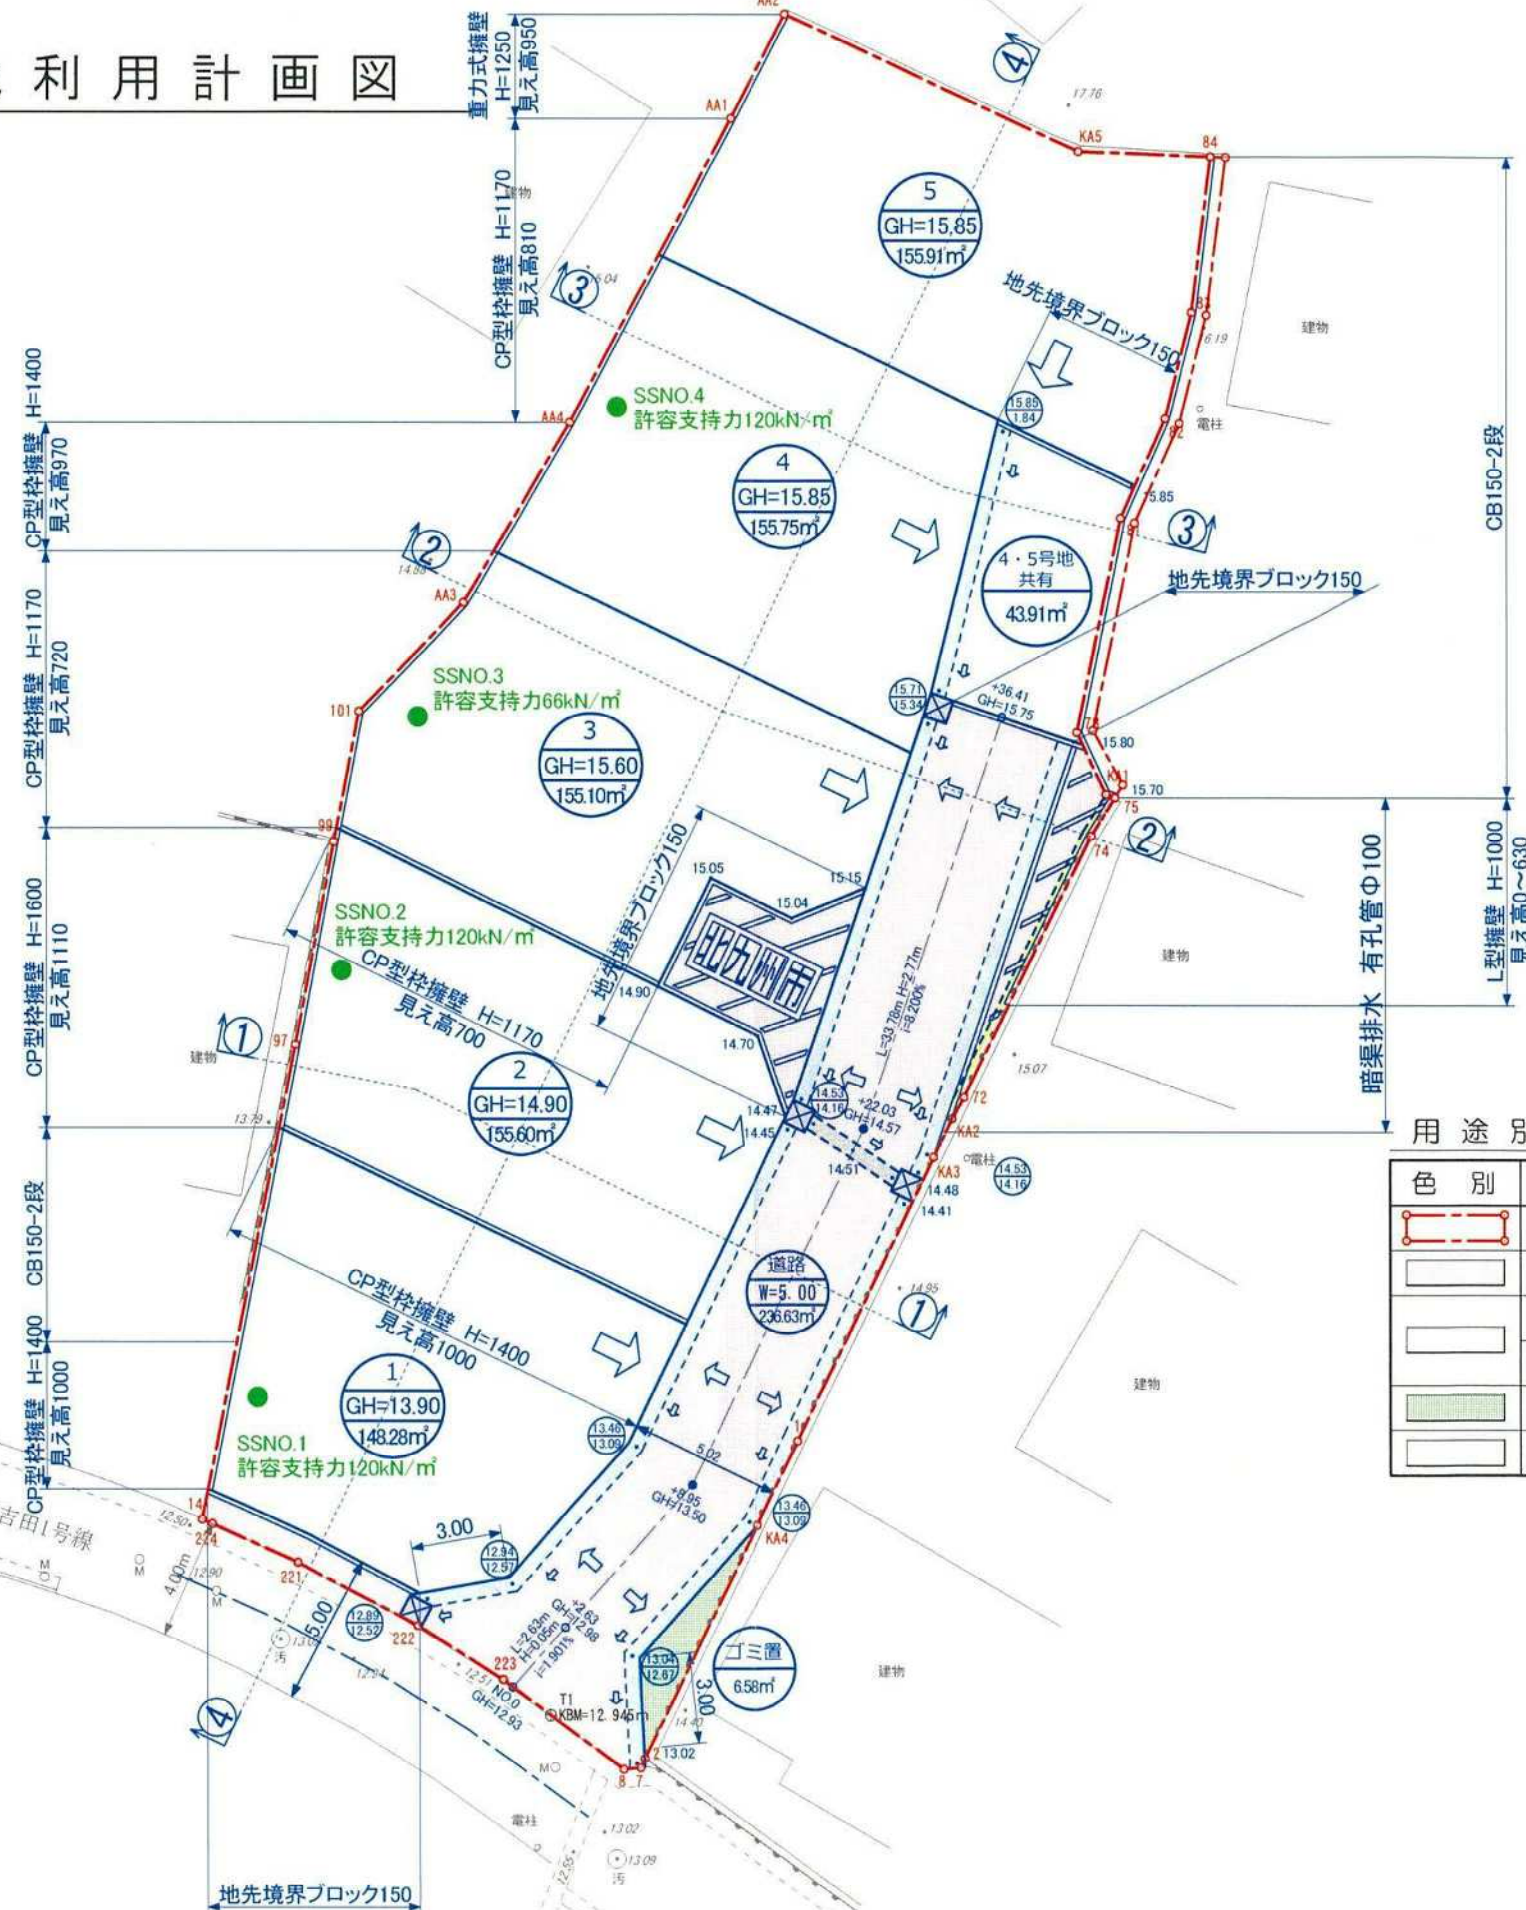

構造図・凡例	
	管渠型側溝300型
	自由勾配側溝300×400
	1号溜樹
	流水方向
	水路天・計画高
	水路底・計画高

用途別面積一覧

色別	区域名称	面積	坪数	比率
	開発区域	1057.80 m ²	319.9 坪	100.0 %
	道路用地	236.63 m ²	71.5 坪	22.4 %
	宅地用地	814.59 m ²	246.4 坪	77.0 %
	平均面積 (5戸)	154.22 m ²	46.6 坪	
	ゴミ置用地	6.58 m ²	1.9 坪	0.6 %

(竣工図)

申請者	有限会社 住販	
区域の名称	小倉南区中吉田六丁目1178番1外	
図面名称	土地利用計画図	
図面番号	縮尺	作成年月日
NO. 7	1 : 250	令和4年5月
設計者	福岡県田川市大字伊田4271番地-112号 測地開発 担当 荒巻 崇穂 TEL 0947-85-8218	