


土地利用計画平面図 S=1:250

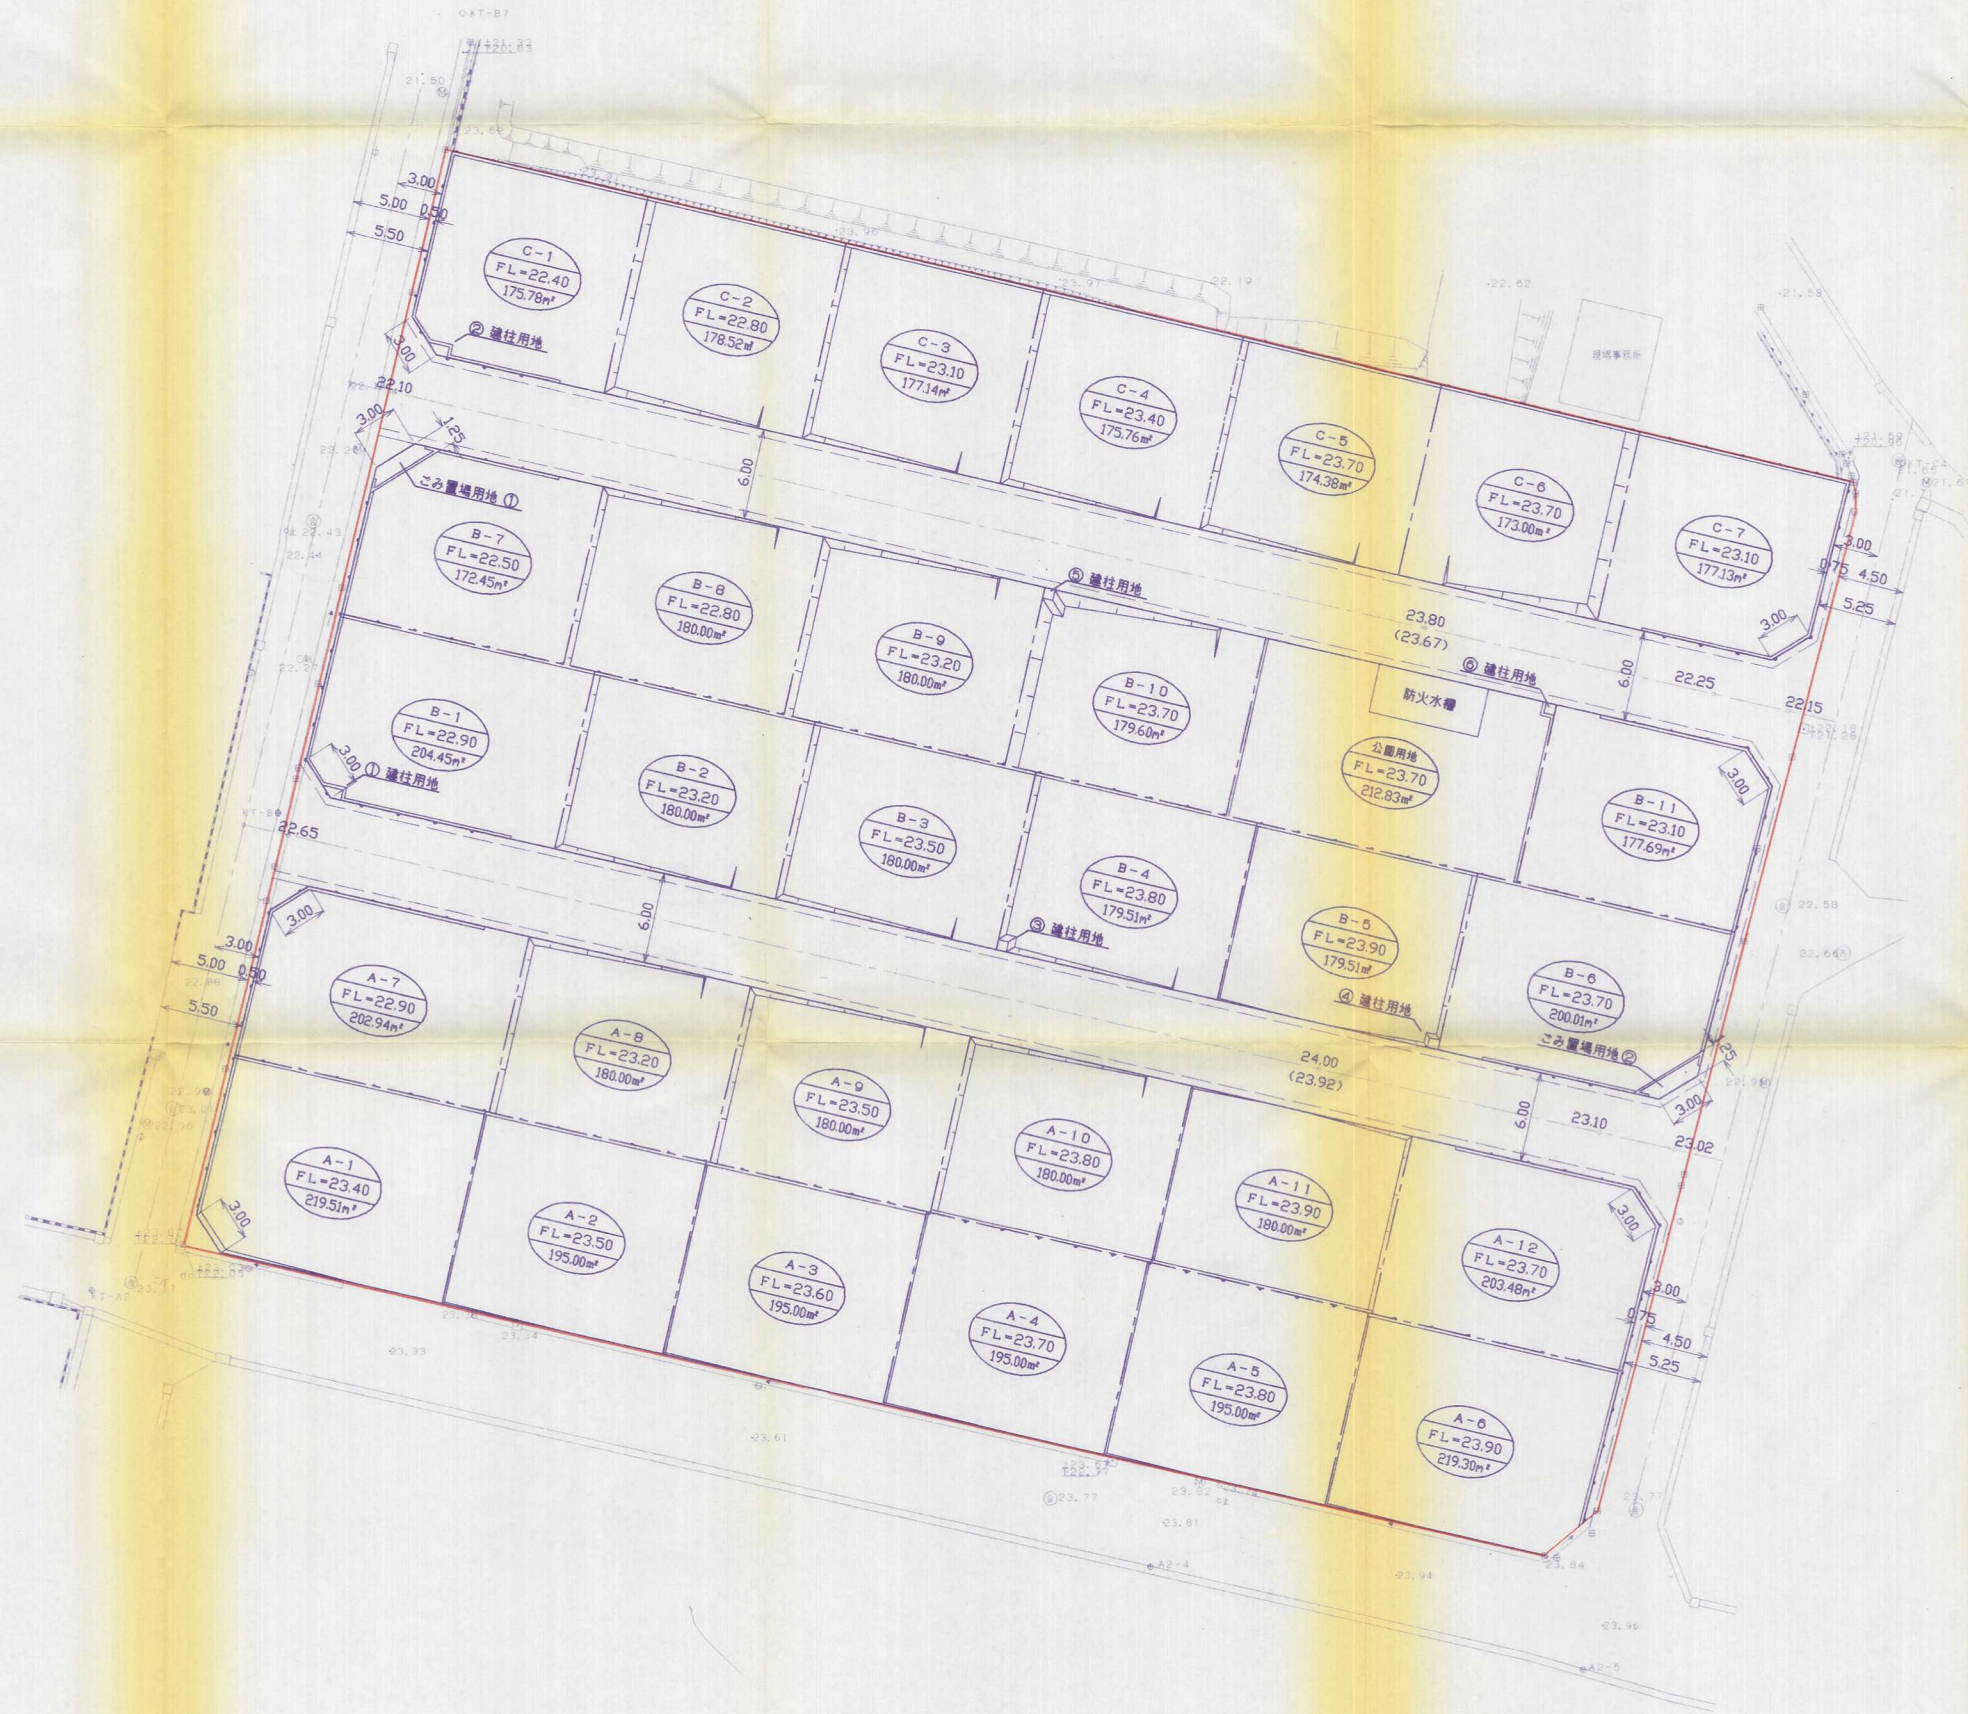

土地利用計画表

施設名称	面積 (㎡)	比率 (%)
開発面積	7077.26	100.00
宅地	5587.09	78.94
道路拡幅部	85.34	1.21
道路	1157.68	16.36
防火水槽用地	23.68	0.33
ゴミ置場用地	10.64	0.15
公園用地	212.83	3.01

竣工図面

開発者	北九州市小倉北区赤坂五丁目5番62号 株式会社 竹村建設	TEL 093-521-0107
開発区域の地名	福岡県北九州市小倉北区上富野二丁目1075番1他	
図面種類	土地利用計画平面図	/
図面番号	5 / 16	縮尺 S=1:250
設計者	北九州市小倉北区大門二丁目 株式会社 巧建設	TEL 093-582-4234
設計年月日	平成 年 月 日	