


# 土地利用竣工平面図

S = 1 : 600

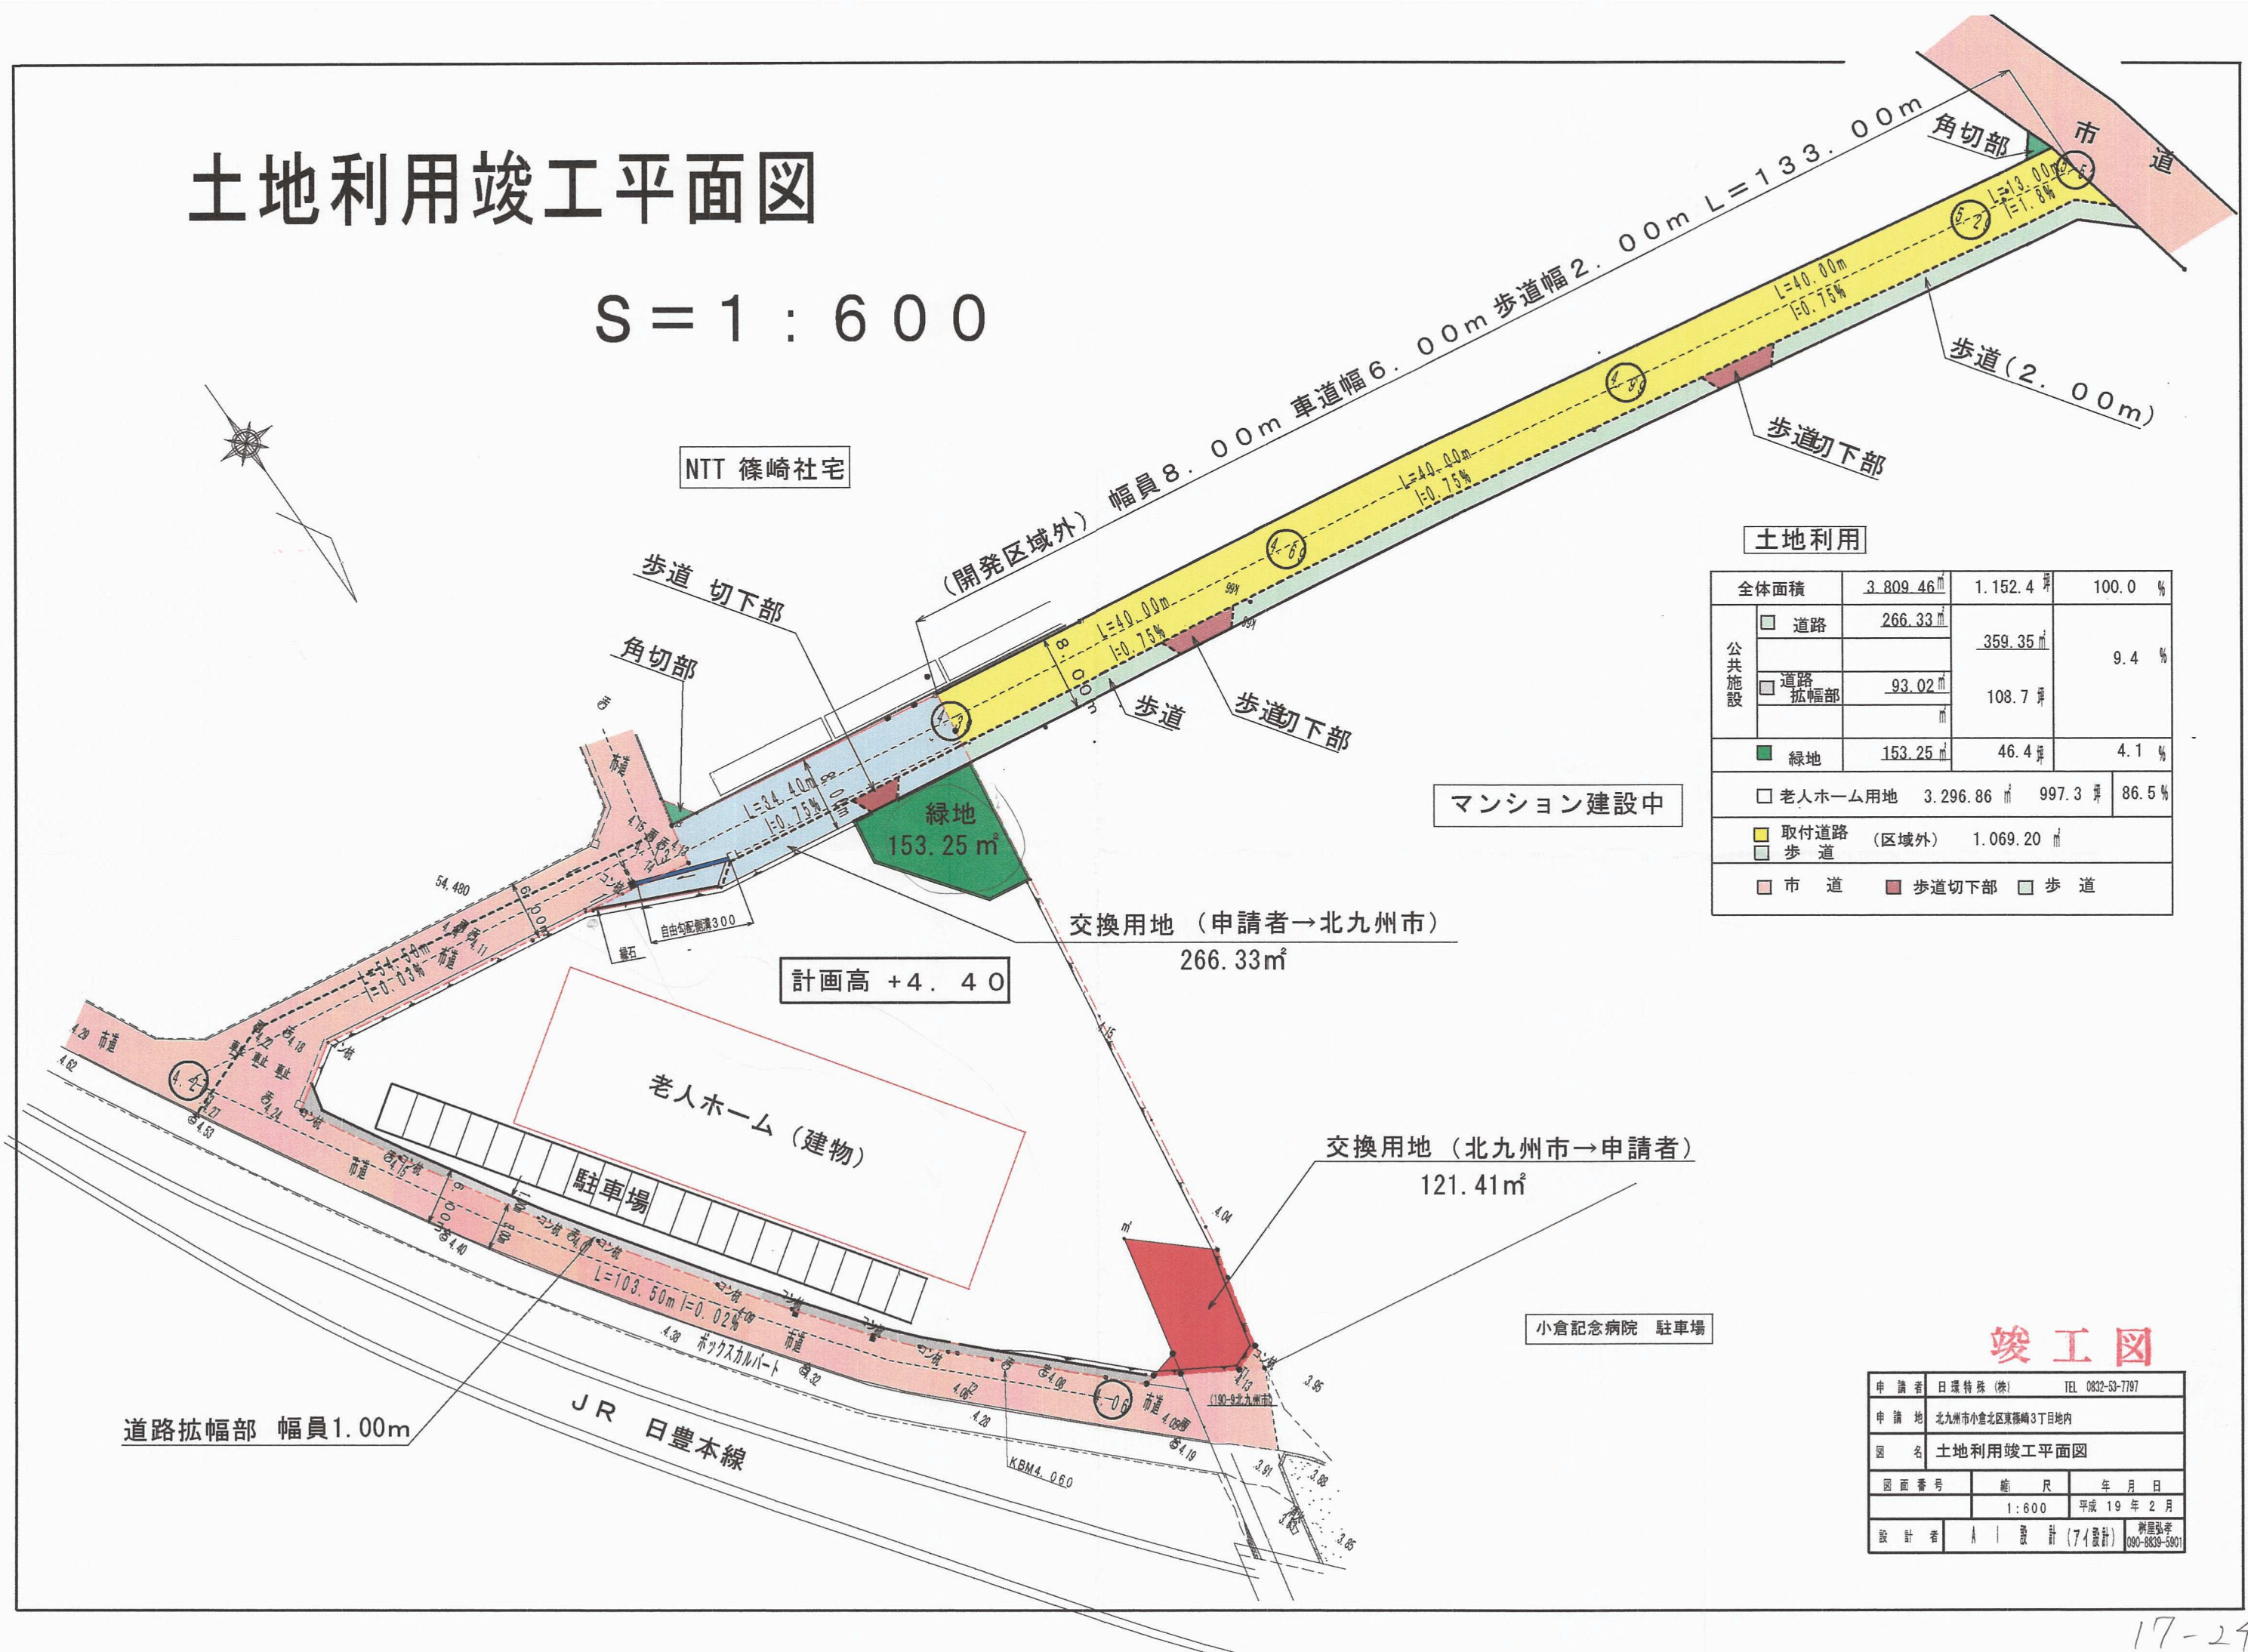

## 土地利用

全体面積	3,809.46㎡	1,152.4㎡	100.0%
公共施設			
道路	266.33㎡	359.35㎡	9.4%
道路拡幅部	93.02㎡	108.7㎡	
緑地	153.25㎡	46.4㎡	4.1%
老人ホーム用地	3,296.86㎡	997.3㎡	86.5%
取付道路 (区域外)	1,069.20㎡		
歩道			
市道			
歩道切下部			
歩道			

## 竣工図

申請者	日環特産 (株)	TEL 0832-53-7797
申請地	北九州市小倉北区東篠崎3丁目地内	
図名	土地利用竣工平面図	
図面番号	縮尺	年月日
	1:600	平成19年2月
