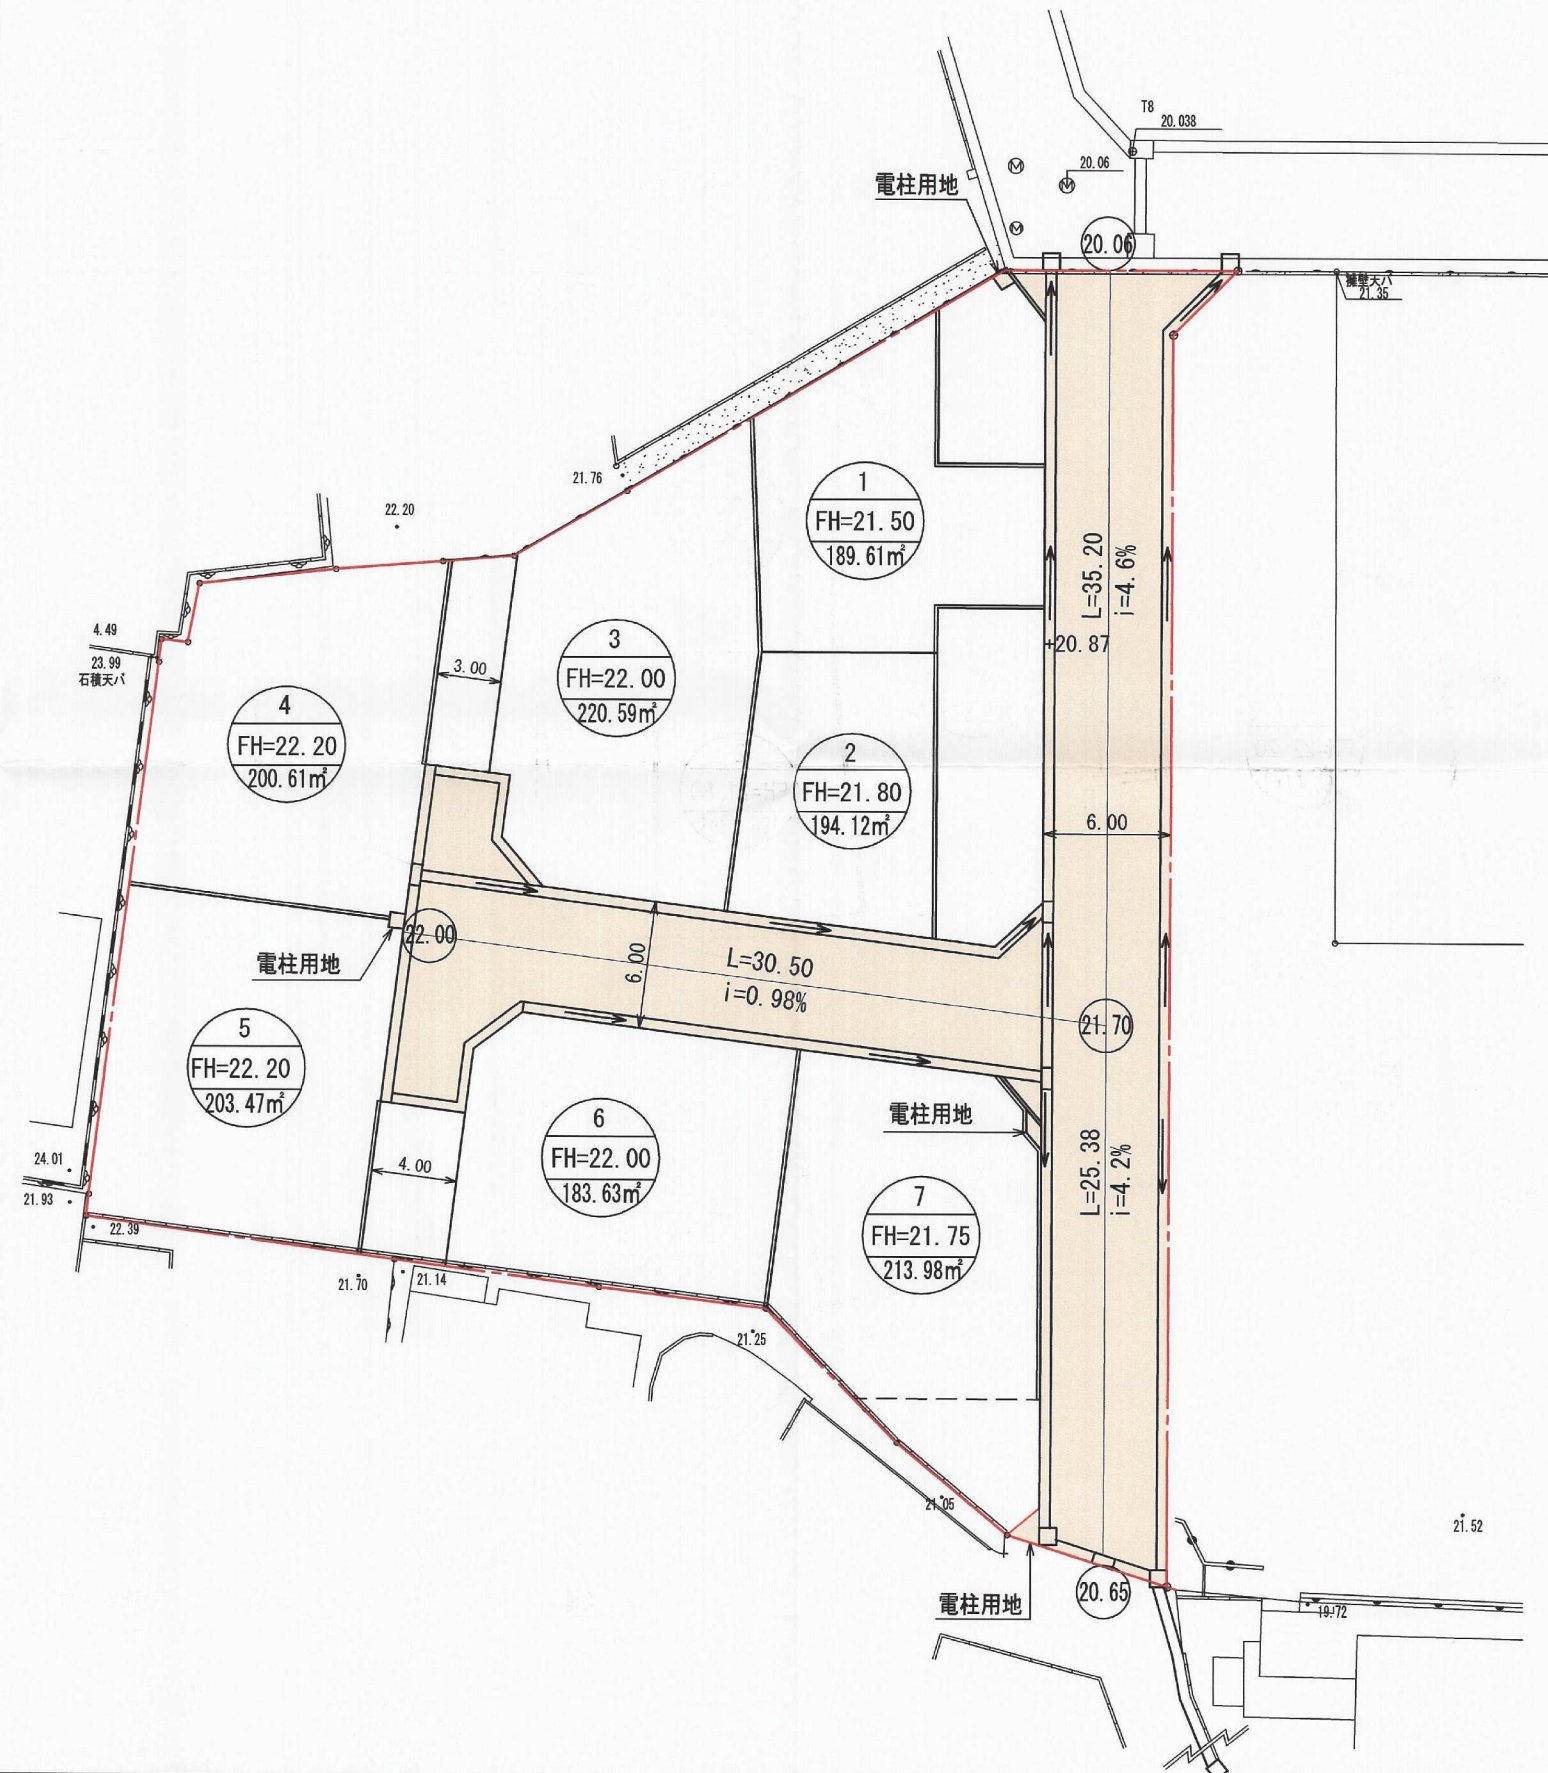
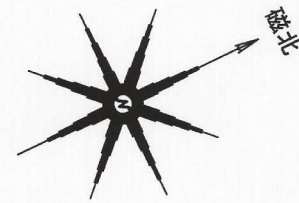


土地利用竣工図

S=1:250

開 発 者	TEL _____ (株)サンエージェンシー		
開発区域 の地名	北九州市小倉北区緑ヶ丘一丁目		
図面 種別	土 地 利 用 竣 工 図		
図面番号	縮 尺	設計年月日	
	S=1:250		
設計者	北九州市小倉北区馬借三丁目3番37号 (有)高尾設計事務所 TEL 093-511-4067 氏名 高 尾 容 旦 印		