


# 土地利用竣工図 (排水竣工平面図) S=1:200

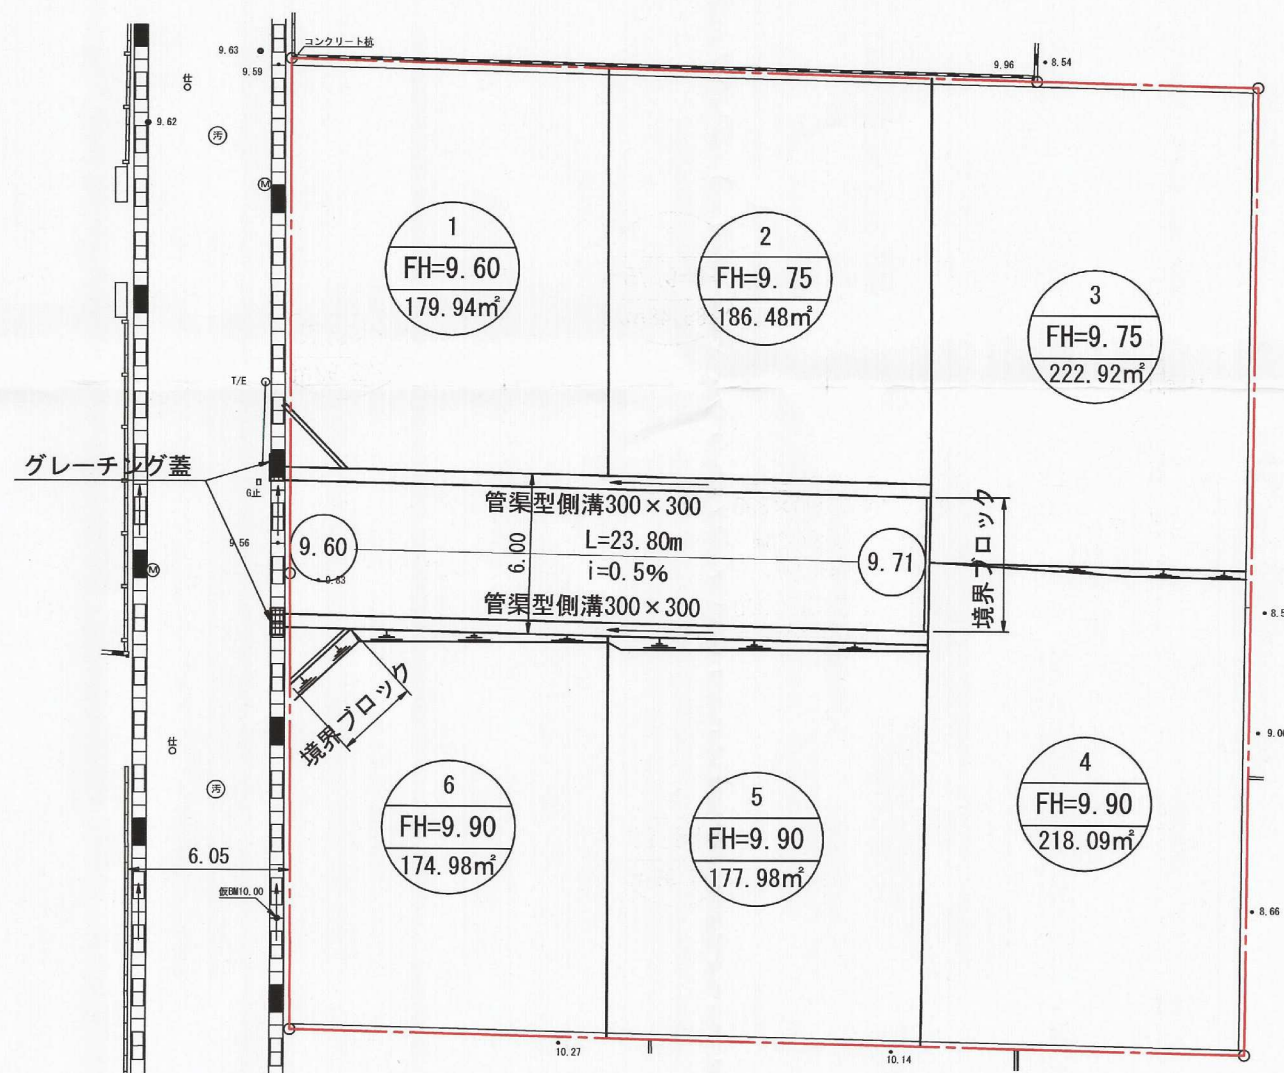

## 凡 例

	開発区域境界
	道 路
	宅 地
	境界ブロック
	側 溝、樹
	法 面

完了

開 発 者	TEL 093-964-7115	大和ハウス工業株式会社
開発区域 の地名	北九州市小倉北区高峰町2番9、2番10	
図面 種別	土 地 利 用 竣 工 図 (排 水 竣 工 平 面 図)	
図面番号	縮 尺	設計年月日
6	S=1:200	H19. 4. 4
設計者	北九州市小倉北区馬借三丁目3番37号 (有)高尾設計 TEL 093-511-4067 氏名 高 尾 容 旦	