


土地利用計画平面図

S = 1 / 200

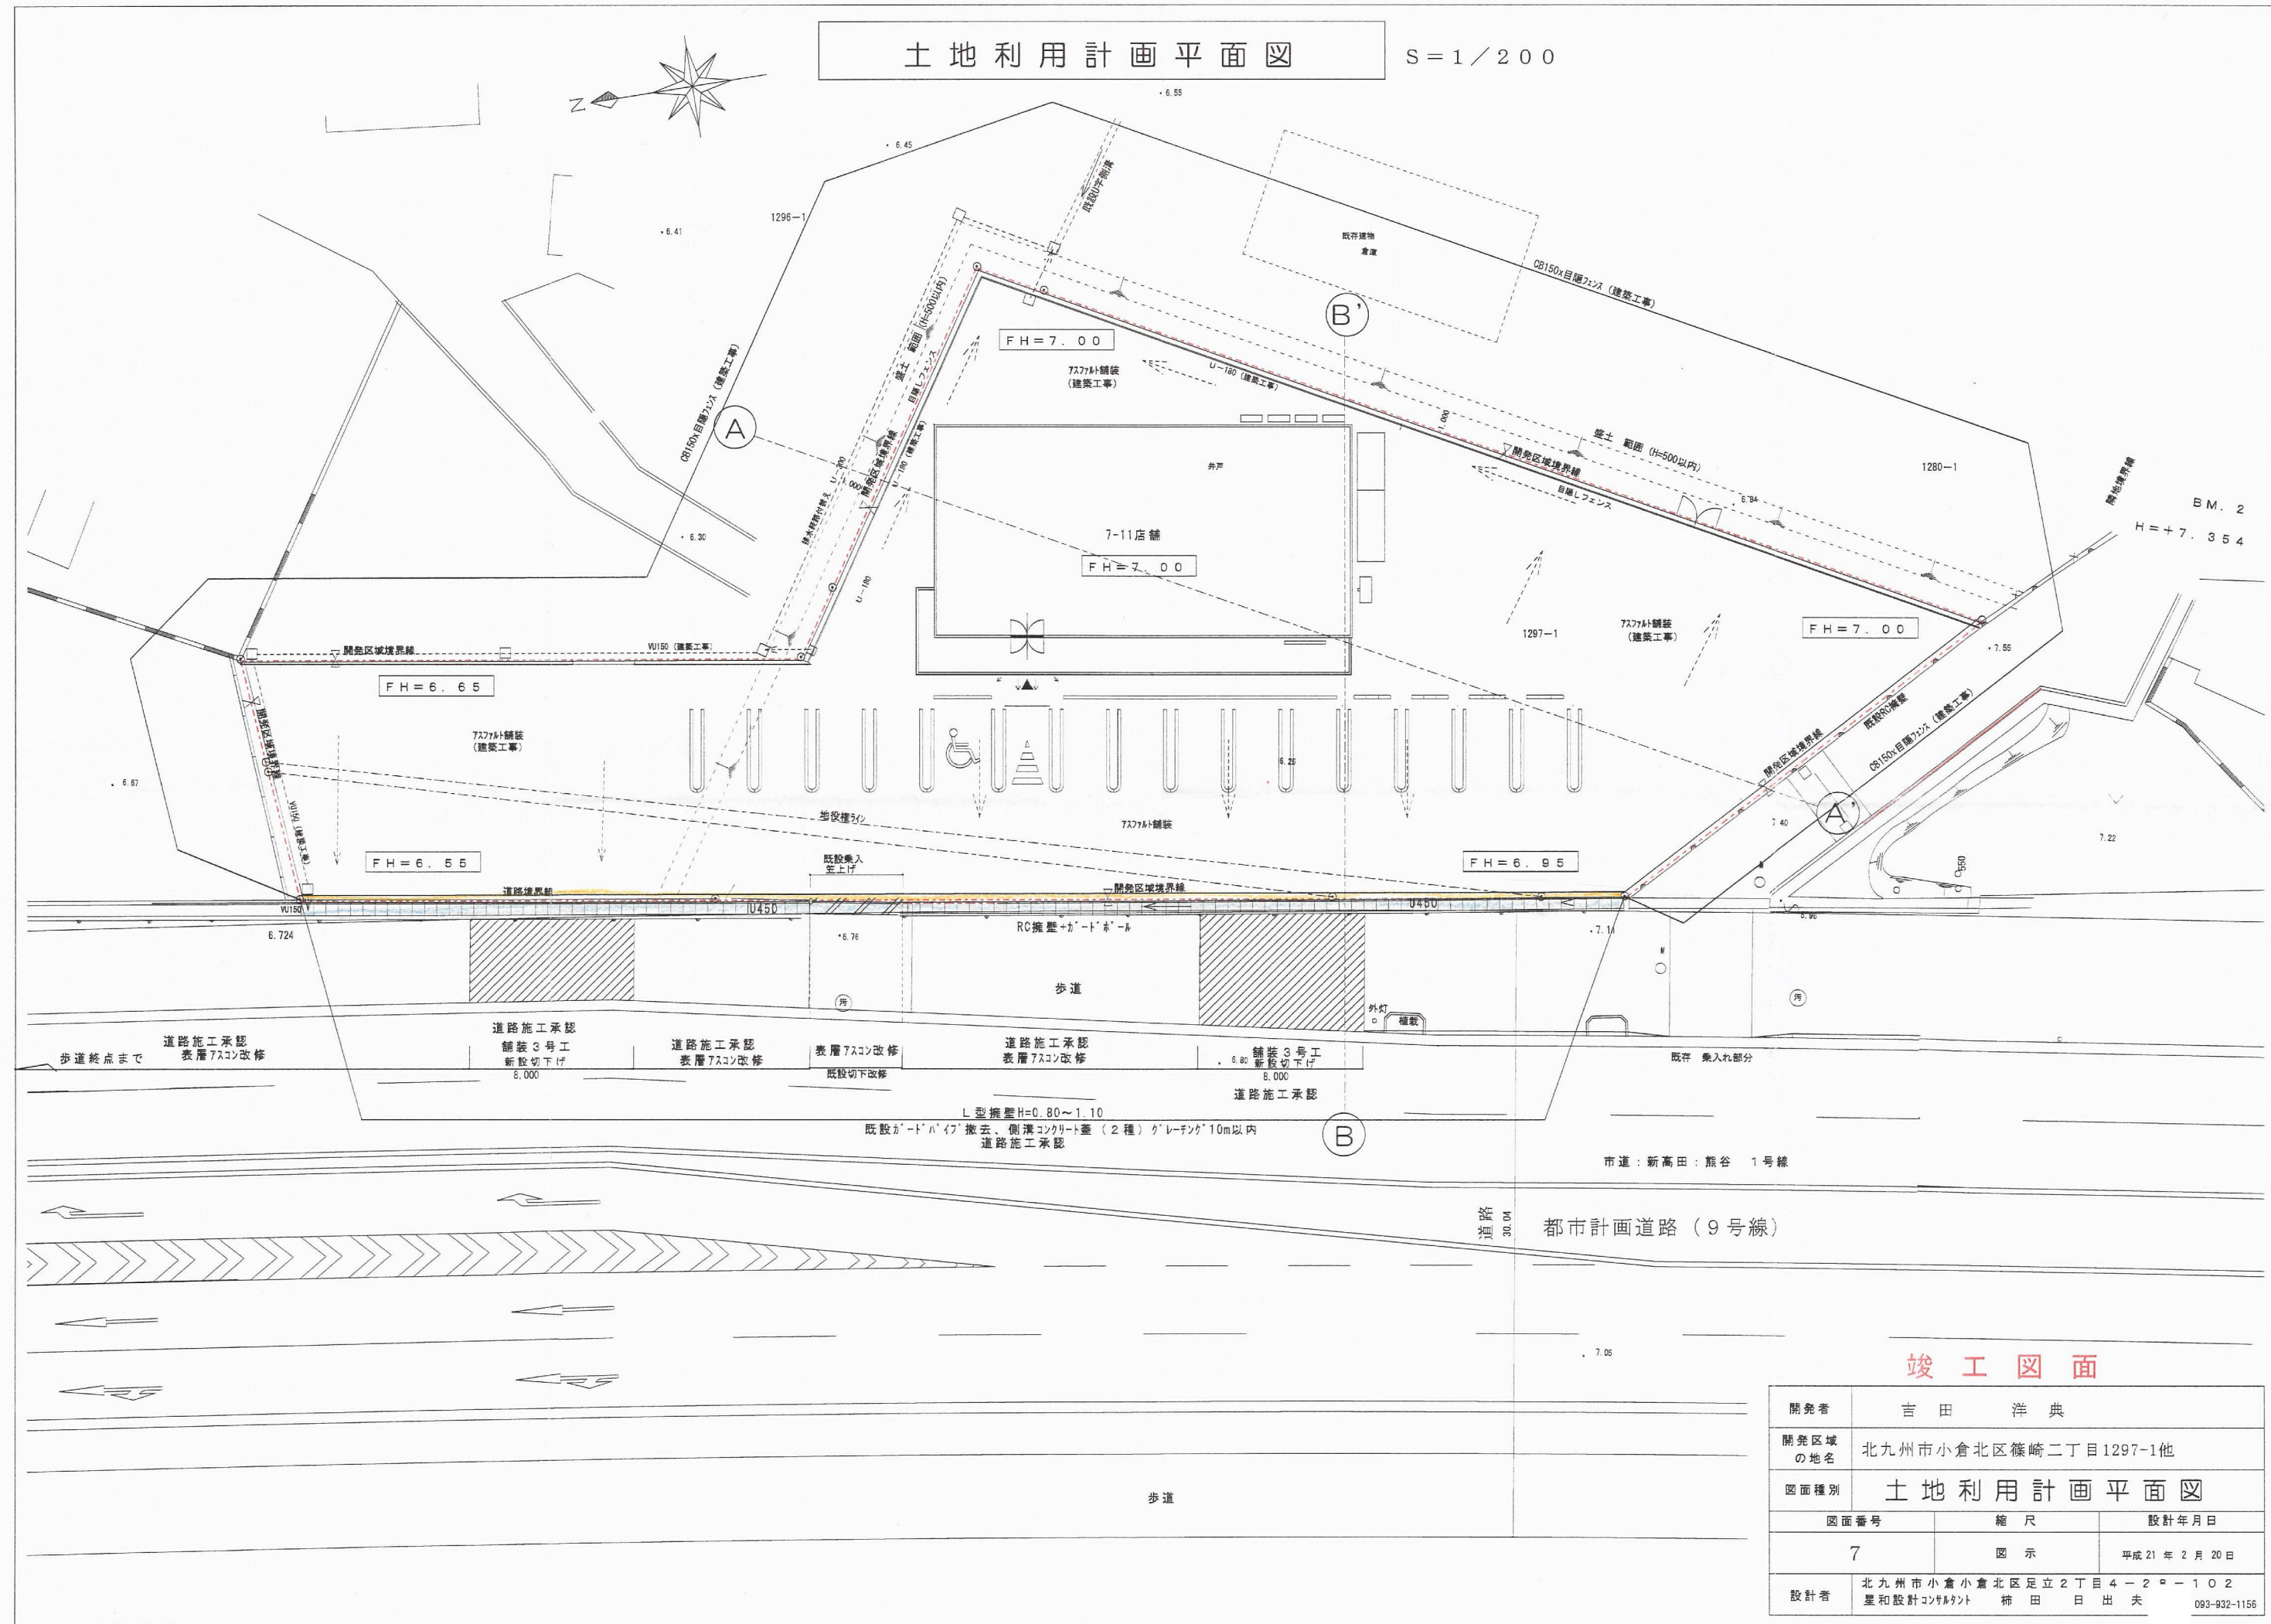

竣工図面

開発者	吉田 洋典	
開発区域の地名	北九州市小倉北区篠崎二丁目1297-1他	
図面種別	土地利用計画平面図	
図面番号	縮尺	設計年月日
7	図示	平成21年2月20日
設計者	北九州市小倉小倉北区足立2丁目4-2 102 星和設計コンサルタント 柿田 日出夫	
	093-932-1156	