


平面図

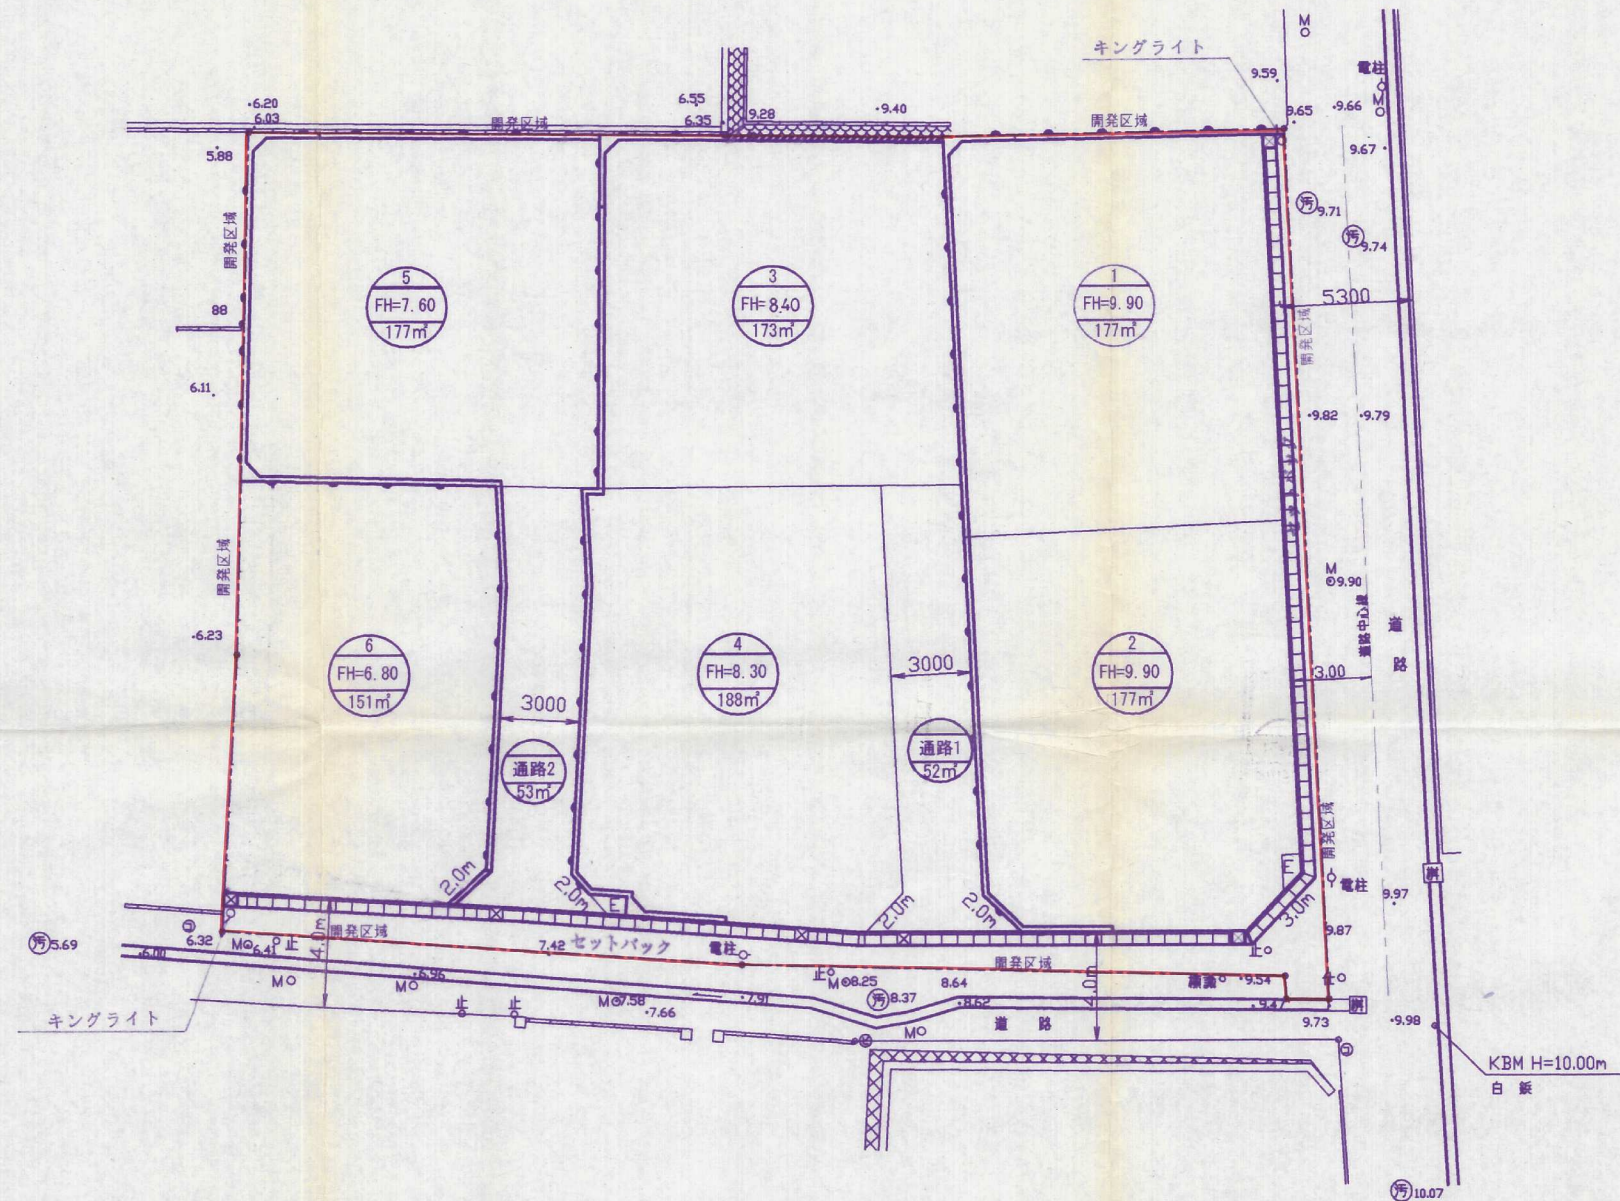

竣工図面

開発者	日選開発株式会社		
開発区域 の地名	北九州市小倉北区足立一丁目		
図面 種類	土地利用計画平面図		
図面番号		縮尺	設計年月日
6		1:200	
設計者	北九州市小倉北区今町三丁目17番6号 南光洋技建		
TEL 093-591-6869		氏名	永井正嗣