

土地利用計画平面図 S=1:250

所在 - 北九州市小倉北区高峰町21番4


磁北
真北から西偏7° 00'

真北
地籍軸から東偏0° 04' 52"



土地利用計画表

種 目	面積 (m ²)	比率 (%)	備 考
開発面積	2,548.53	100.00	
公 共 施 設	計画道路	381.76	14.98
	建柱用地	1.55	0.06
	計	383.31	15.04
宅 地	2,165.22	84.96	
合計	2,548.53	100.00	

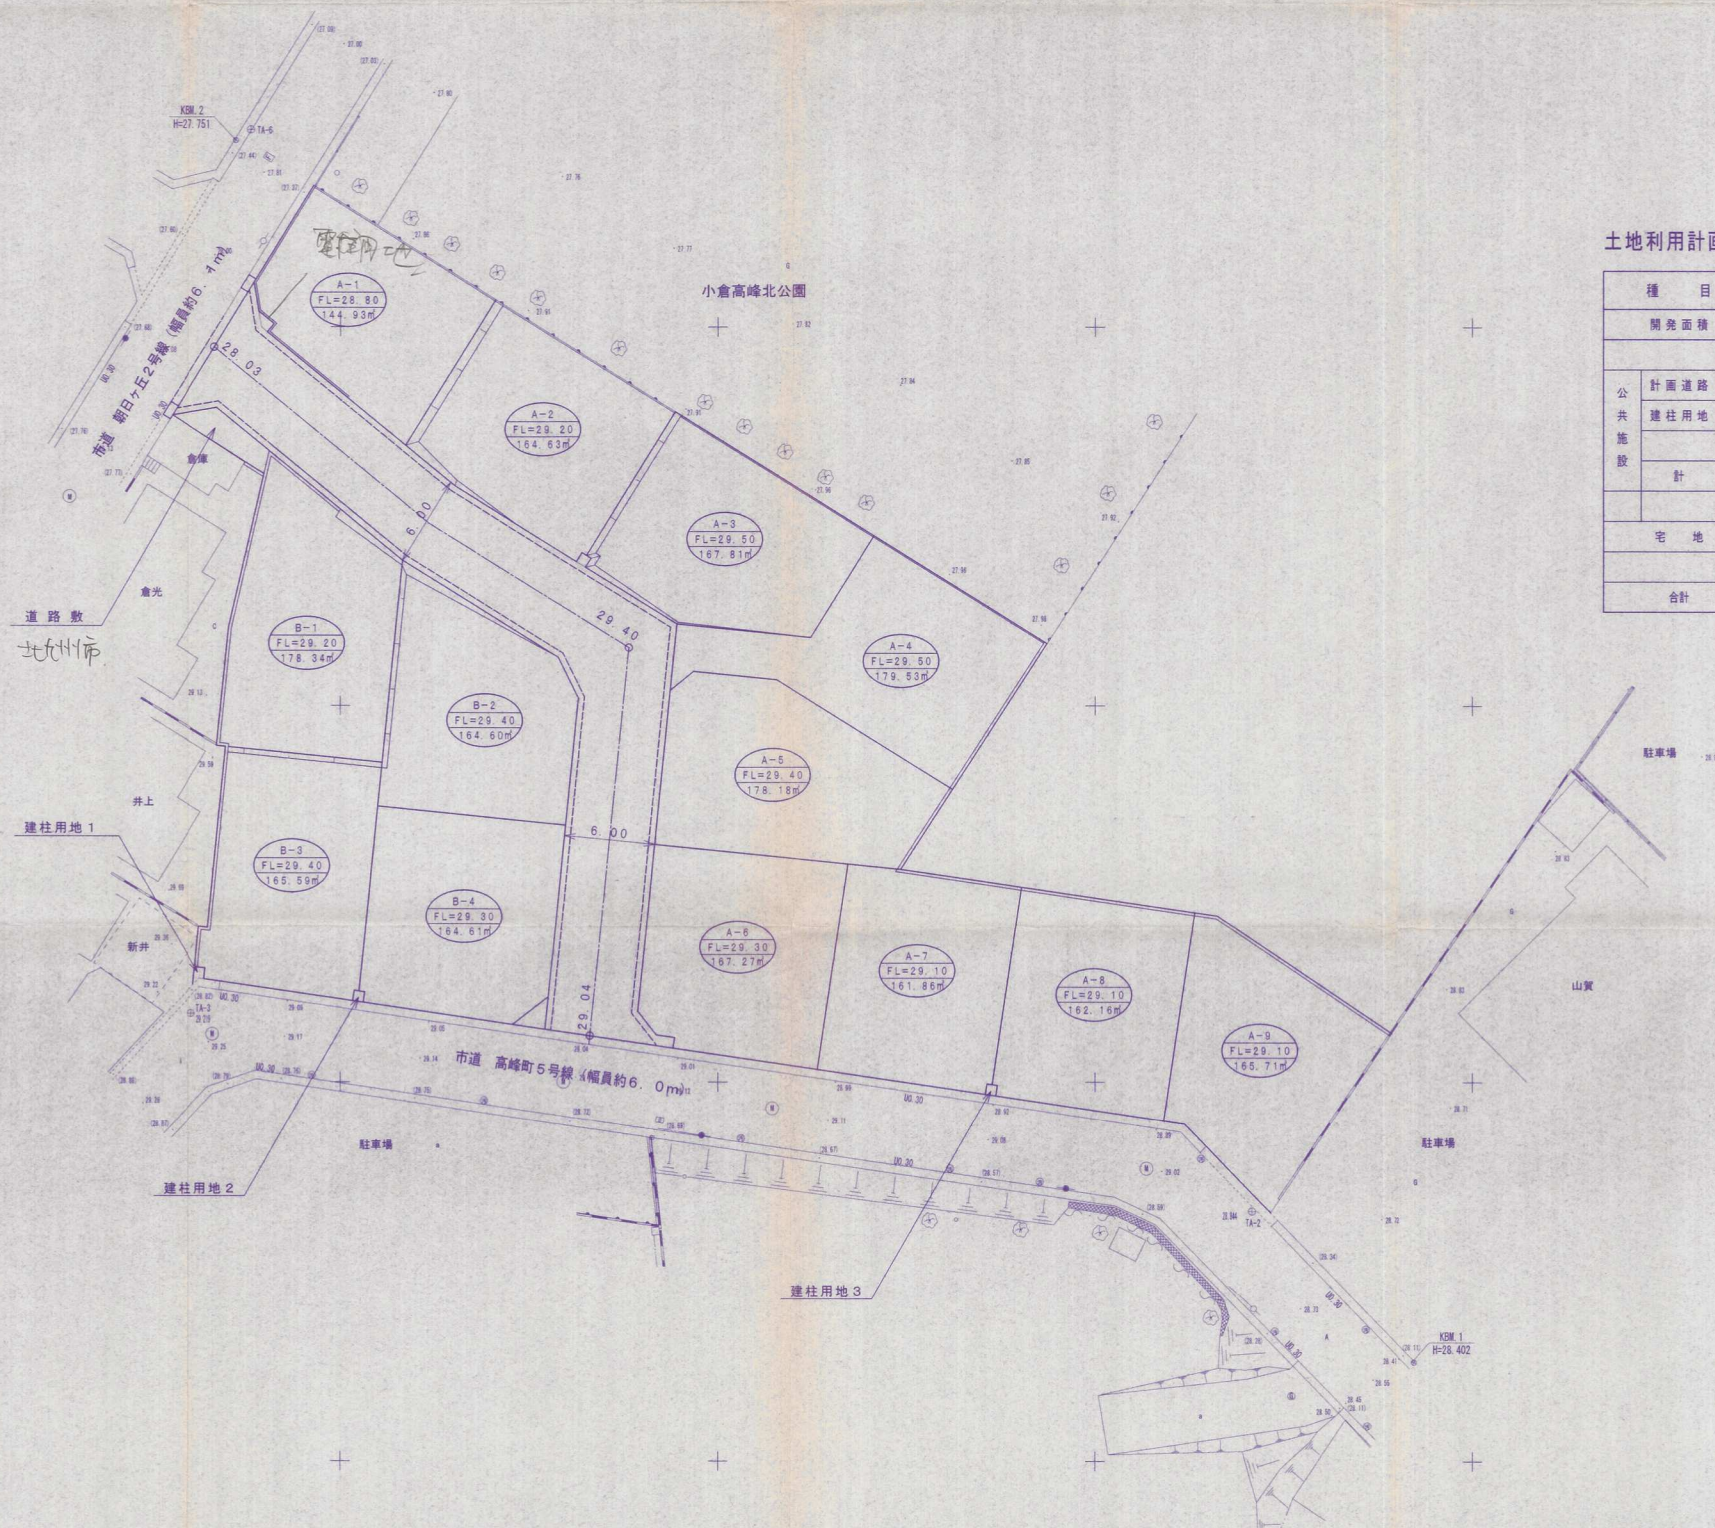

竣工図面

開発者	株式会社 なかやしき 代表取締役 中屋敷 善三 TEL 093-581-5300		
開発区域 の地名	北九州市小倉北区高峰町21番4号		
図面 種別	土 地 利 用 計 画 平 面 図		
図面番号	縮 尺	設 計 年 月 日	
5 / 13	S = 1 : 250	平成 20 年 6 月 日	
設計者	株式会社 巧建総合設 担当者 山本 洋		TEL 093-582-4234