


土地利用計画図 S=1/300

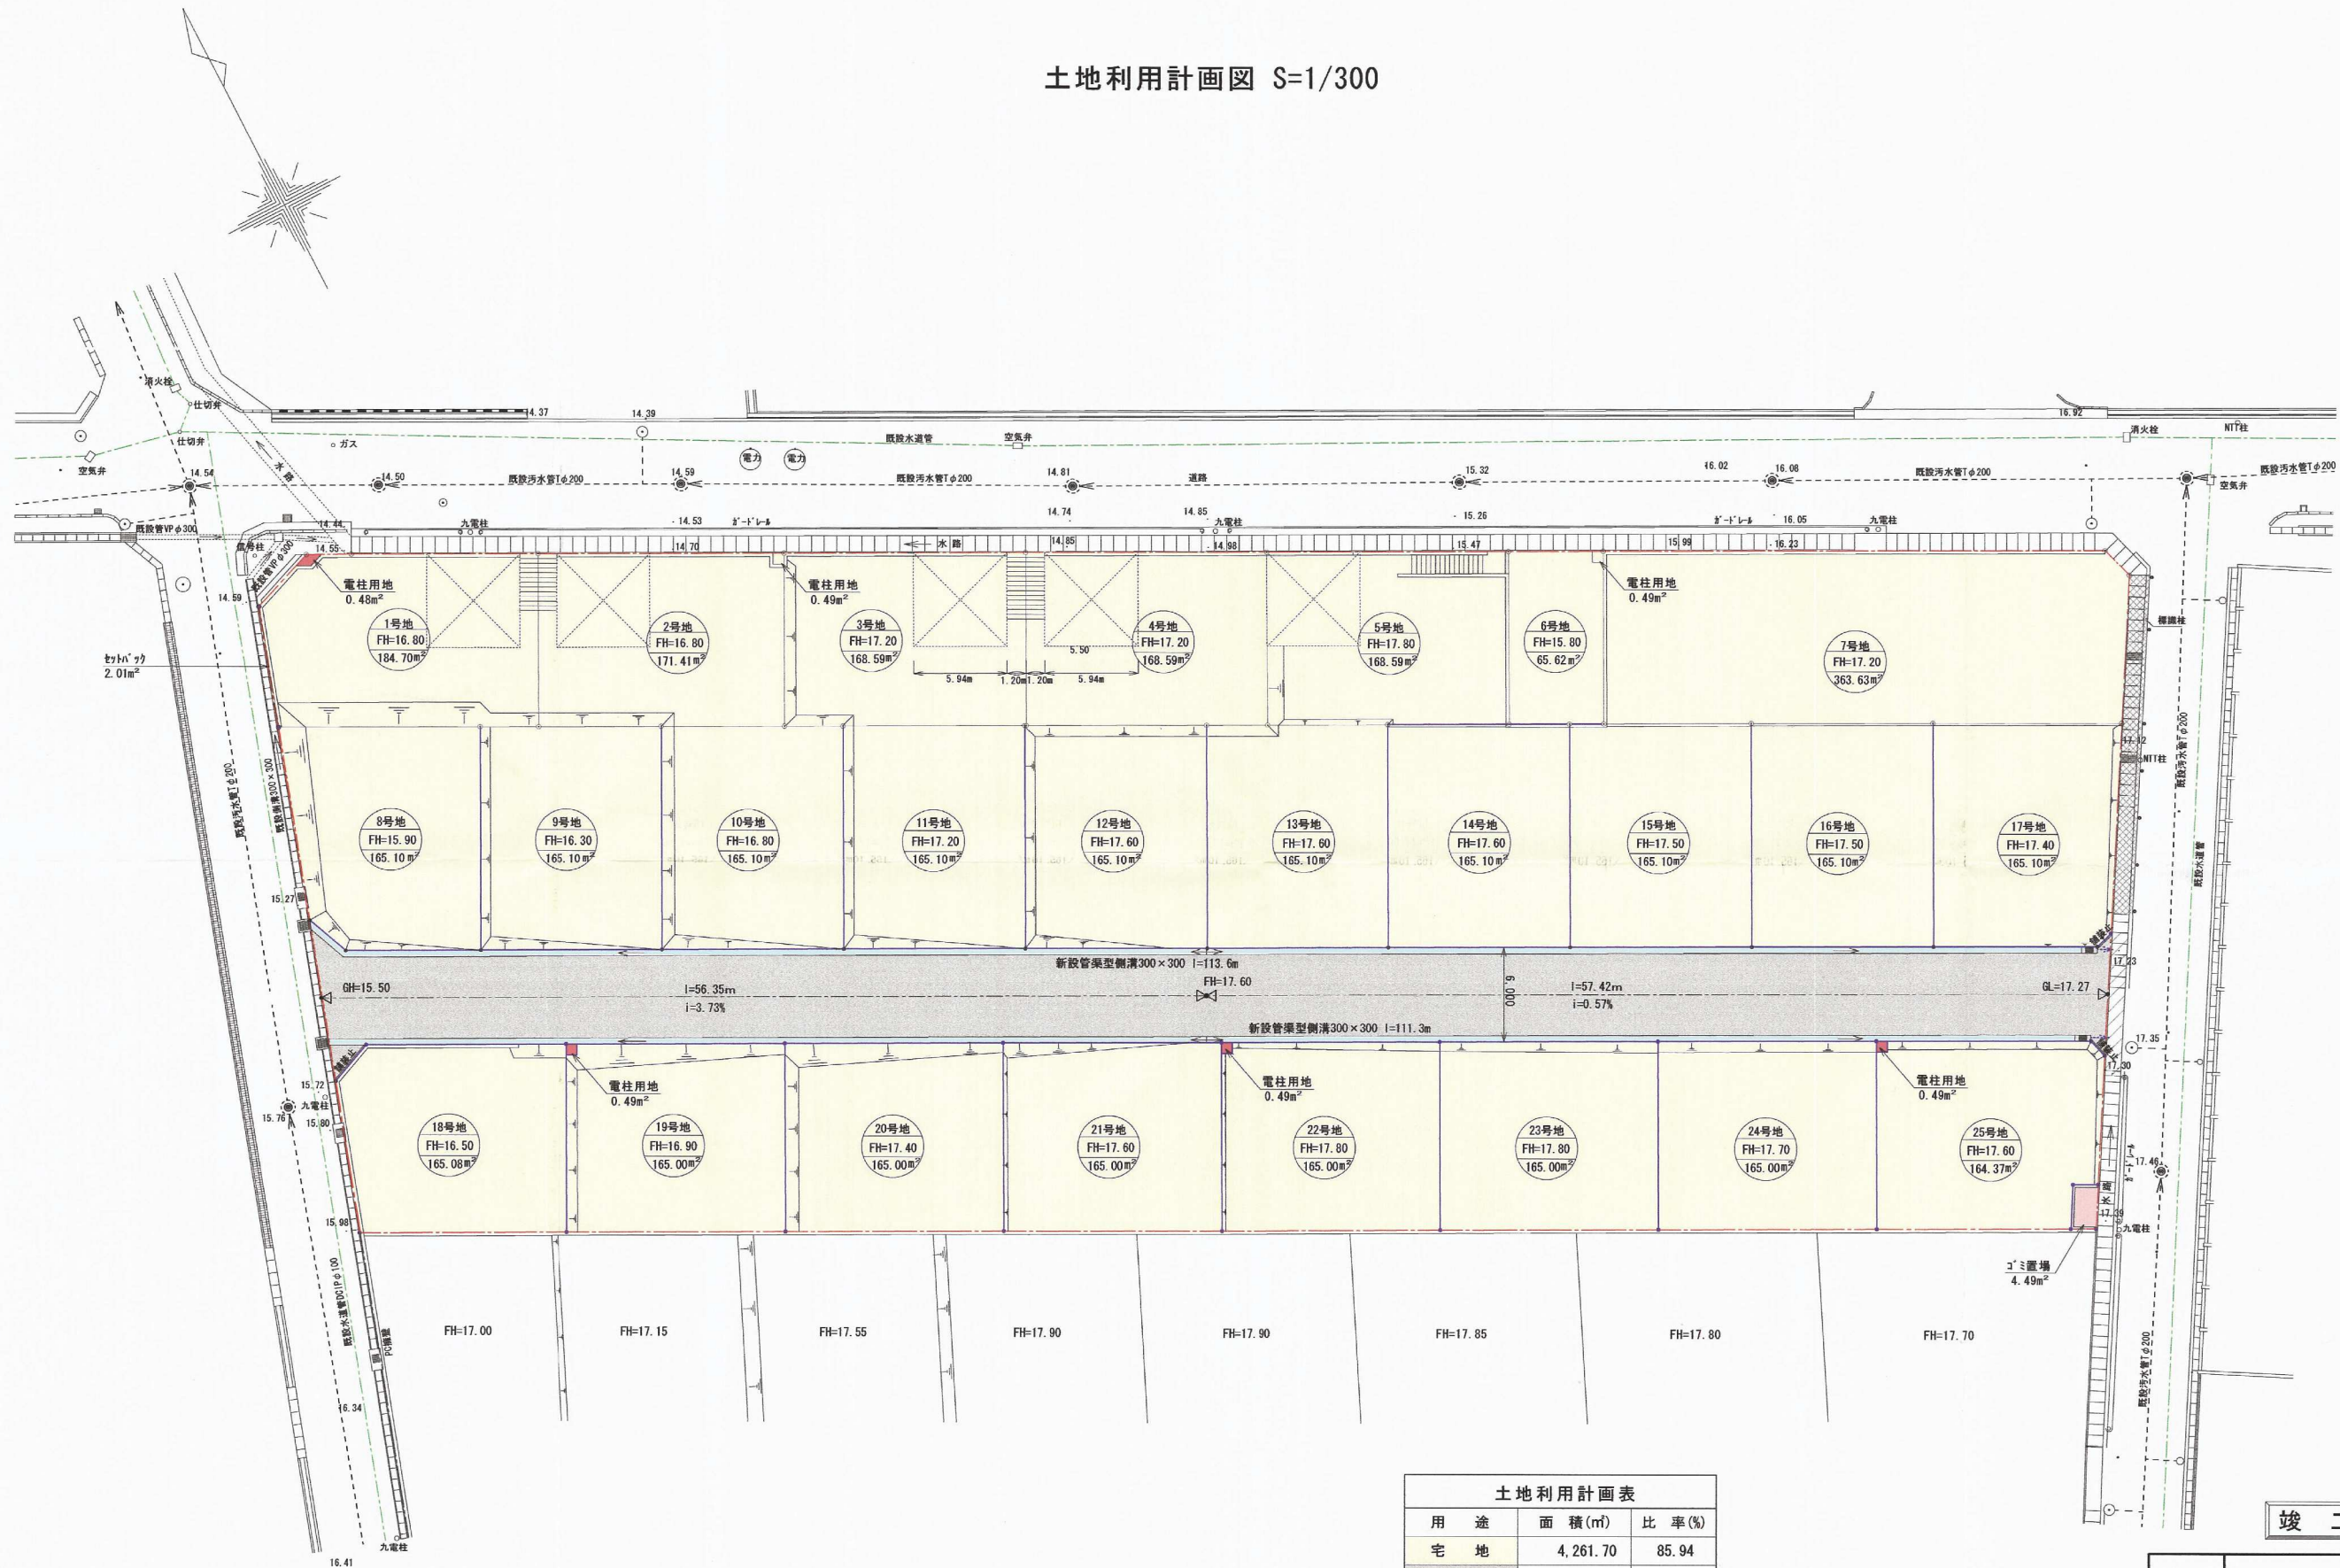

土地利用計画表		
用途	面積(㎡)	比率(%)
宅地	4,261.70	85.94
新設道路	691.06	13.94
ゴミ置場	4.49	0.09
電柱用地	1.46	0.03
合計	4,958.71	100.00

竣工図

図面名	土地利用計画図
縮尺	1:300 平成18年3月28日作製
所在	北九州市小倉北区中井四丁目7番3
図面番号	5/13
作成者	大迫事務所 土地家屋調査士 行政書士 大迫元弘 TEL 863-0210