


土地利用計画平面図

S=1/200

北九州市小倉北区篠崎五丁目1551-102

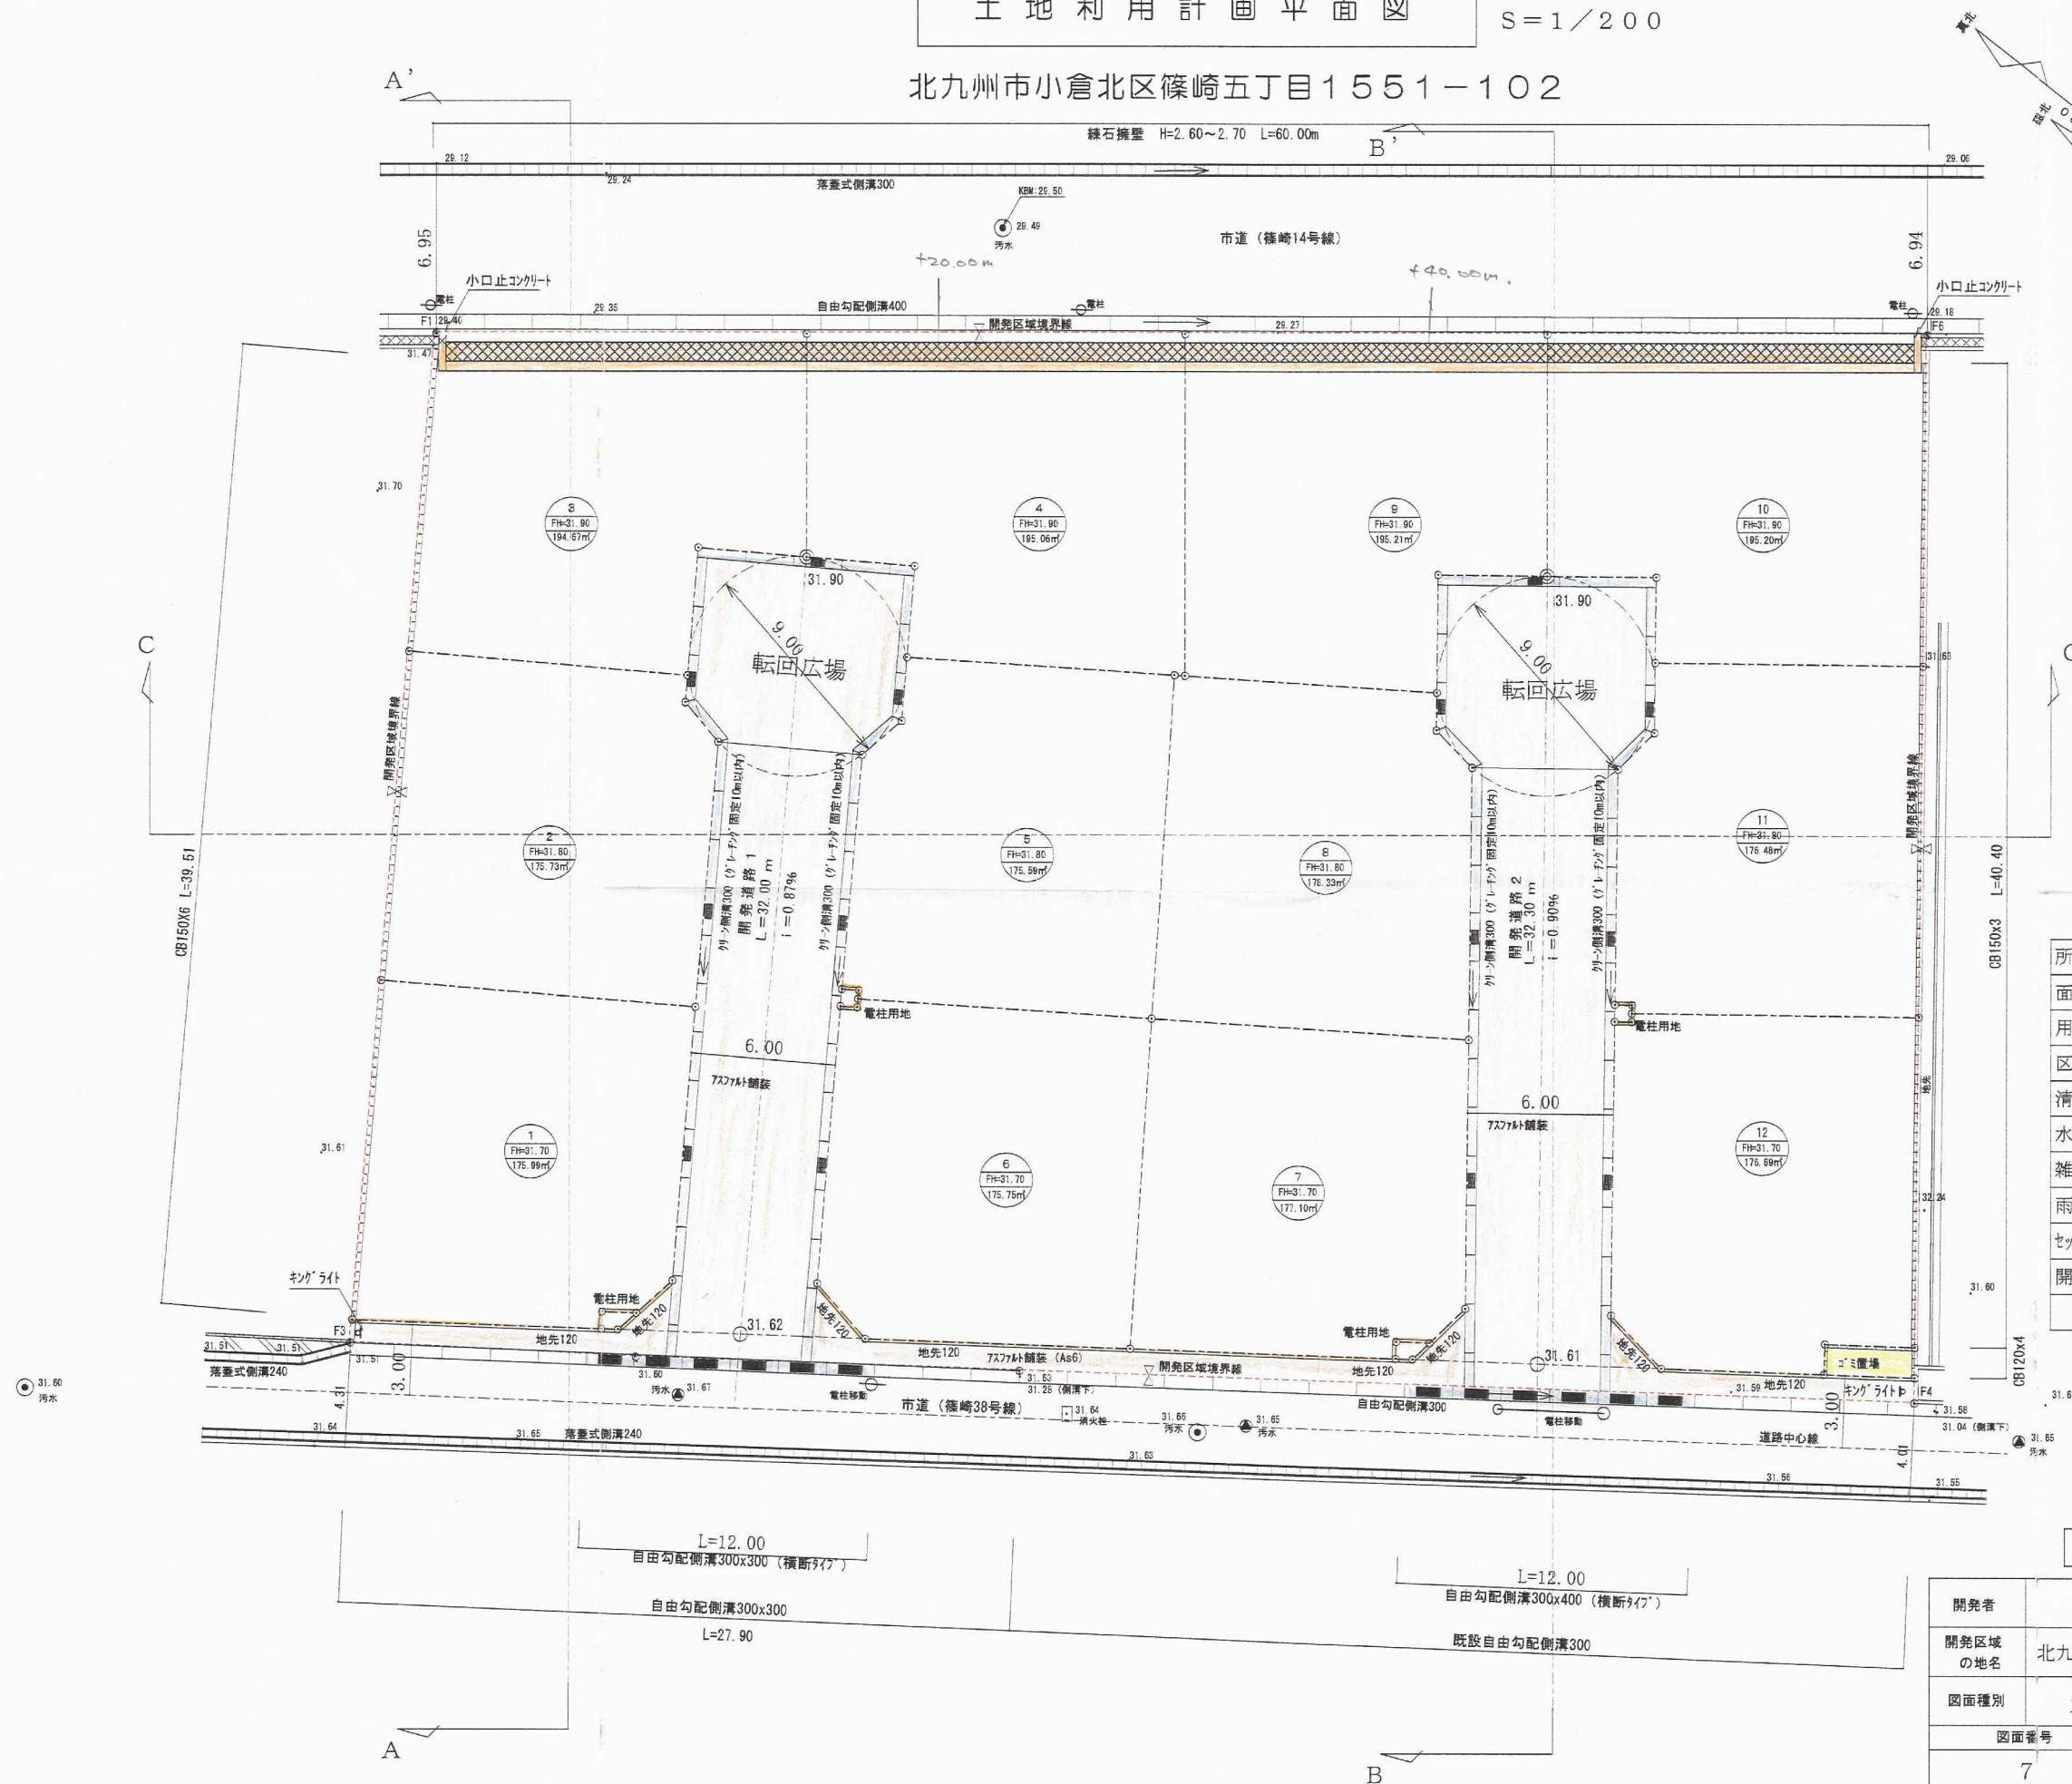

街区番号	10
計画高	FH=31.90
敷地面積	195.20㎡

宅地	2,191.96㎡	81.02%
道路	506.37㎡	18.72%
ゴミ置場	4.66㎡	0.17%
電柱	2.44㎡	0.09%
合計	2,705.43㎡	100%

所在地	小倉北区篠崎5丁目1551-102
面積	2,705.26㎡
用途地域	第1種中高層住居専用地域
区画・人工	12区画×3.0=36人
清掃施設	ゴミ置き場(4.66㎡)
水道	公営水道に接続
雑排水	公共下水道に放流
雨水	道路側溝に放流
セットバック部	北九州市
開発道路	北九州市

竣工図

竣工

18-18

開発者	有限会社 ワンダー不動産		
開発区域の地名	北九州市小倉北区篠崎五丁目1551-102		
図面種別	土地利用計画平面図		
図面番号	7	縮尺	設計年月日
		図示	平成18年12月4日
設計者	北九州市小倉小倉北区足立2丁目4-1 星和設計 コンサルタント 柿田 日	02	TEL 093-932-1156