


土地利用計画平面図 A3版 S=1/250
小倉南区中曽根東4丁目1939-3

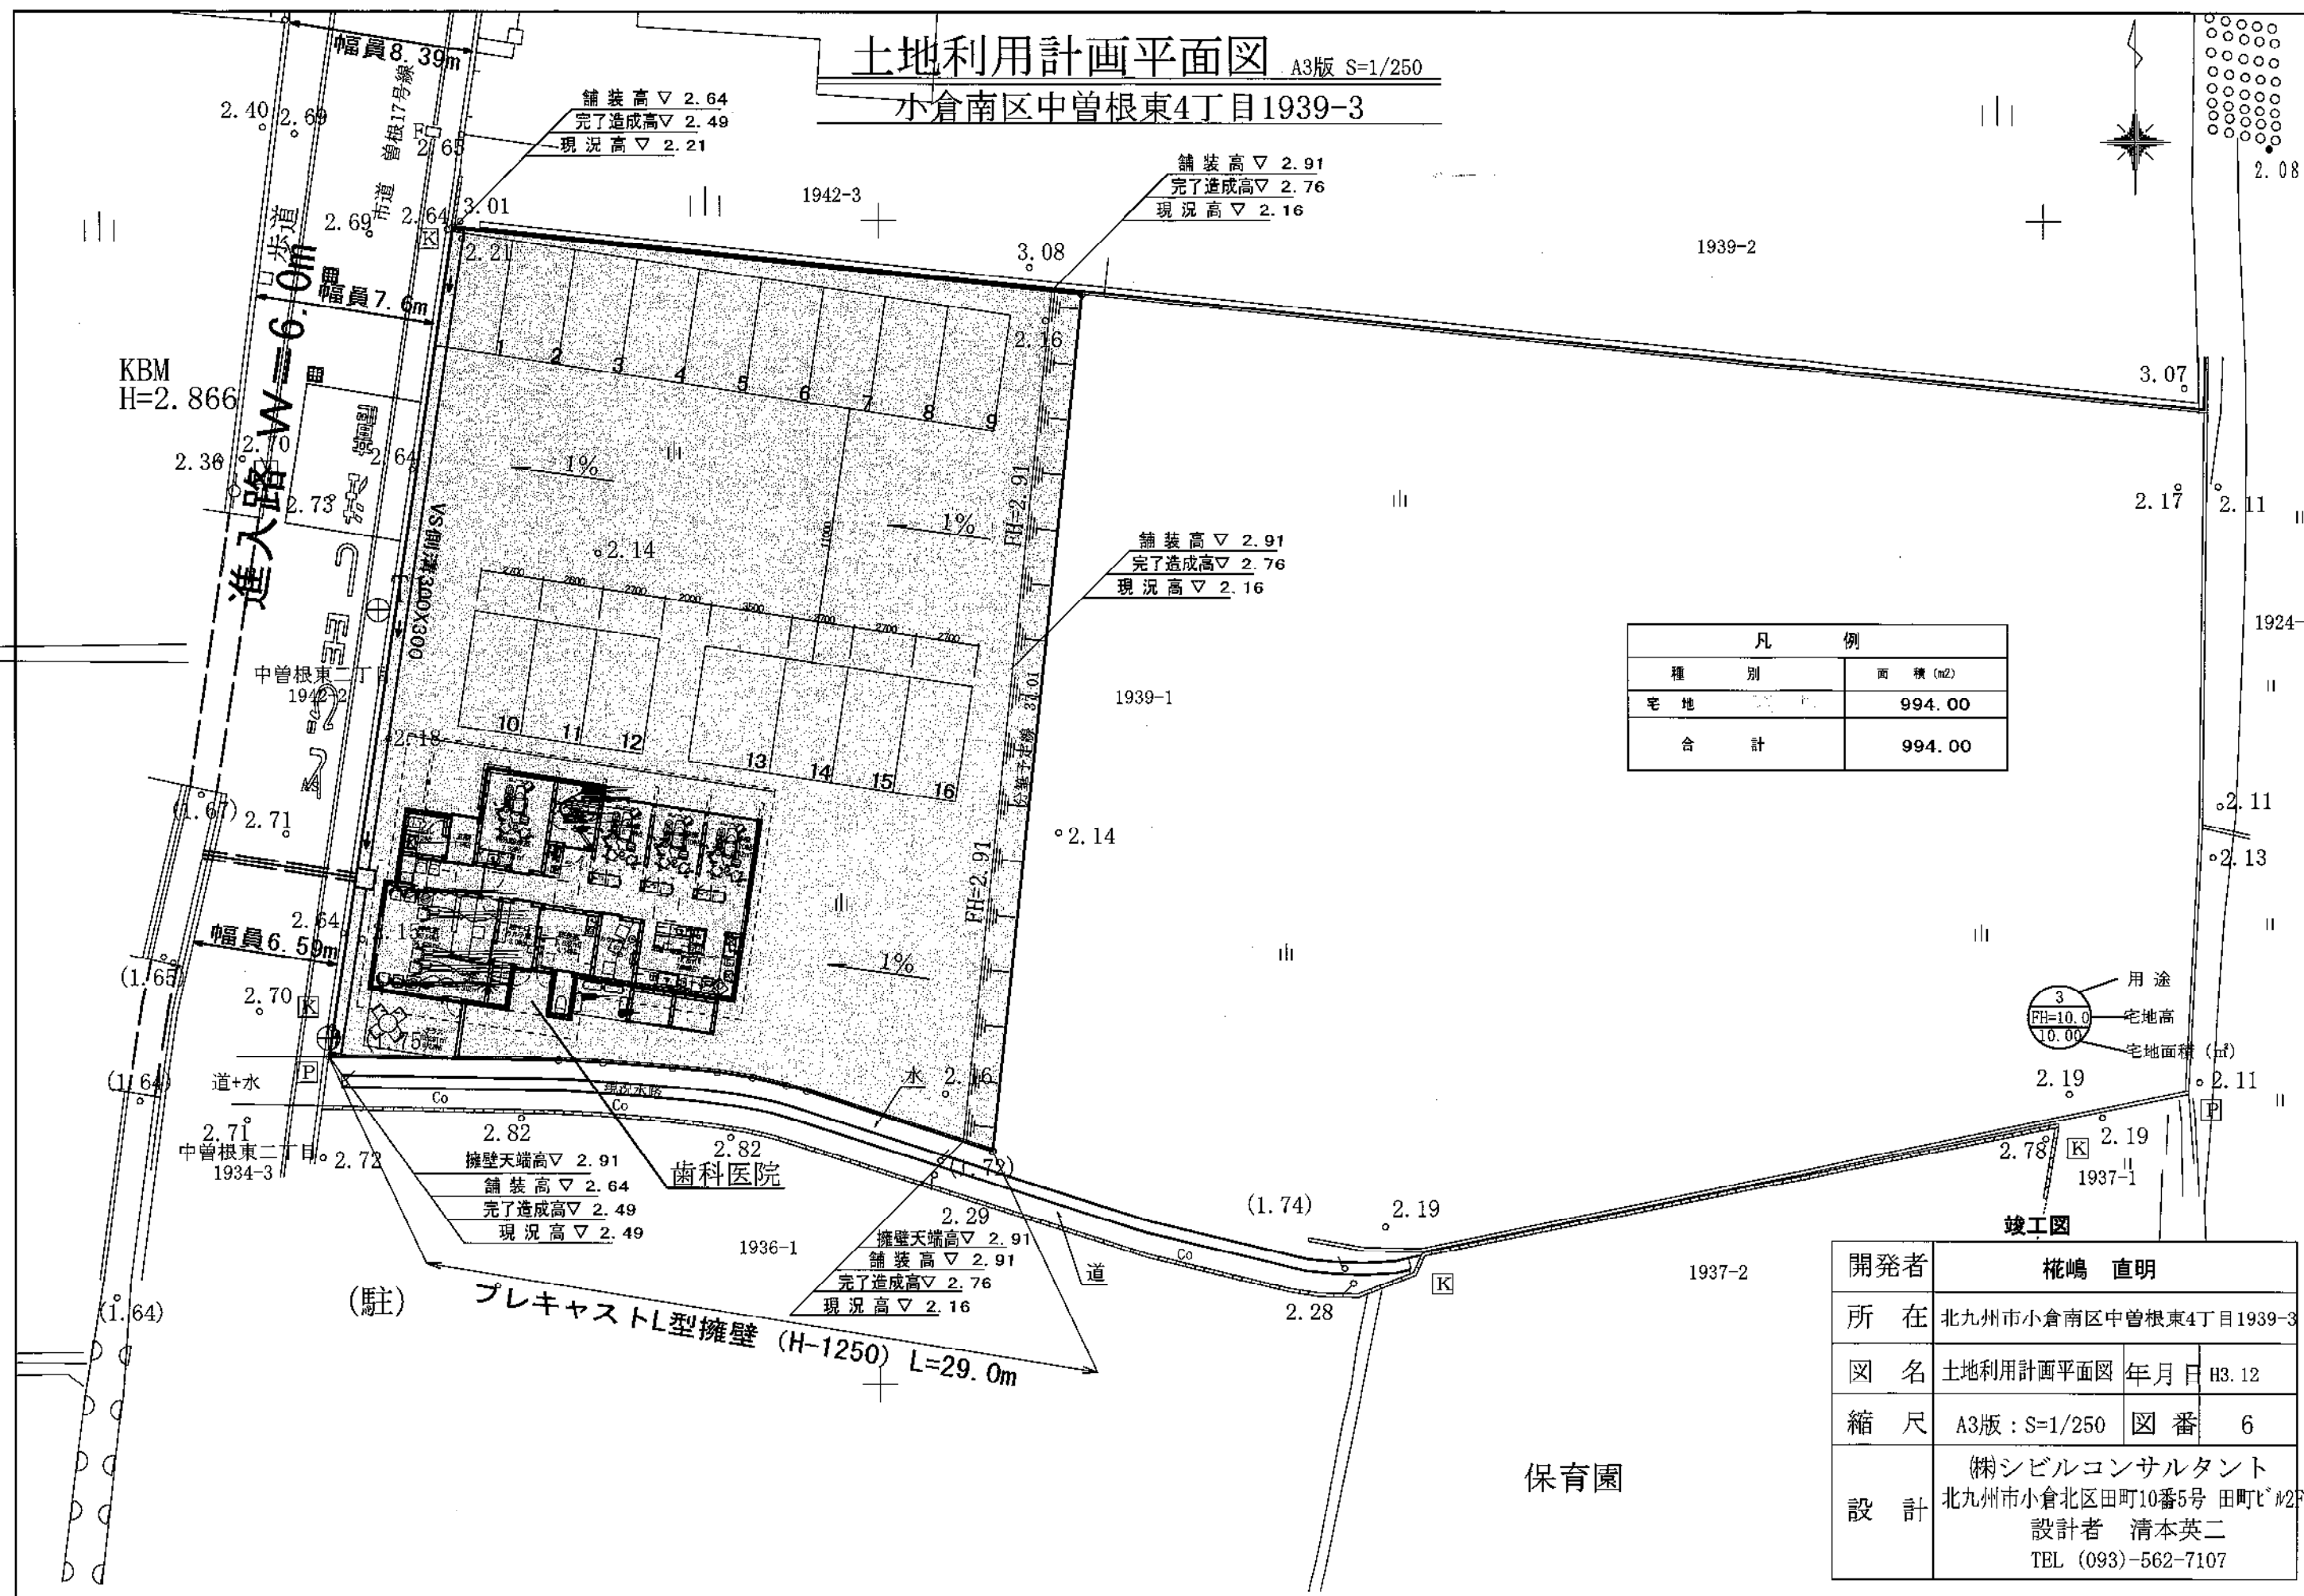

凡 例	
種 別	面 積 (m ²)
宅 地	994.00
合 計	994.00

3	用途
PH=10.0	宅地高
10.00	宅地面積 (m ²)

竣工図

開発者	椎嶋 直明		
所 在	北九州市小倉南区中曽根東4丁目1939-3		
図 名	土地利用計画平面図	年月日	H3.12
縮 尺	A3版: S=1/250	図 番	6
設 計	(株)シビルコンサルタント 北九州市小倉北区田町10番5号 田町ビル2F 設計者 清本英二 TEL (093)-562-7107		