
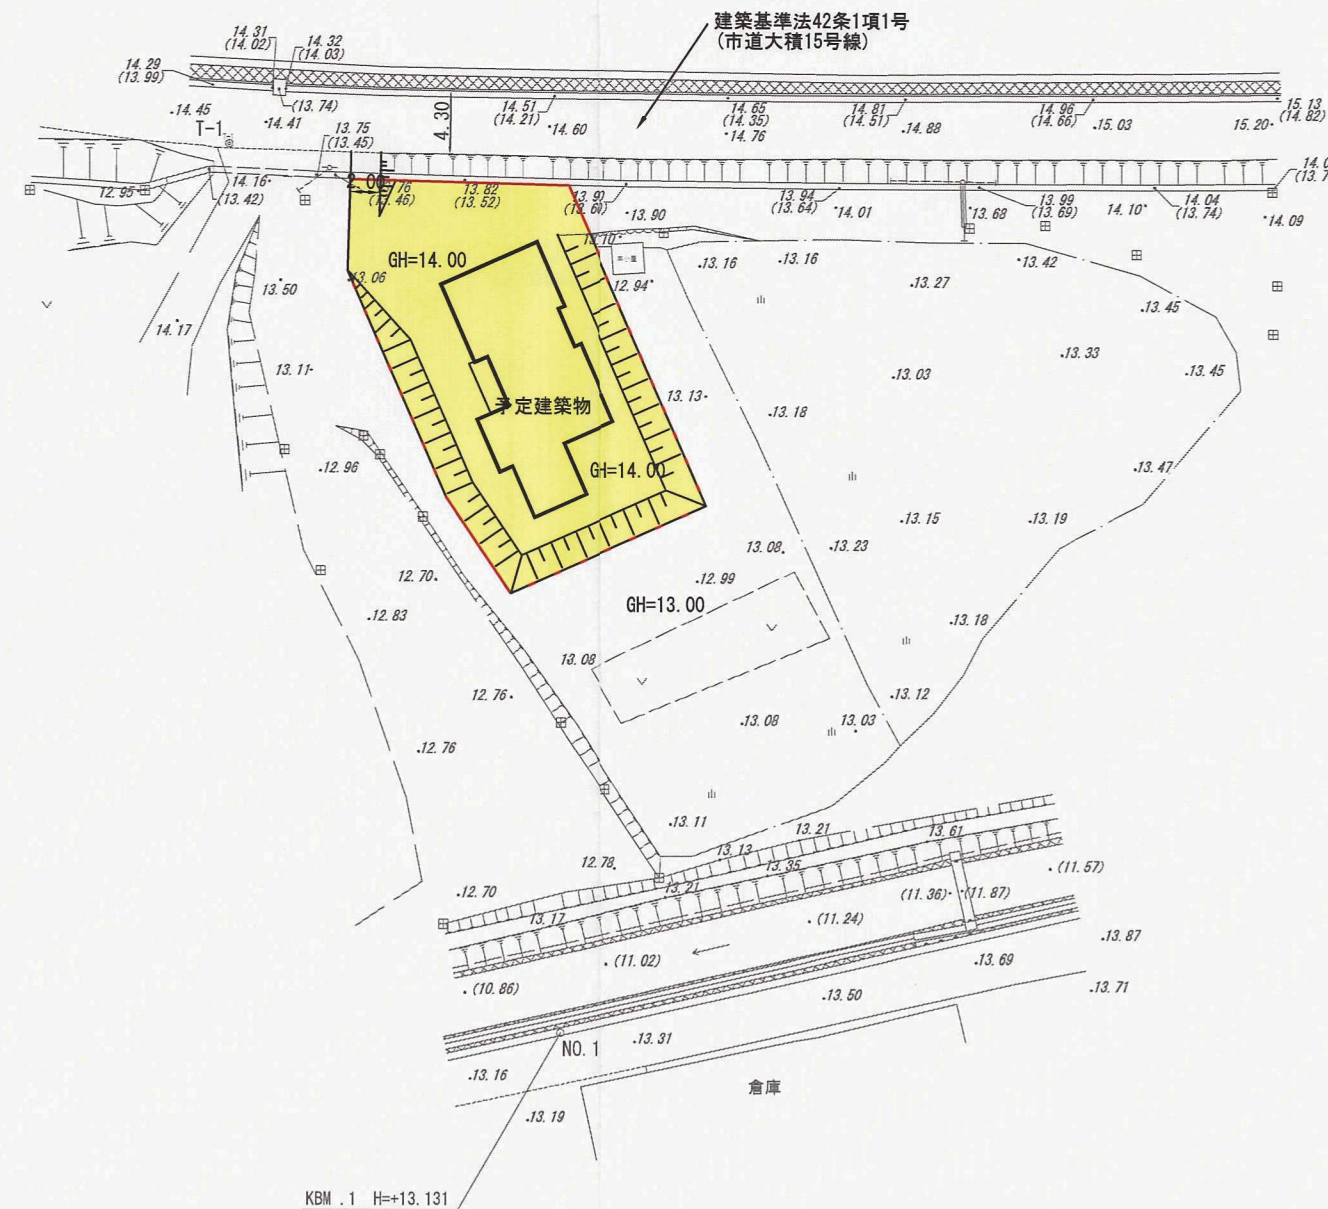


北九州市門司区大字大積地内

土地利用竣工図 S=1:500

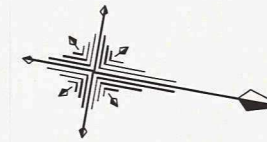

凡 例

宅 地	405.20m ²	100.00%
開発区域	405.20m ²	100.00%

マサキ測量設計株式会社
直方市大字感田720番地の1
設計者 末 繁 隆

所 在	北九州市門司区大字大積地内		
縮 尺	S=1:500	図 番	6/10
図 名	土地利用竣工図	年月日	H28.03.02

27212