



| 凡 例 | |
|--------|----------|
| ● +0.1 | 既存レベルを示す |
| ● ±0 | 新設レベルを示す |
| ⊗ | 仕切弁を示す |
| M ⊙ | 汚水マンホール |

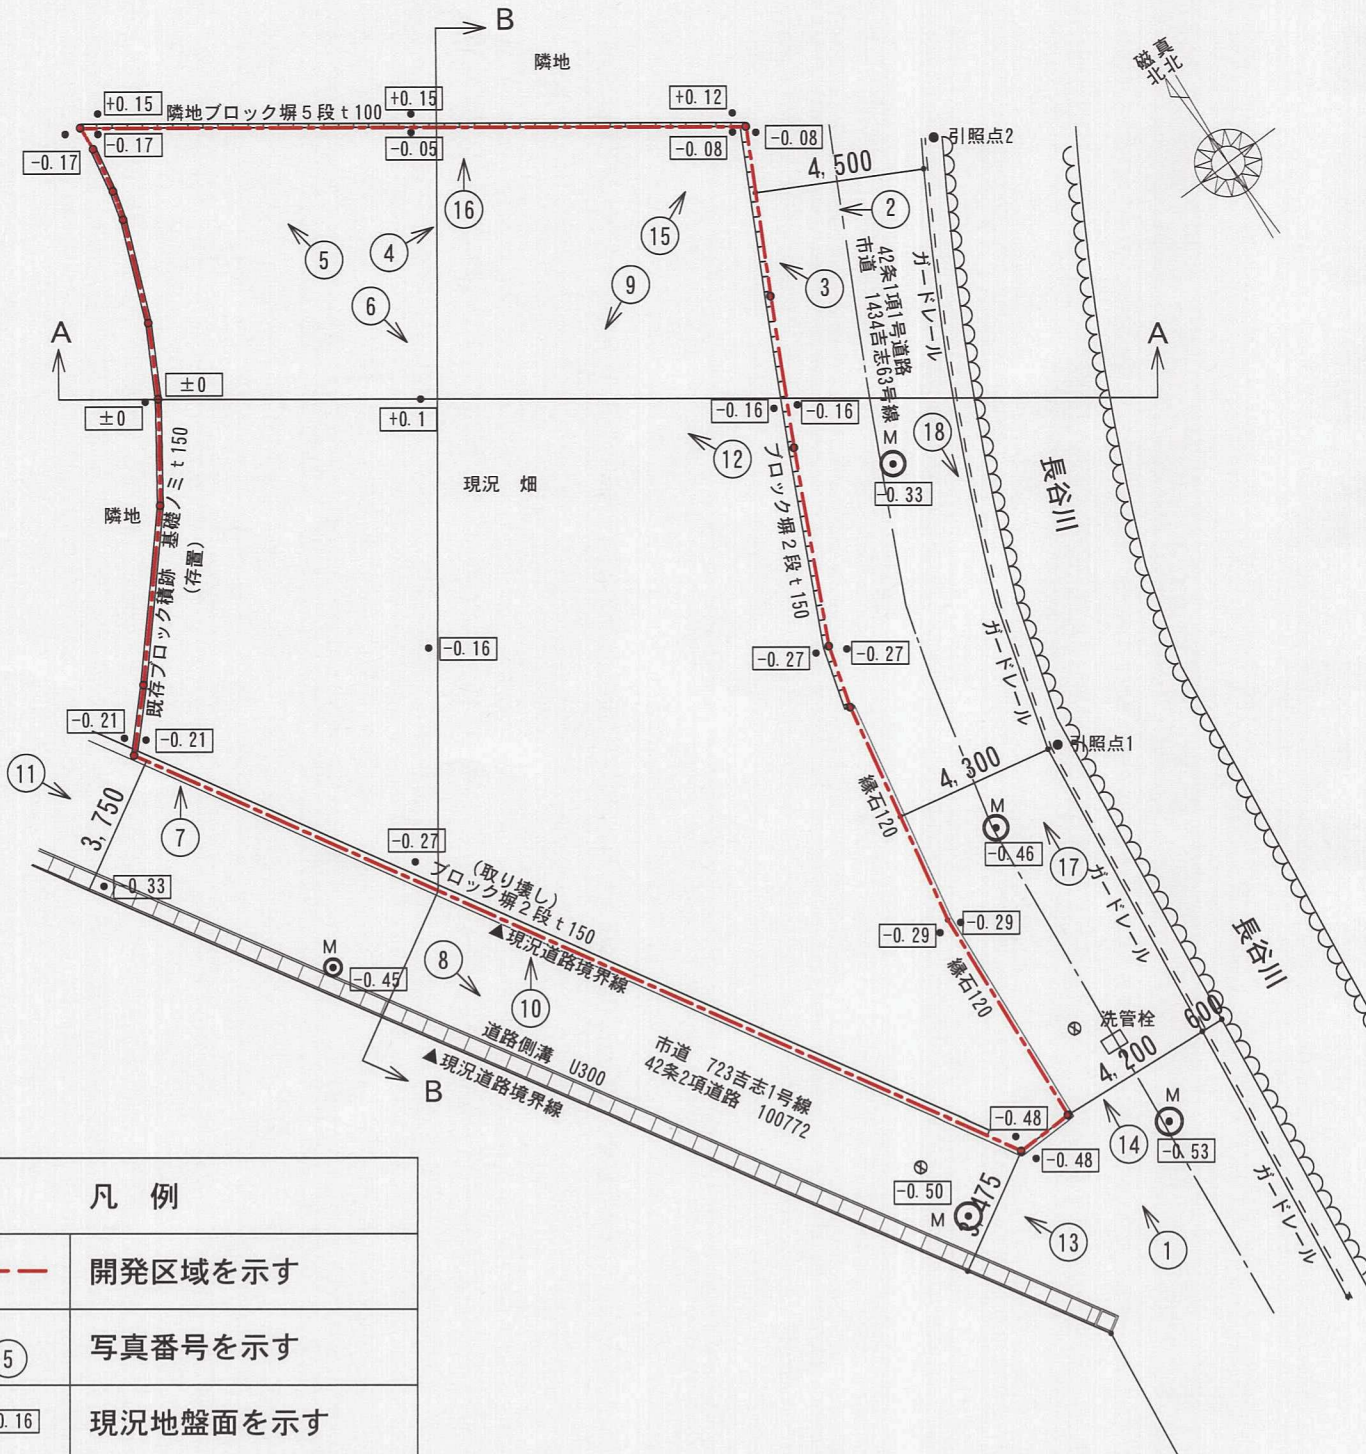

現況図 S=1 : 200

| 凡 例 | |
|---------|----------|
| --- | 開発区域を示す |
| ⑤ | 写真番号を示す |
| ● -0.16 | 現況地盤面を示す |
| ○ -0.45 | 造成地盤面を示す |
| M ⊙ | 汚水樹 |

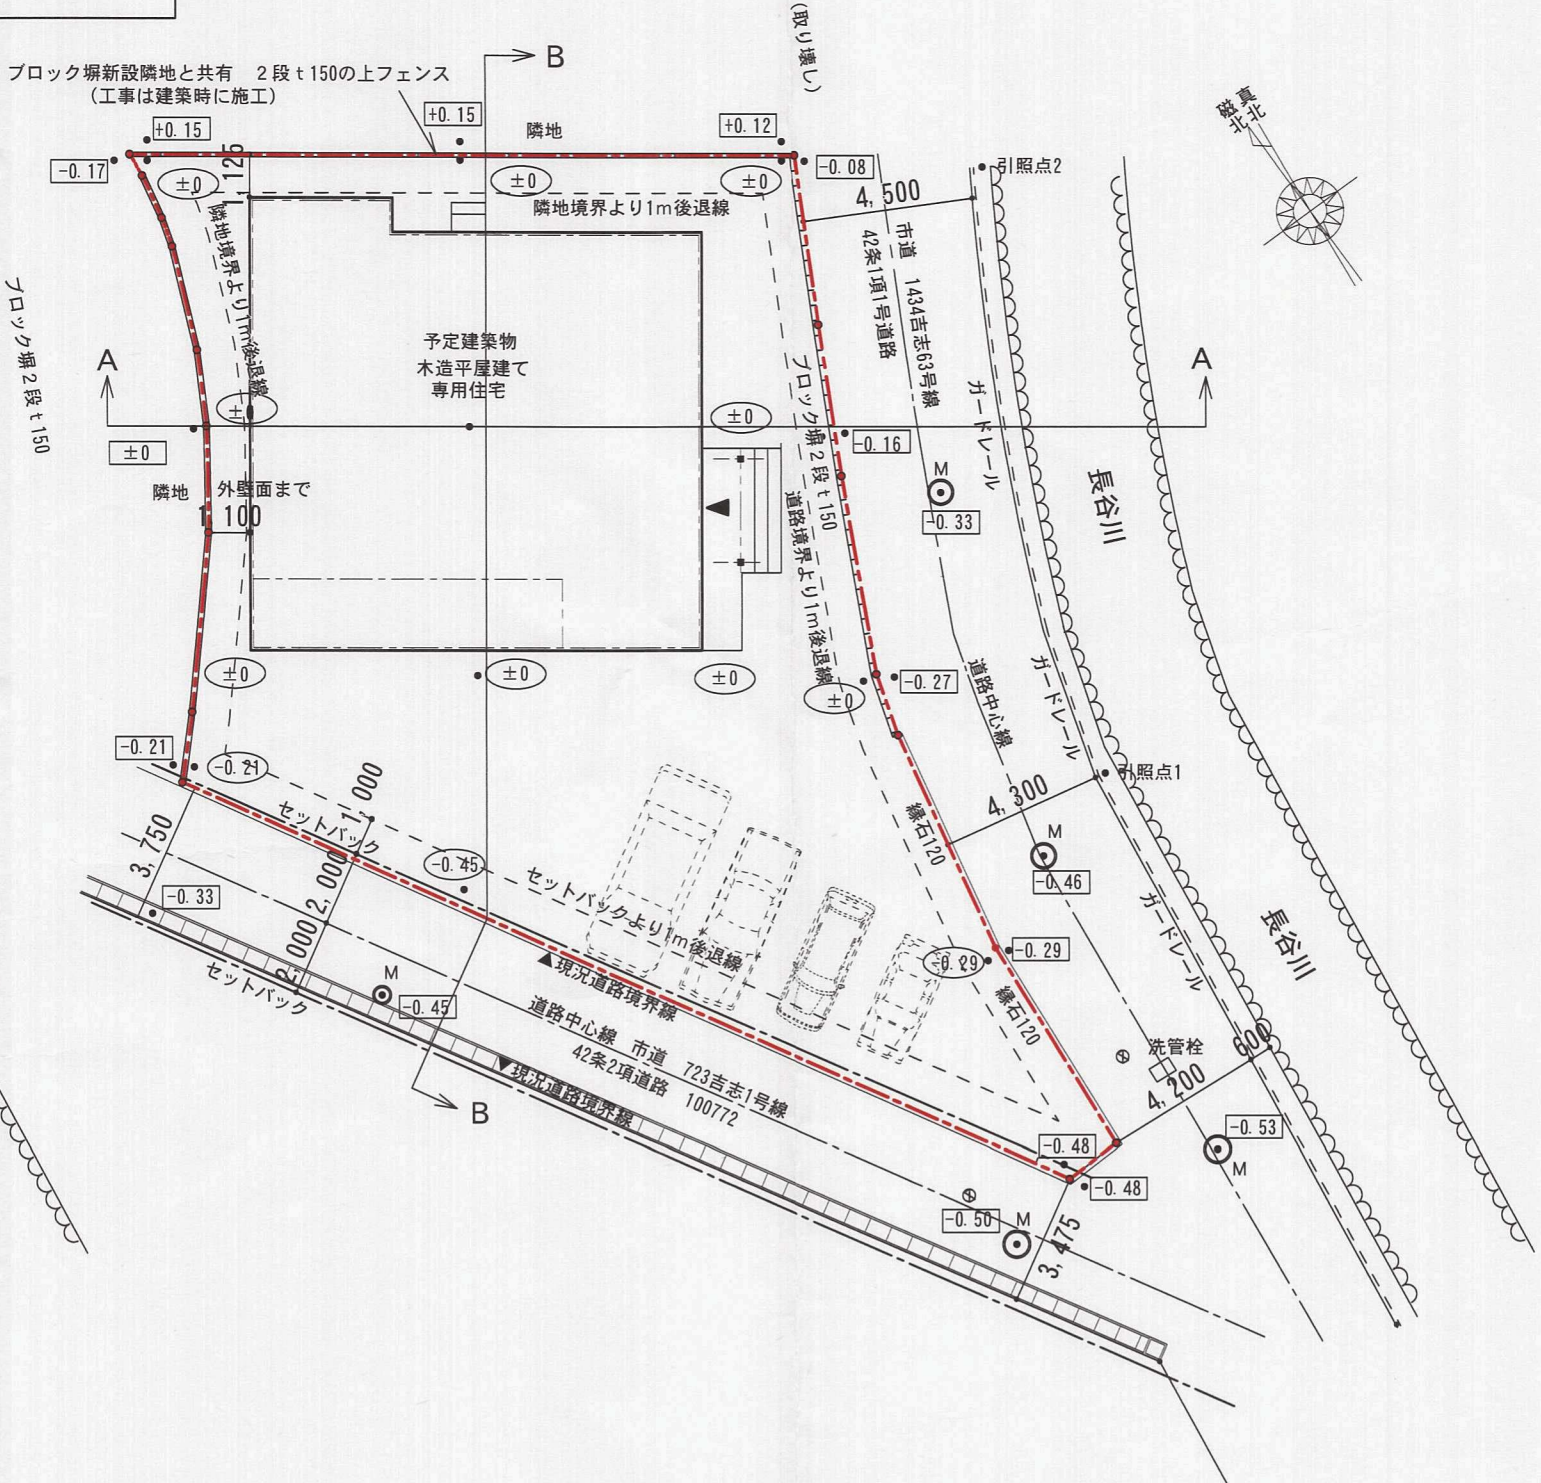

土地利用計画図 S=1 : 200

竣工図

| | | | | | | |
|---|---|--|----------------------|-----------------------------------|--|------------|
| 一級建築士登録 第 190413号 一級建築士事務所登録 第 1-60856 林 カツ |  A E A 設計室 Architectural Environmental association | 〒803-0828 北九州市小倉北区愛宕1-4-5 愛宕マンション302 (TEL) 093-581-4699 (FAX) 093-592-2614 | 施主 工務 設計 担当 | 縮尺 S=1/200 日付 令和元年12月 6日 | 工事名 安藤様邸 新築工事 図面名 現況図 土地利用計画図 | 図面番号 2/ |
| | | | | | | |

31204