


# 土地利用計画平面図 S=1:200

(給排水布設図)

北九州市門司区吉志七丁目1469-4

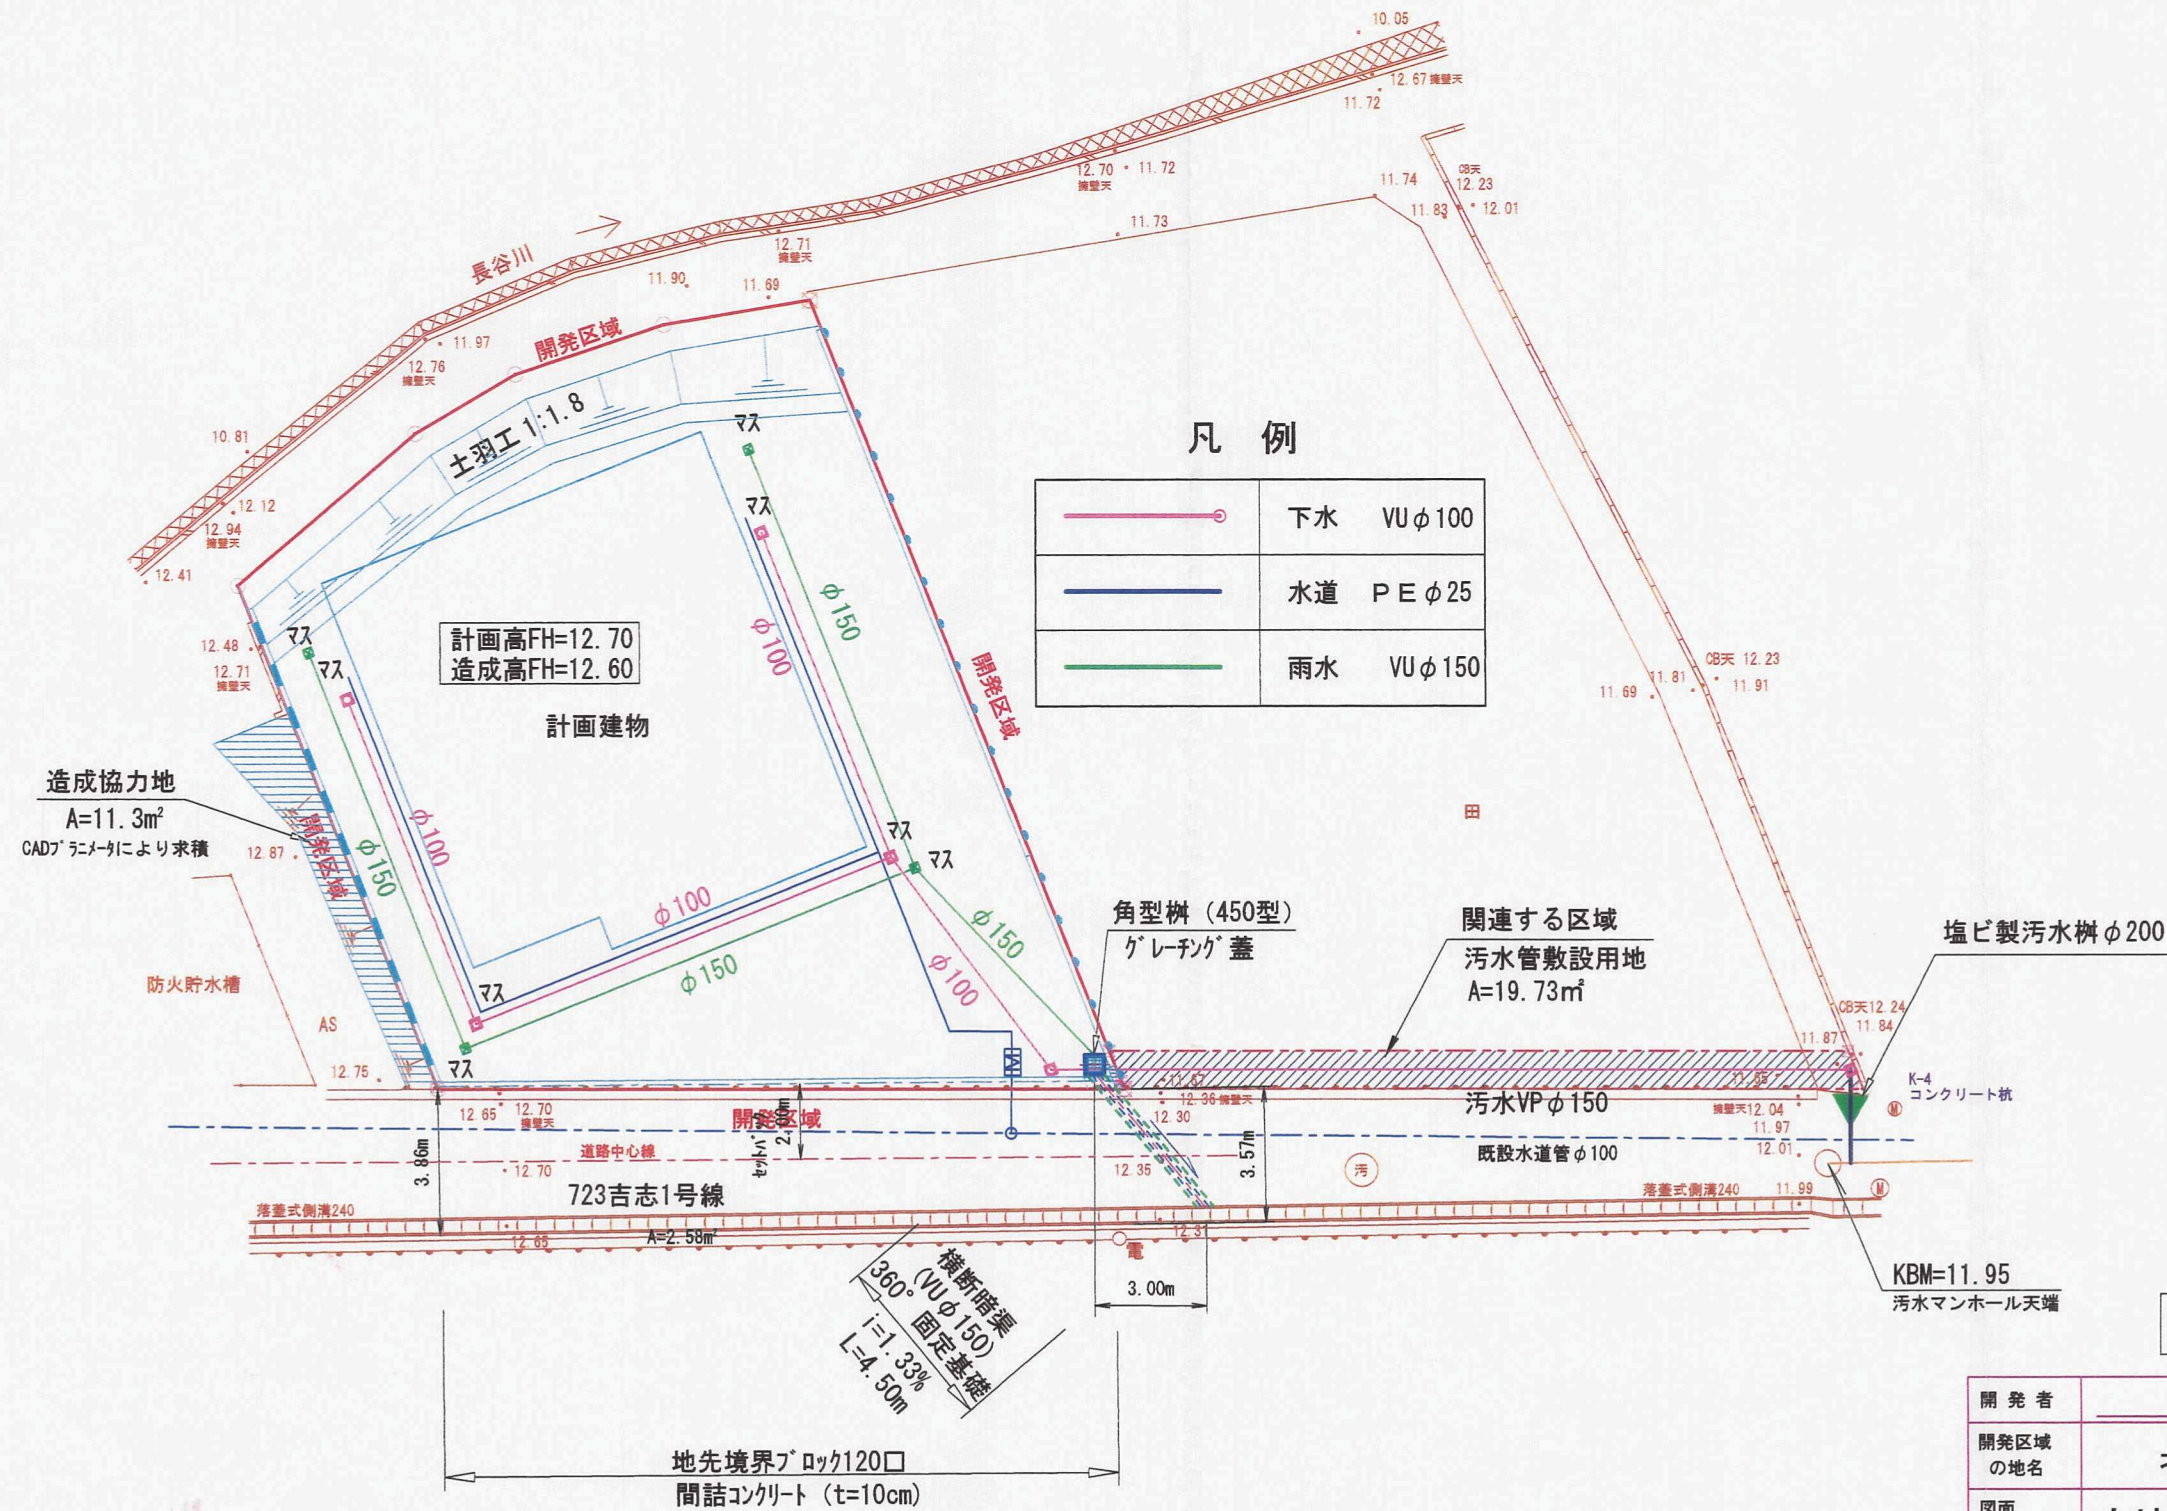

## 凡 例

	下水	VUφ100
	水道	PEφ25
	雨水	VUφ150

## 凡 例

	開発区域境界
	土羽工 1:1.8勾配
	フレキシブル擁壁 h=地上高
	L型擁壁(現場打) h=地上高
	空胴ブロック積 厚=15cm
	横断暗渠VUφ150 360°固定基礎
	角型樹(450型) グレーチング蓋
	地先境界ブロック
	流下方向

## 竣工図面

開 発 者	隅田美有紀		
開発区域 の地名	北九州市門司区吉志七丁目1469-4		
図面 種別	土地利用計画平面図（給排水布設図）		
図面番号	縮 尺	設計年月日	
5	1:200	R2 4	
設計者	北九州市小倉北区今町三丁目17番6号（有）光洋技建 TEL (093) 591-6869 氏名 永井 正嗣		

31208