

土地利用計画図

S=1 : 250

北九州市八幡西区大字野面

世界測地系・平面直角座標系Ⅱ

基準点（引照点）座標一覧表

測点名	X座標	Y座標	座標種類	類
IN1	86225.305	-24096.474	真鍮（引照点）	
IN2	86207.943	-24060.736	真鍮（引照点）	


座標一覧表

測点名	X座標	Y座標	座標種類	類
T10	86201.711	-24108.684	金属	鉄

地 番	1487-4				
測 点	標 識	X <sub>n</sub>	Y <sub>n</sub>	(X <sub>n+1</sub> - X <sub>n-1</sub> ) Y <sub>n</sub>	距 離
K5	プラスチック杭	86161.863	-24086.307	-402819.398268	17.99
K6	プラスチック杭	86179.791	-24084.748	-446266.295692	6.95
K7	プラスチック杭	86180.392	-24091.672	-28982.281416	6.95
K10	プラスチック杭	86180.994	-24098.596	417508.175700	17.99
K11	プラスチック杭	86163.067	-24100.154	461060.046174	13.89
			倍 面 積	500.246498	
			面 積	250.1232490	
			地 積	250.12 m <sup>2</sup>	

地 番	1487-1				
測 点	標 識	X <sub>n</sub>	Y <sub>n</sub>	(X <sub>n+1</sub> - X <sub>n-1</sub> ) Y <sub>n</sub>	距 離
K3	金 属 標	86190.408	-24100.563	411444.811536	27.20
K4	金 属 標	86163.320	-24103.065	659001.900165	2.92
K11	プラスチック杭	86163.067	-24100.154	-425946.121796	17.99
K10	プラスチック杭	86180.994	-24098.596	-417508.175700	6.95
K7	プラスチック杭	86180.392	-24091.672	-226799.000208	13.39
			倍 面 積	193.413997	
			面 積	96.7069985	
			地 積	96.70	m <sup>2</sup>

地番	1486-1				
測点	標 識	X <sub>n</sub>	Y <sub>n</sub>	(X <sub>n+1</sub> - X <sub>n-1</sub> ) Y <sub>n</sub>	距 離
K1	座 標 管 理	86193.295	-24095.725	-316858.783750	7.53
K2	コンクリート杭	86198.771	-24100.907	69579.318509	8.37
K3	金 属 標	86190.408	-24100.563	442944.247377	13.39
K7	プラスチック杭	86180.392	-24091.672	255781.281624	6.95
K6	プラスチック杭	86179.791	-24084.748	-58983.547852	3.77
K8	座 標 管 理	86182.841	-24082.522	-140401.103260	4.71
K9	座 標 管 理	86185.621	-24086.332	-251798.514728	12.12
			倍 面 積	262.897920	
			面 積	131.4489600	
			地 積	131.44 m <sup>2</sup>	

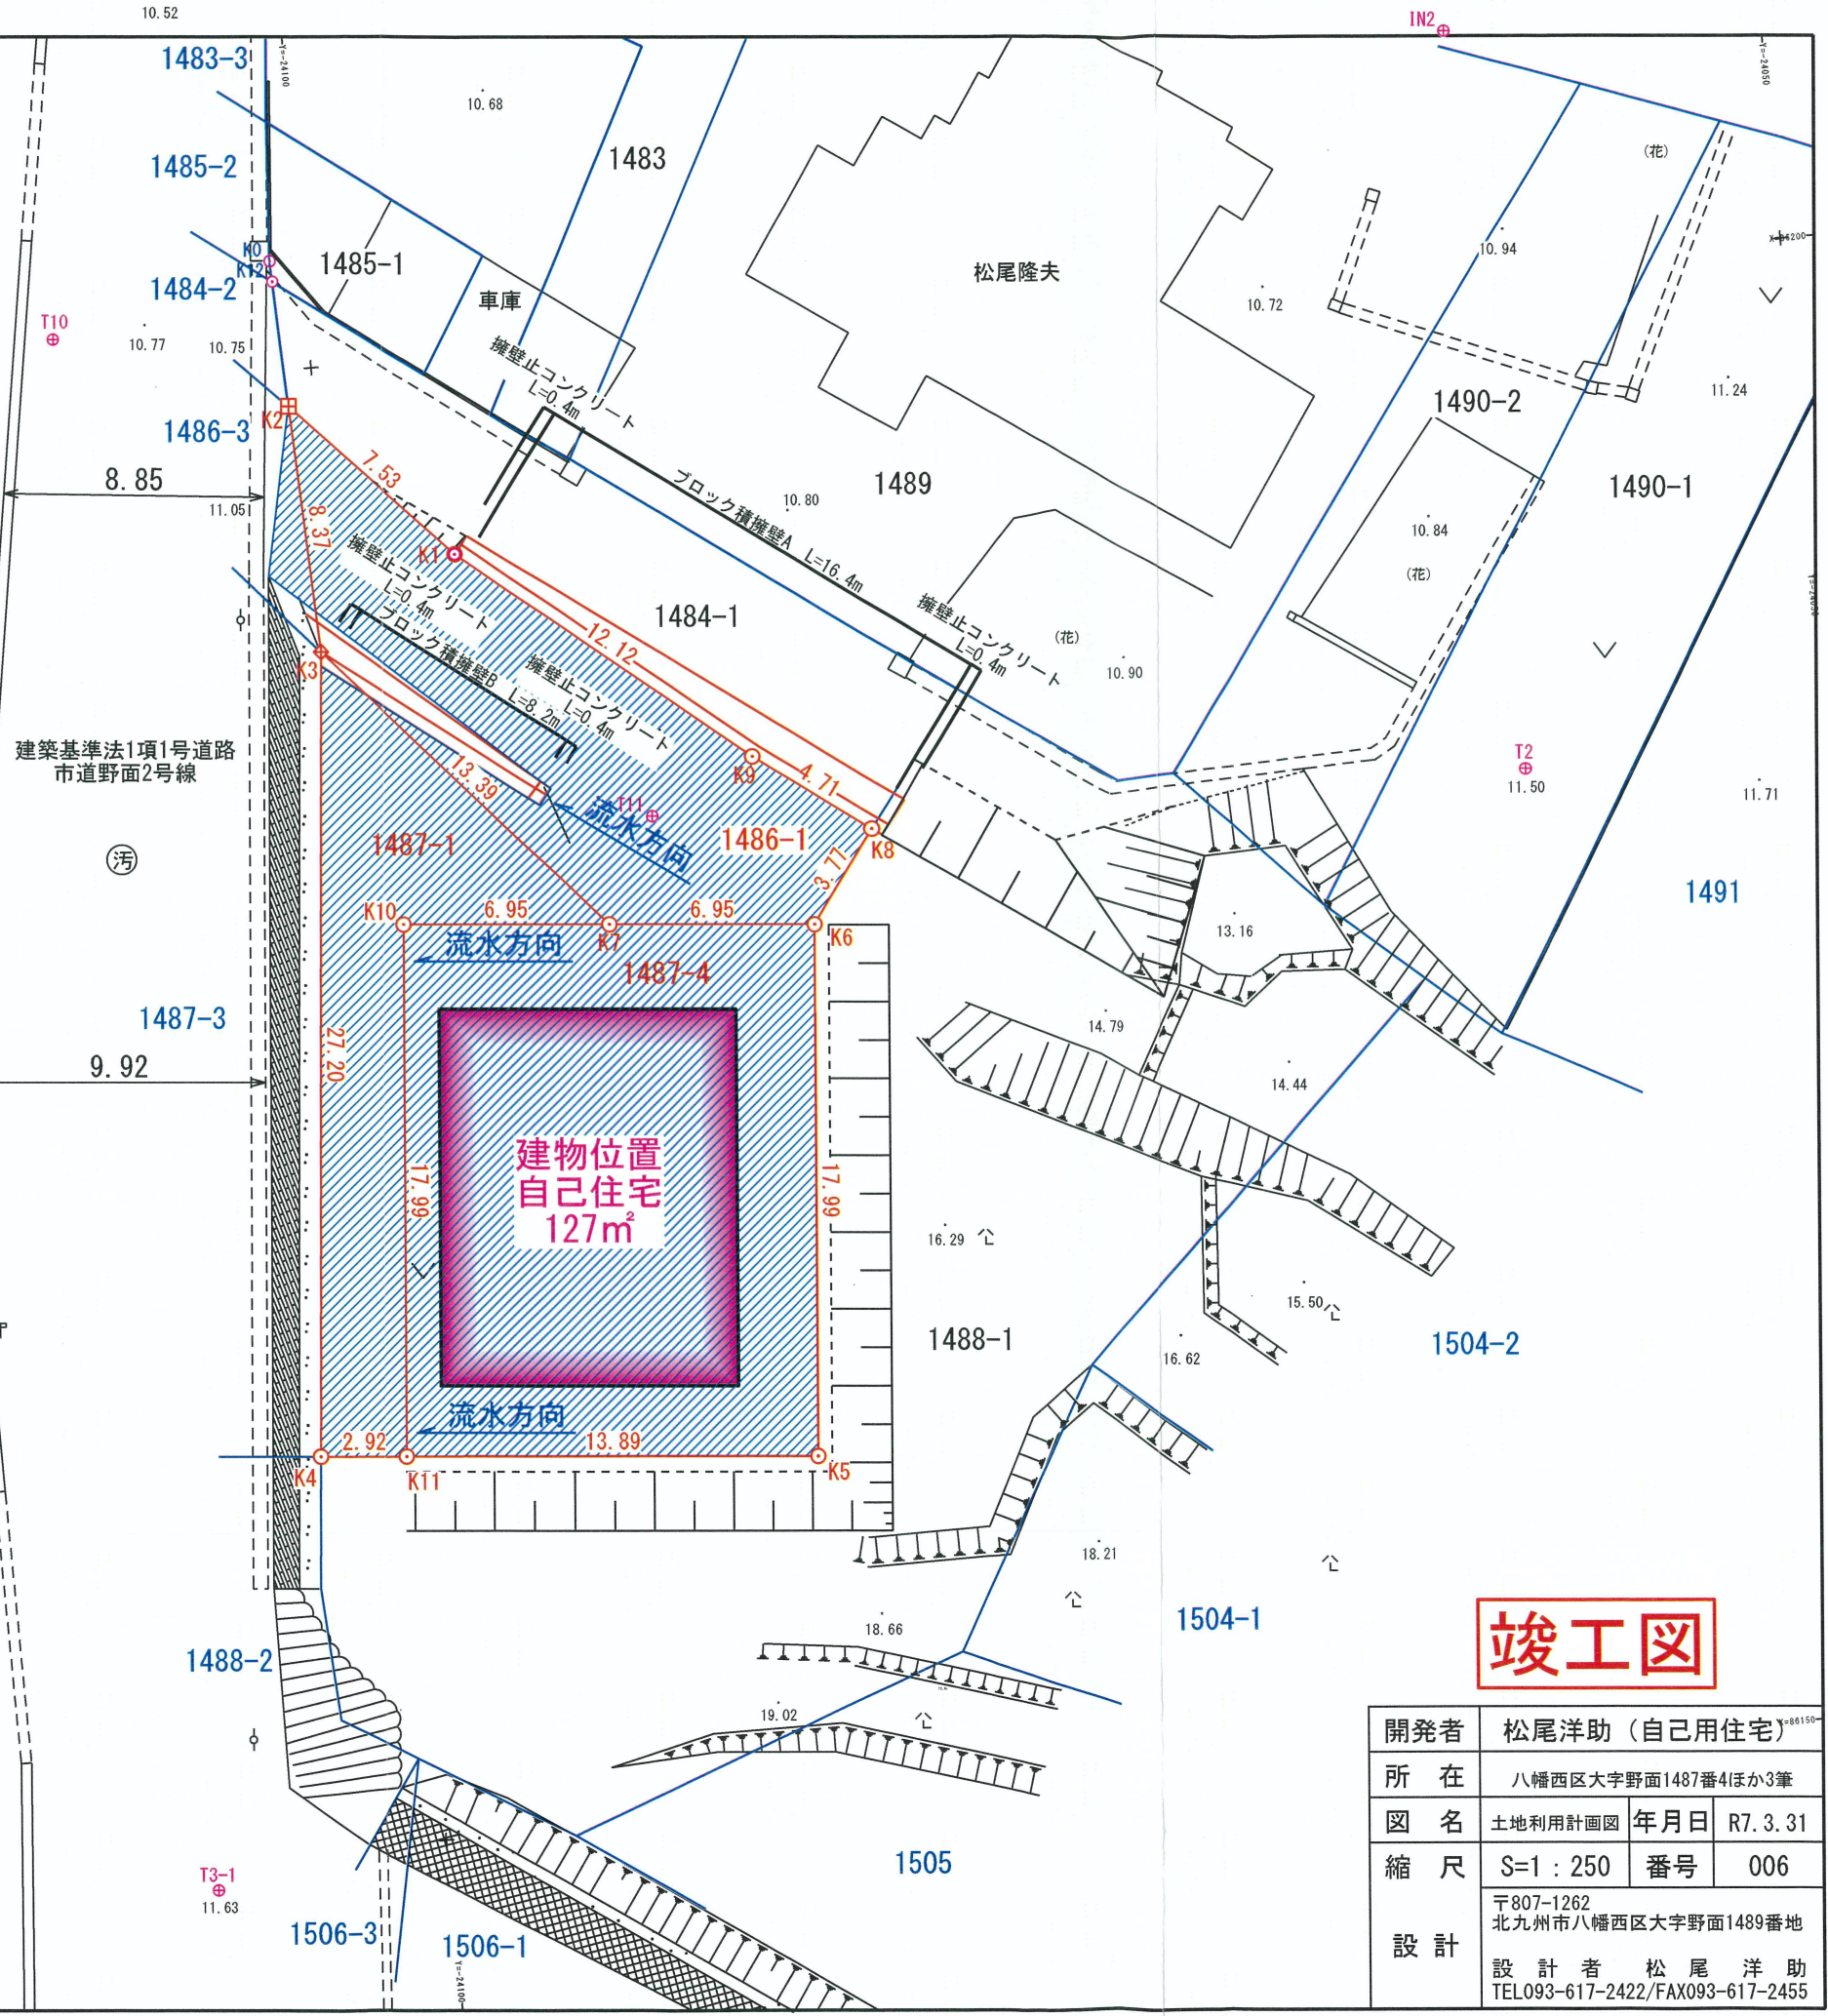

竣工図

開発者	松尾洋助（自己用住宅）		
所在	八幡西区大字野面1487番4ほか3筆		
図名	土地利用計画図	年月日	R7. 3. 31
縮尺	S=1 : 250	番号	006
設計	〒807-1262 北九州市八幡西区大字野面1489番地 設計者 松尾 洋助 TEL093-617-2422/FAX093-617-2455		