


平面図 S = 1:500



凡 例

記号	名称
	申請区域
	建物位置
	工場用地
	自然緑地
	造成緑地
	防火水槽用地
	取付道路
	調整池

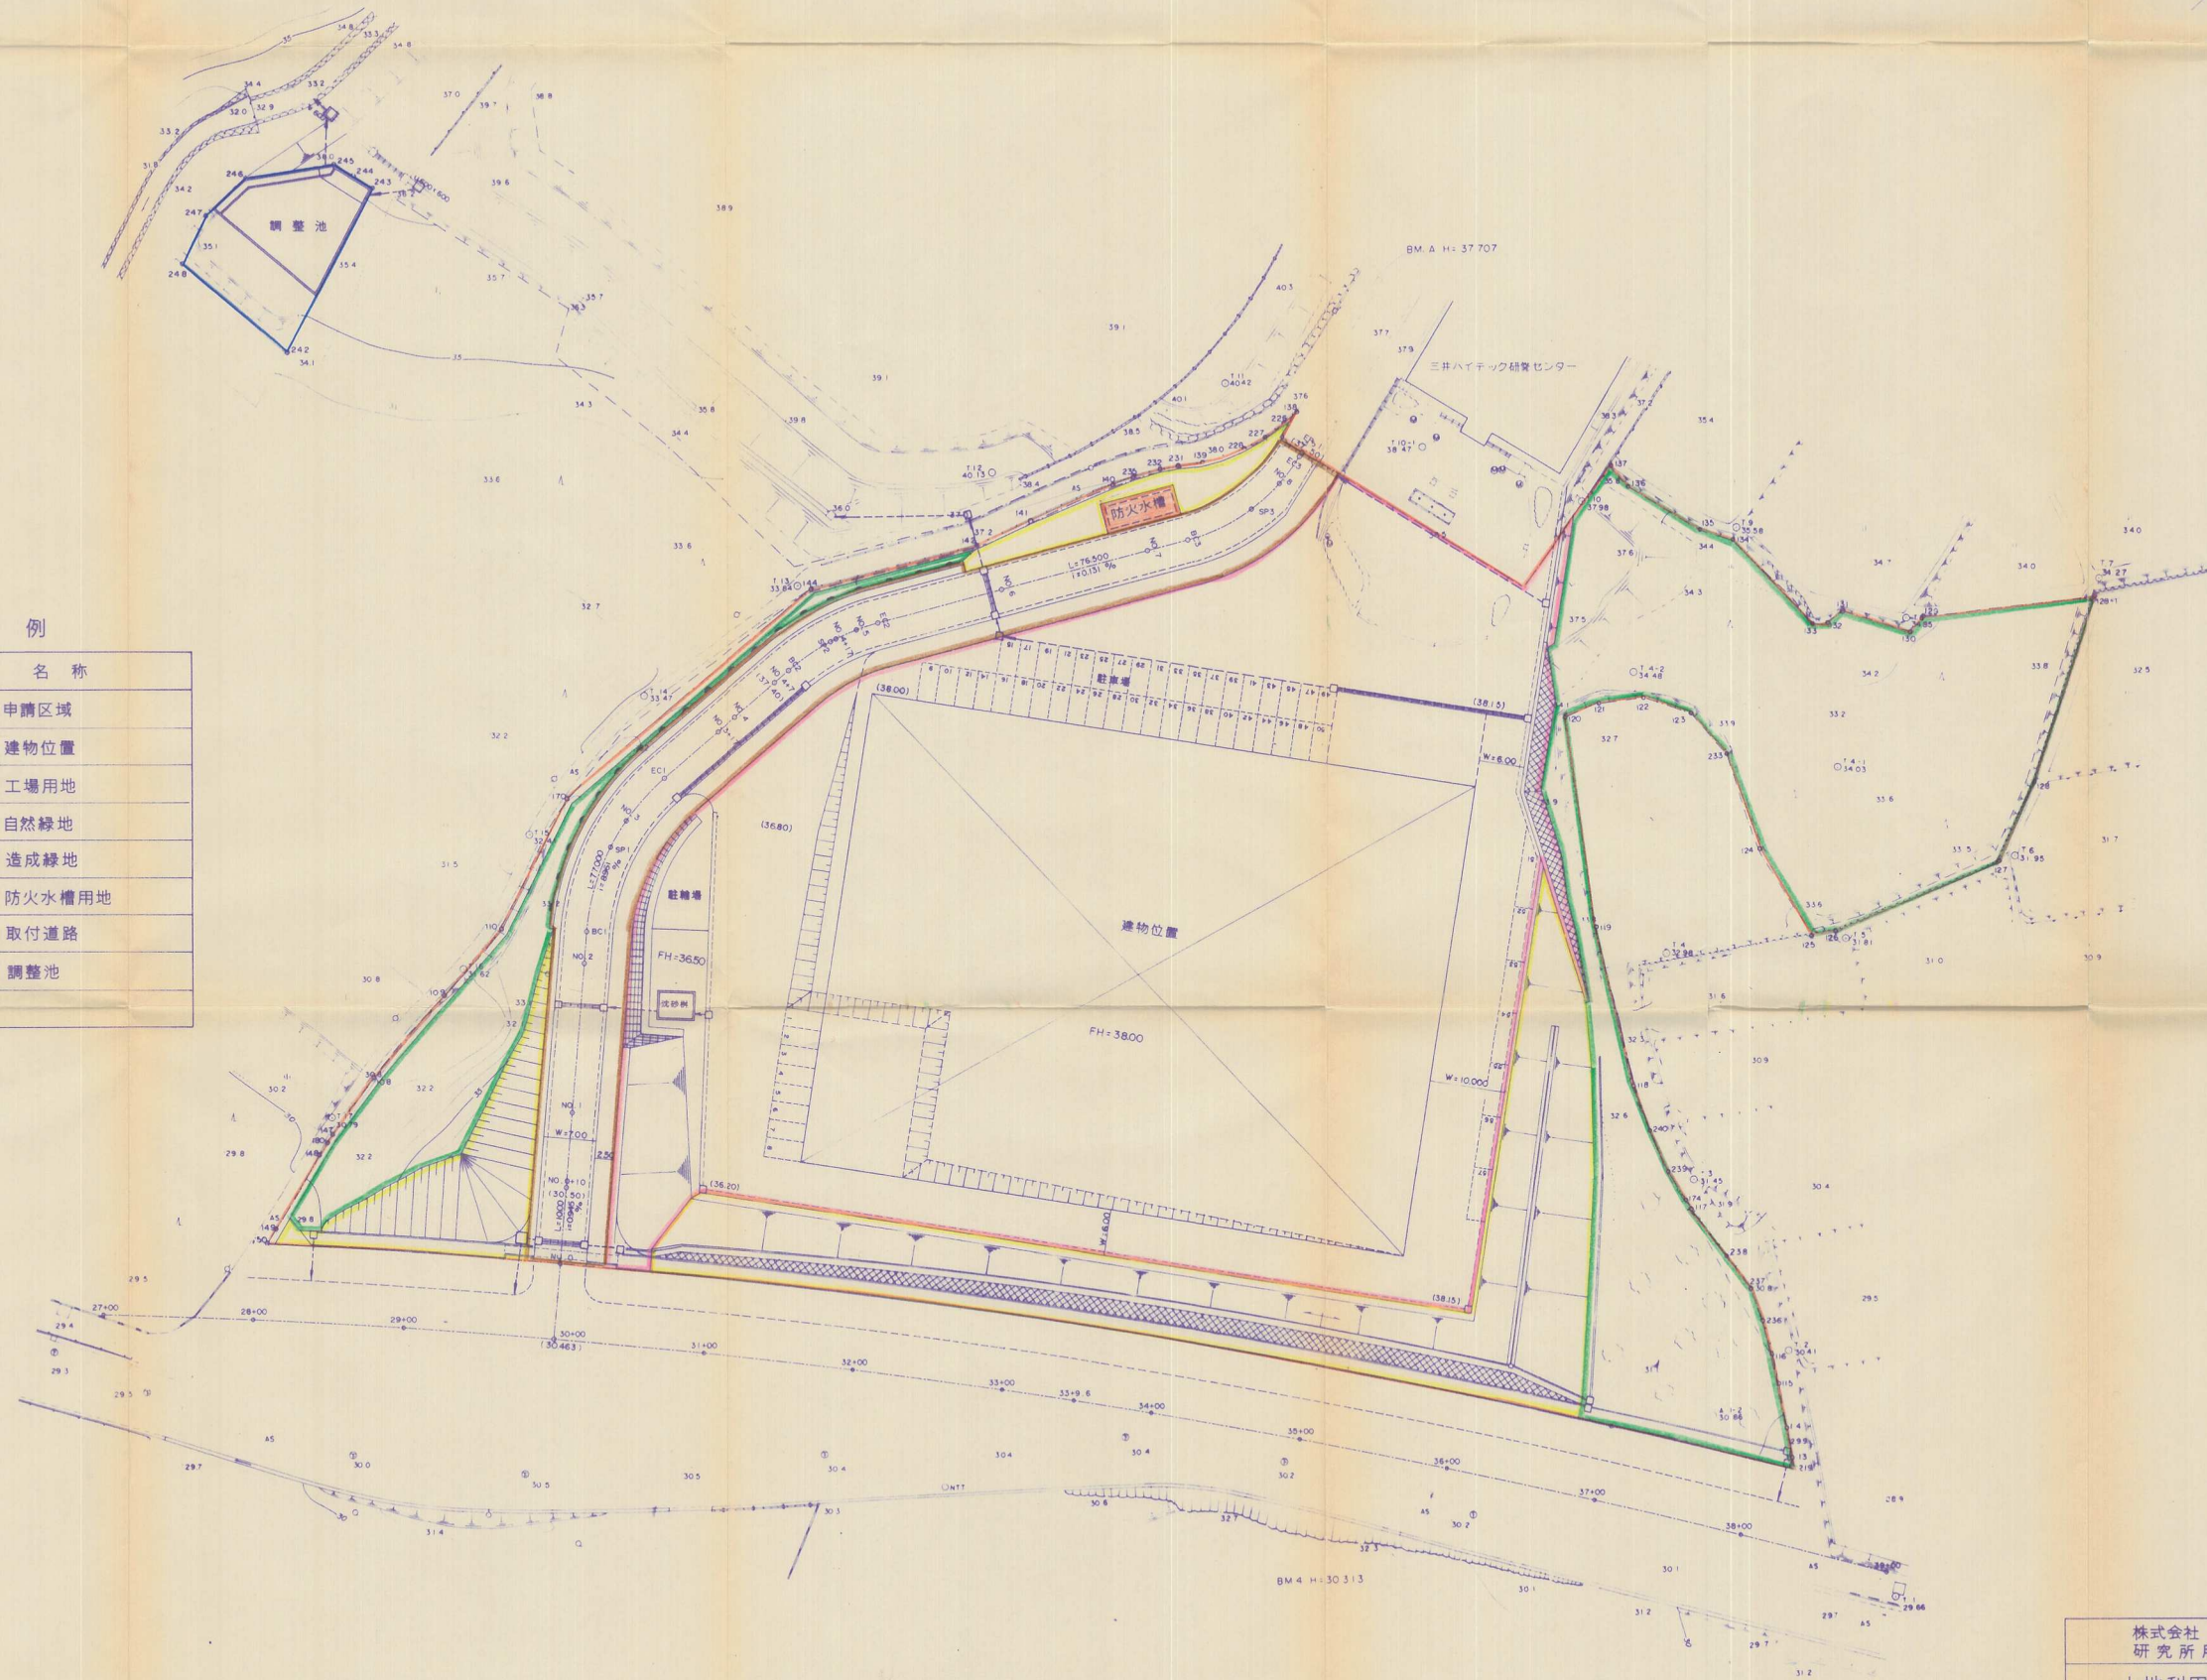

竣工図

株式会社 三井ハイテック 研究所用地造成工事				図面 番号	18-5
土地利用計画図				縮尺	1/500
部長	次長	課長	係	設計 番号	
			土庫 様一	提出平成9年8月23日	
株式会社 フジタ九州支店 企画開発部					