
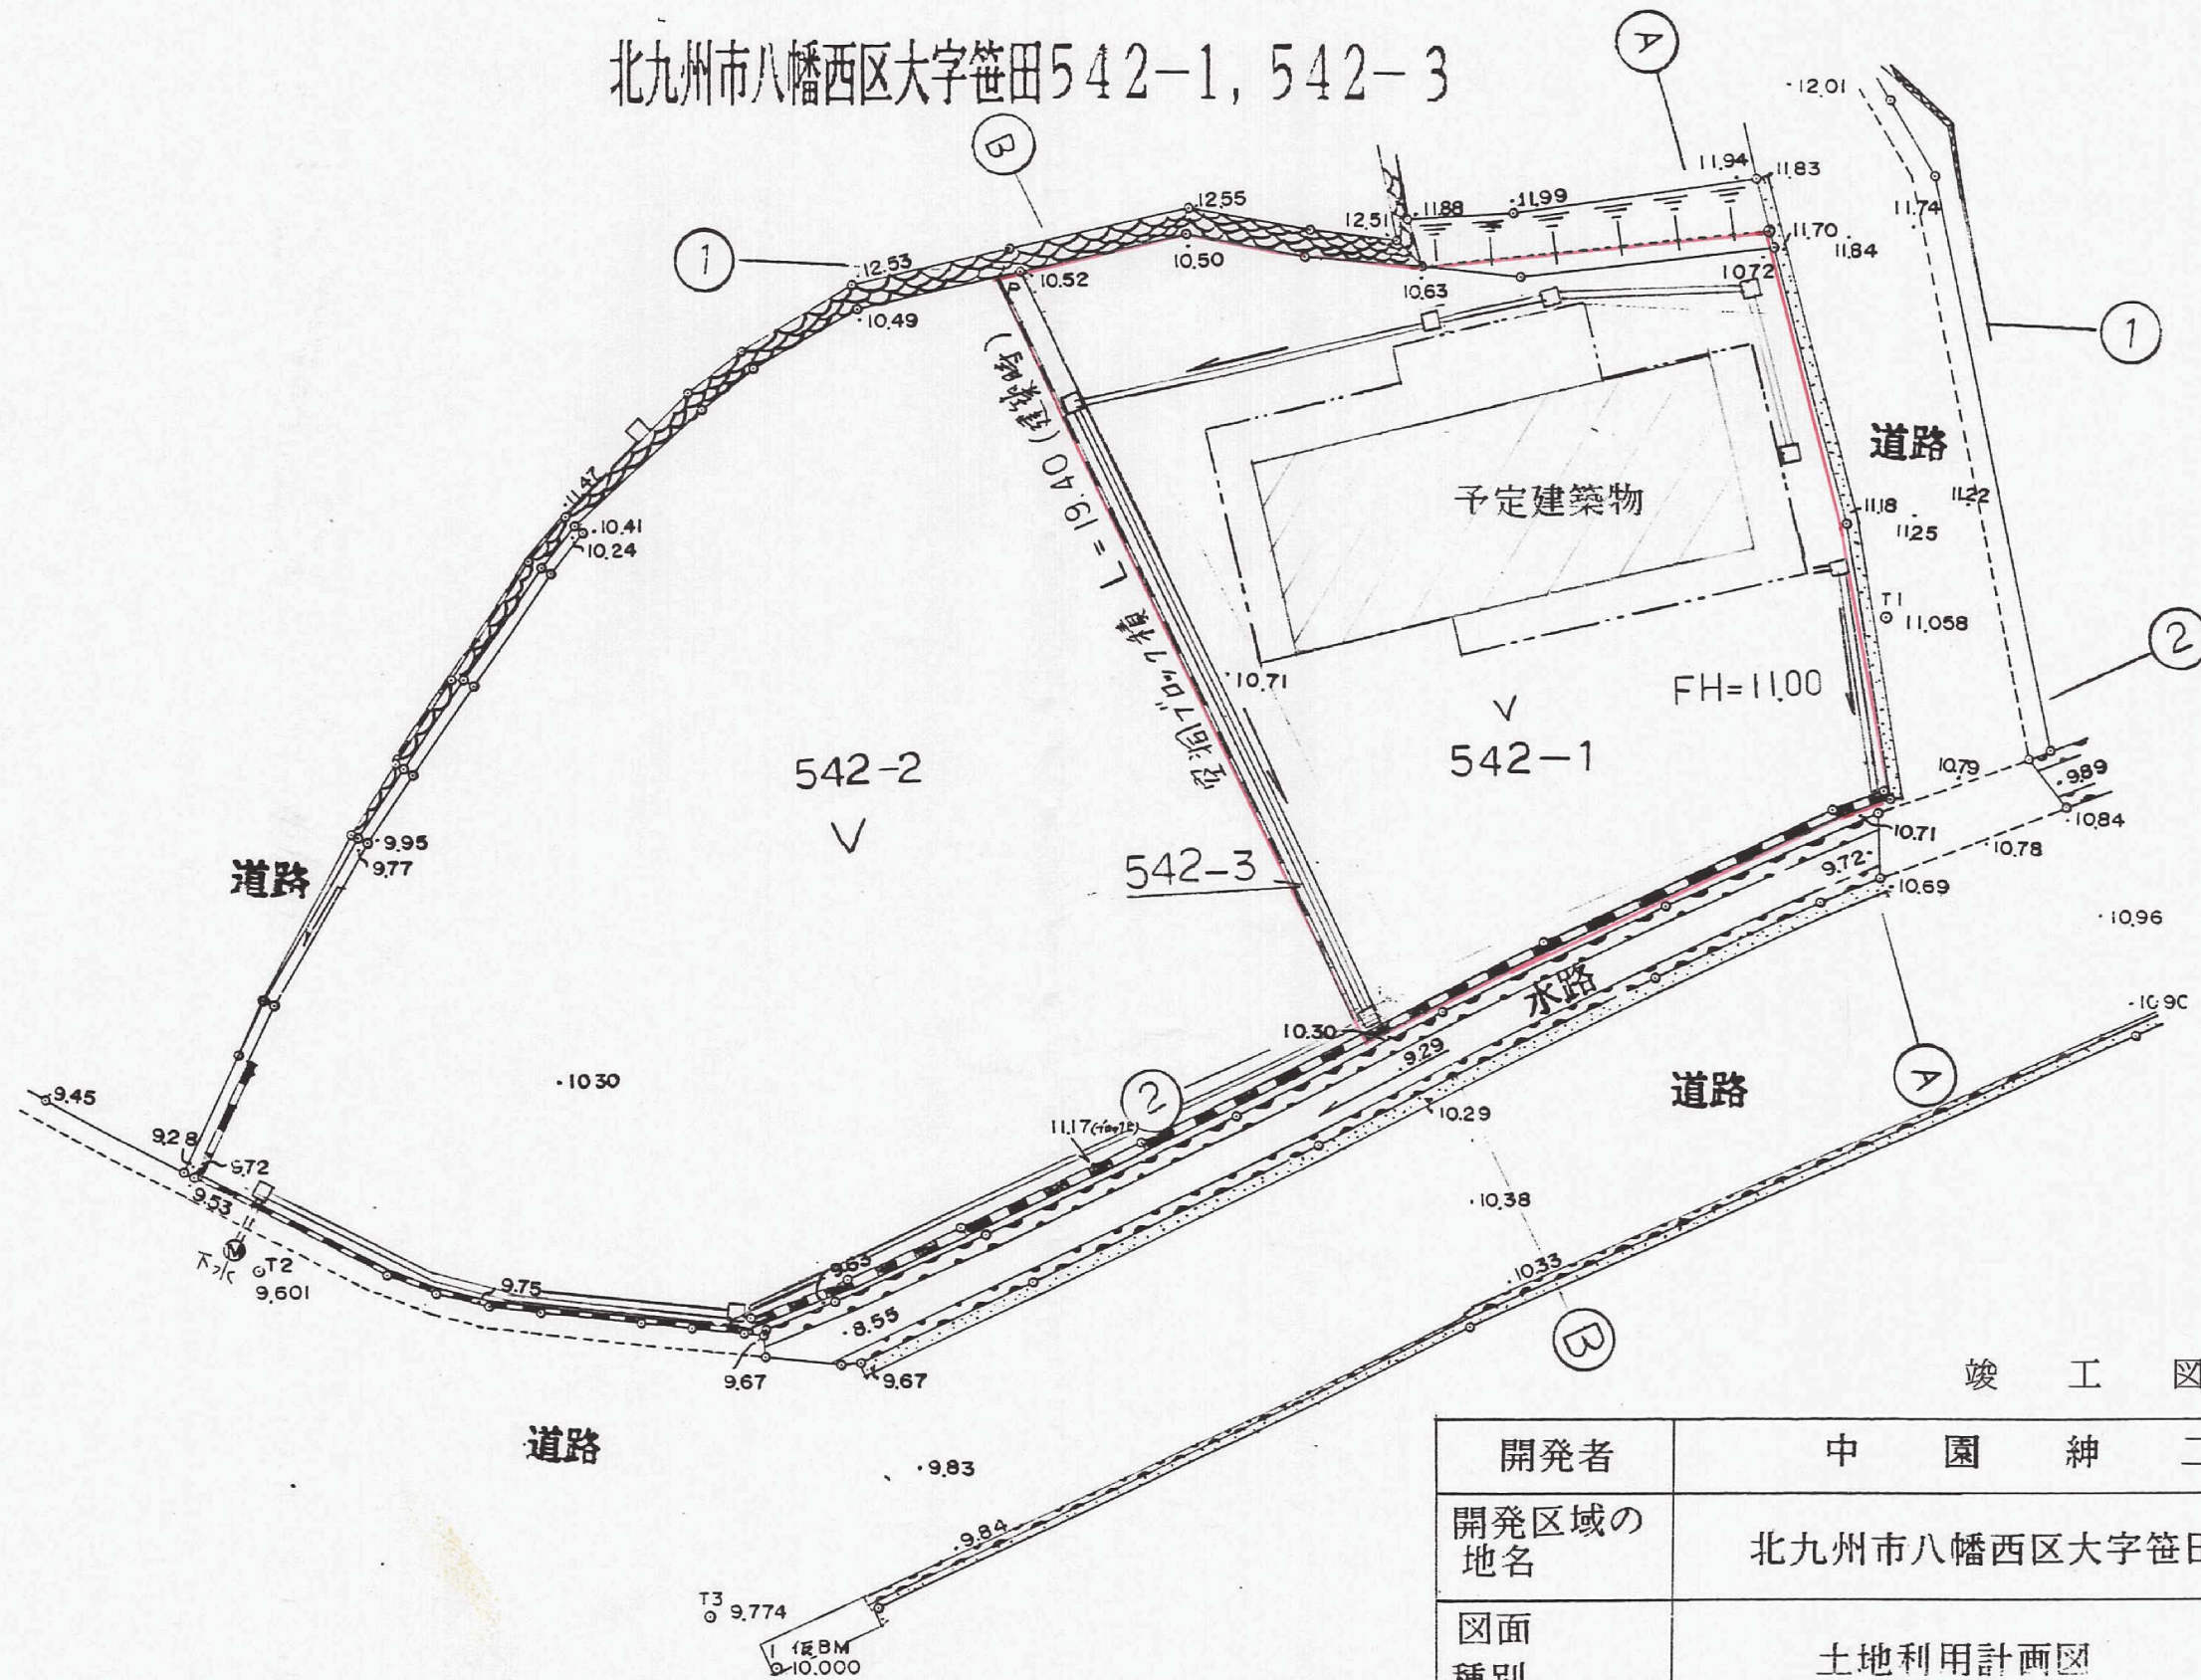


北九州市八幡西区大字笹田542-1, 542-3

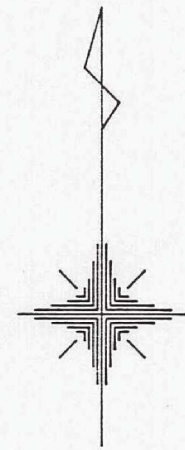

竣工図

開発者	中園紳二郎		
開発区域の地名	北九州市八幡西区大字笹田 5 4 2—1 5 4 2—3		
図面種別	土地利用計画図		
図面番号		縮尺	設計年月日
5		1:200	平成8年6月29日
設計者	西 登記測量事務所 ☎618—1434		