


面積表			
	既設建物	計画建物	合計
建築面積	557.80	359.83	917.63
1階床面積	554.92	248.42	803.34
2階床面積	38.36	207.45	245.81
延面積	593.28	455.87	1,049.15

計画建物 面積表				
記号	用途	建築面積	床面積	構造
①	講堂	359.83	455.87	木造
	合計	359.83	455.87	

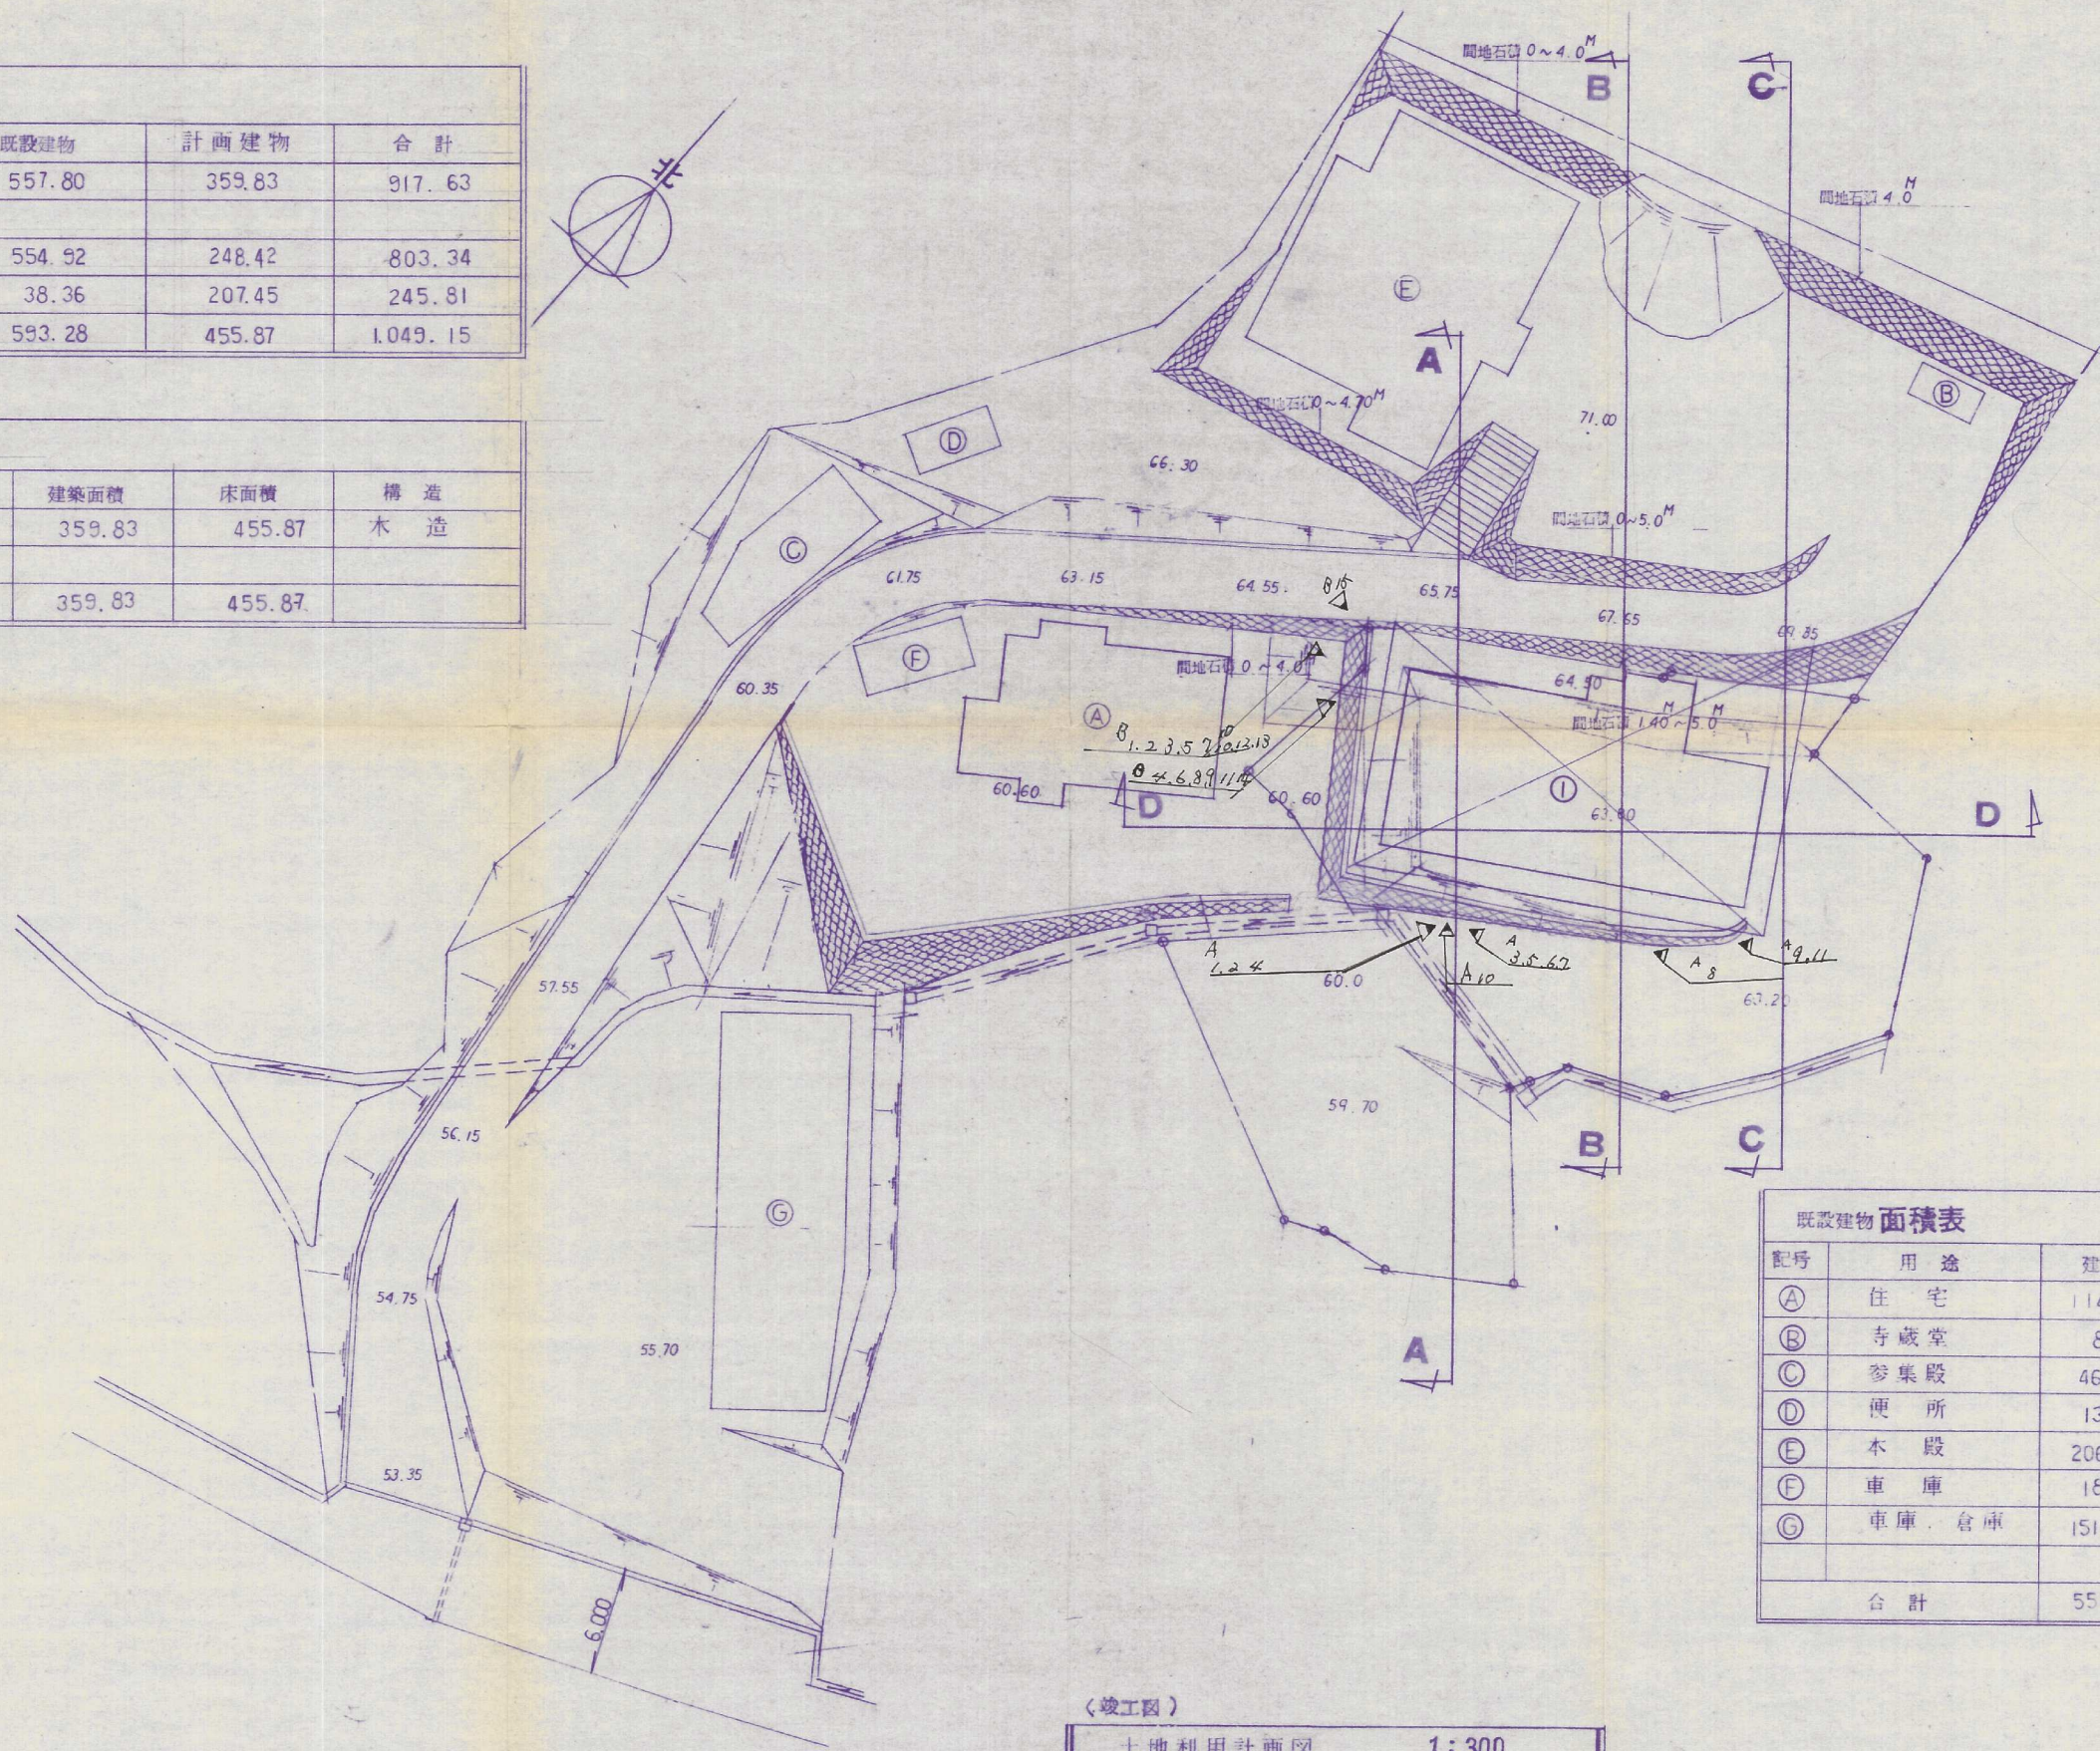

既設建物 面積表				
記号	用途	建築面積	床面積	構造
①	住宅	114.33	149.81	木造
②	寺蔵堂	8.00	8.00	木造
③	参集殿	46.37	46.37	木造
④	便所	13.00	13.00	木造
⑤	本殿	206.71	206.71	木造
⑥	車庫	18.00	18.00	木造
⑦	車庫・倉庫	151.39	151.39	軽量鉄骨造
	合計	557.80	593.28	

(竣工図)

土地利用計画図

1:300

特記事項	変更事項	建築主承認	総合建築設計 TAKU MA 有限会社 琢磨 一級建築士 大野順造 事務所登録番号 才1-12494号 建築士登録 216399号	工事名称	縮尺	作成 年 月 日	設計No.	図面No.
		年 月 日		図面名称	1:300	所長 担当 製図	整理No.	
				土地利用計画図				