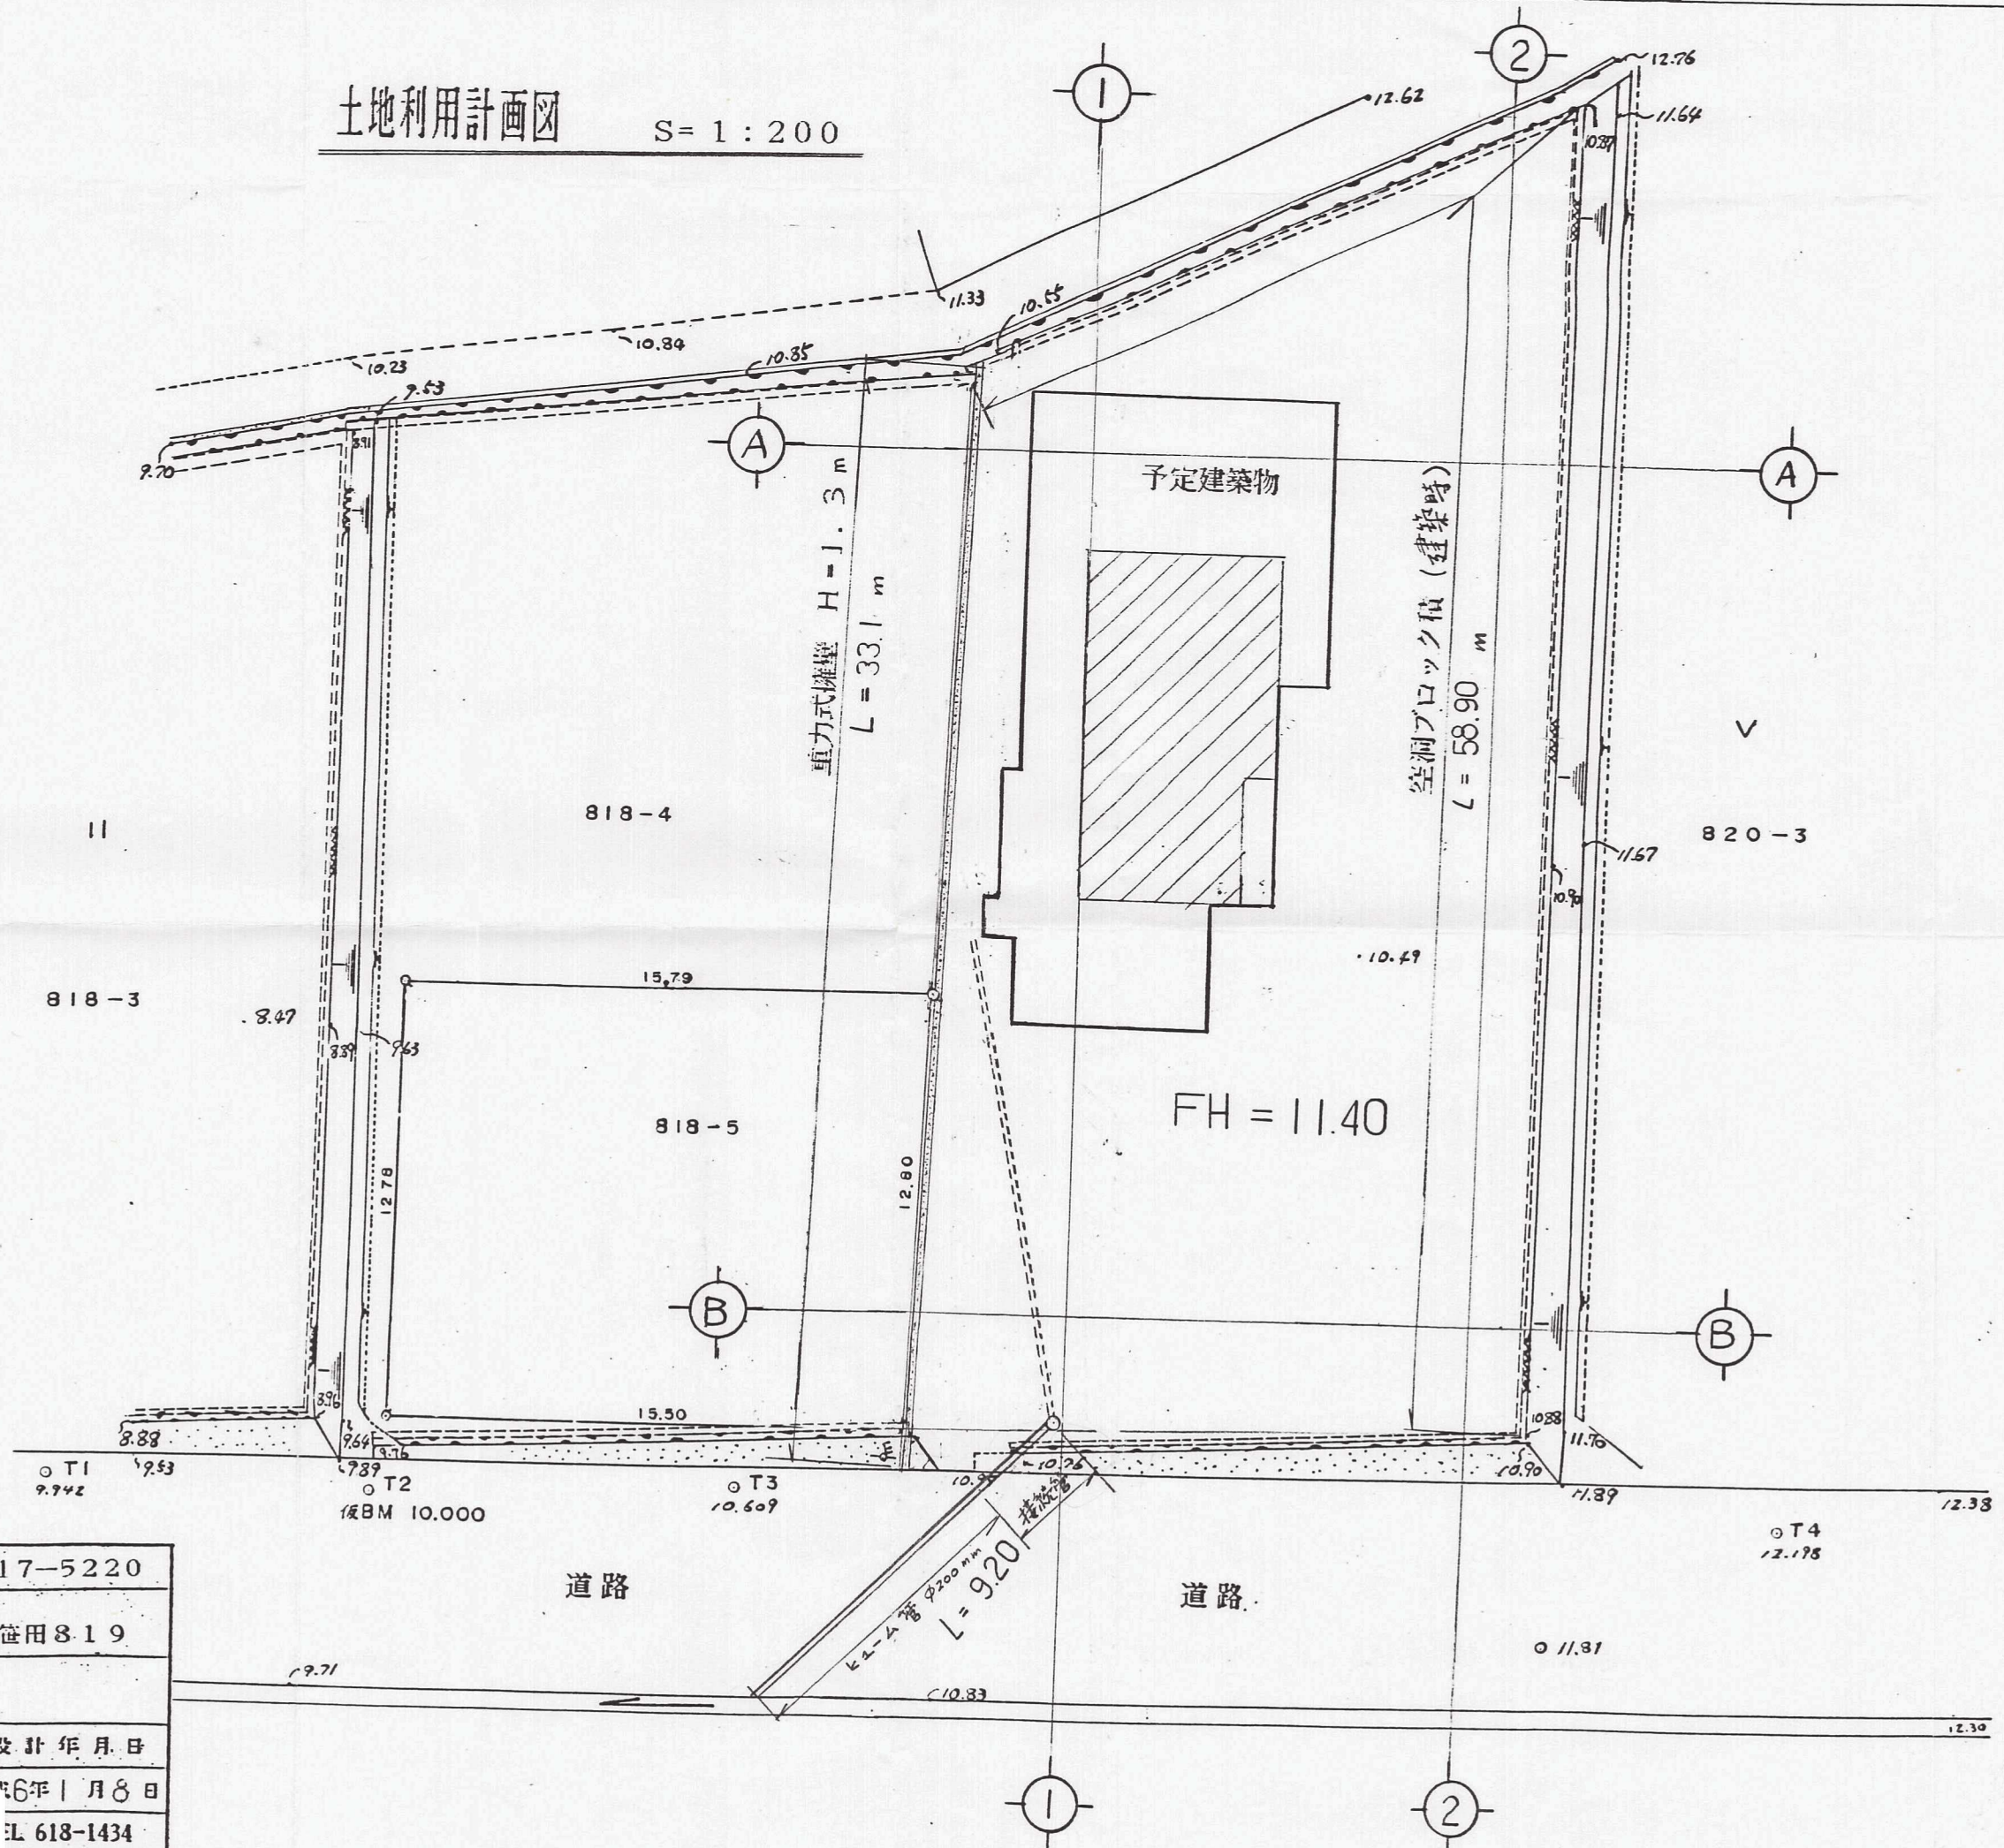


$$S = 1 : 200$$


竣工图

開 発 者	伊 藤 茂 093-617-5220		
開発区域の 地名	北九州市八幡西区大字笹田819		
図 面 種 別	土地利用計画図		
図 面 番 号	縮 尺	設 計 年 月 日	
5	1:200	平成6年1月8日	
設 計 者	西 登 記 測 量 事 務		TEL 618-1434

5-17