



土地利用計画平面図  
雨水排水, 汚水排水, 給水計画図 S=1:200

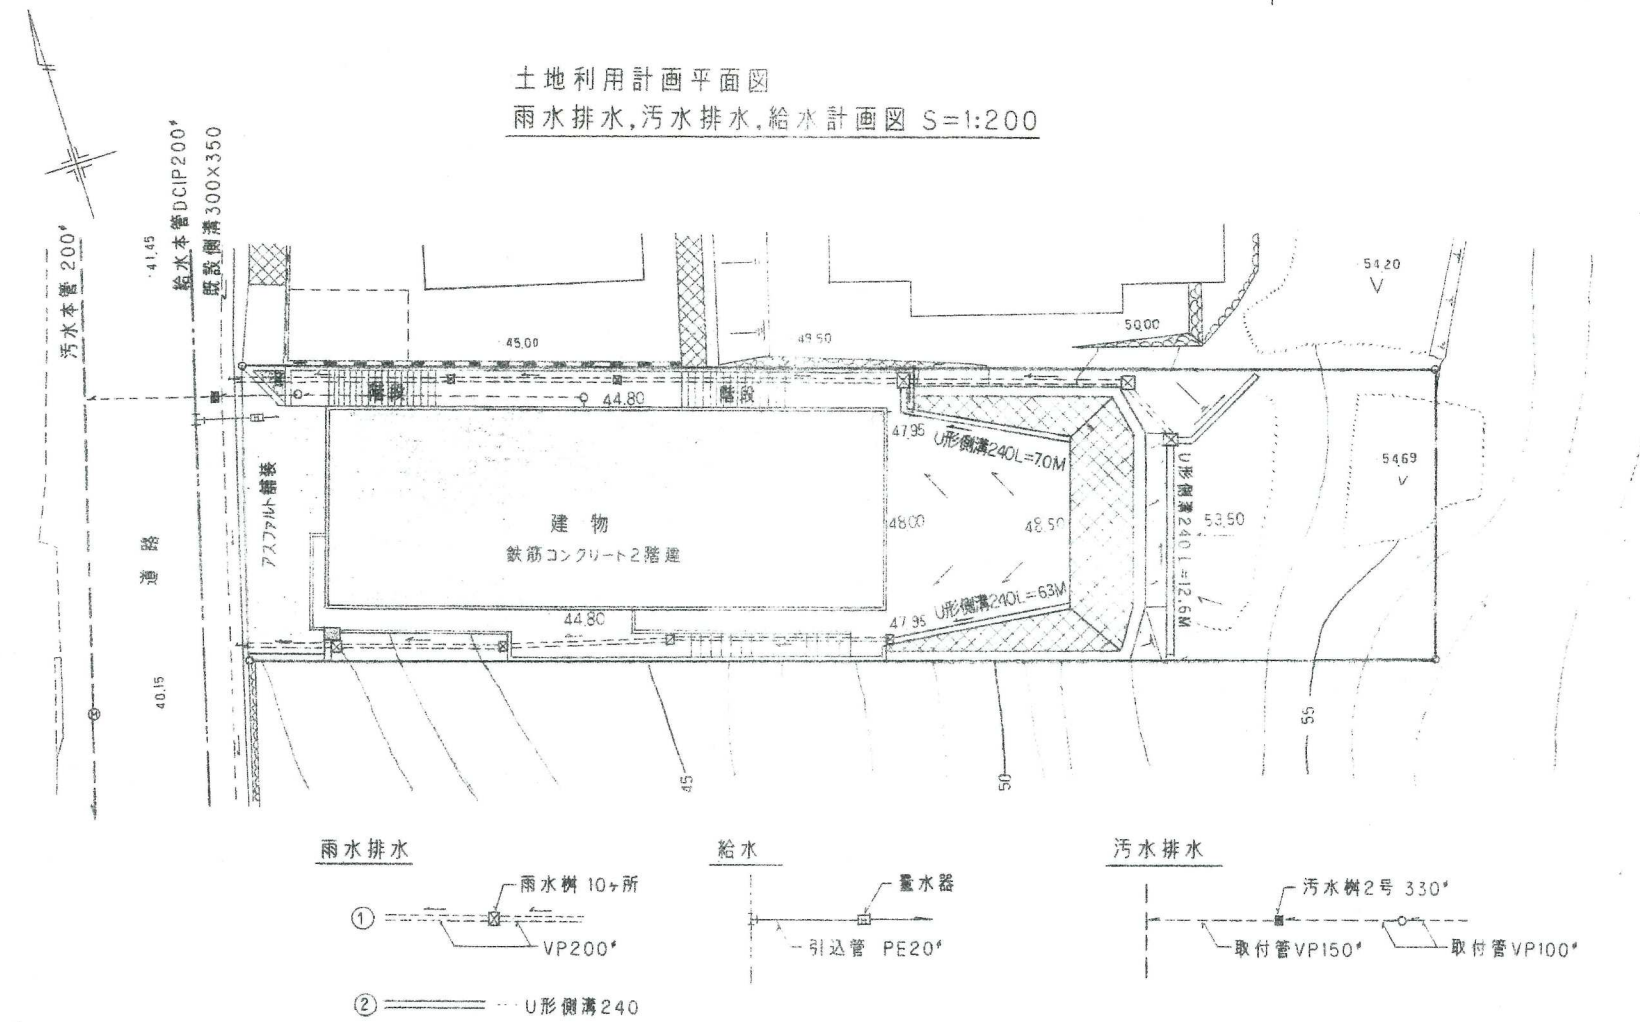

植栽計画図 S=1:200

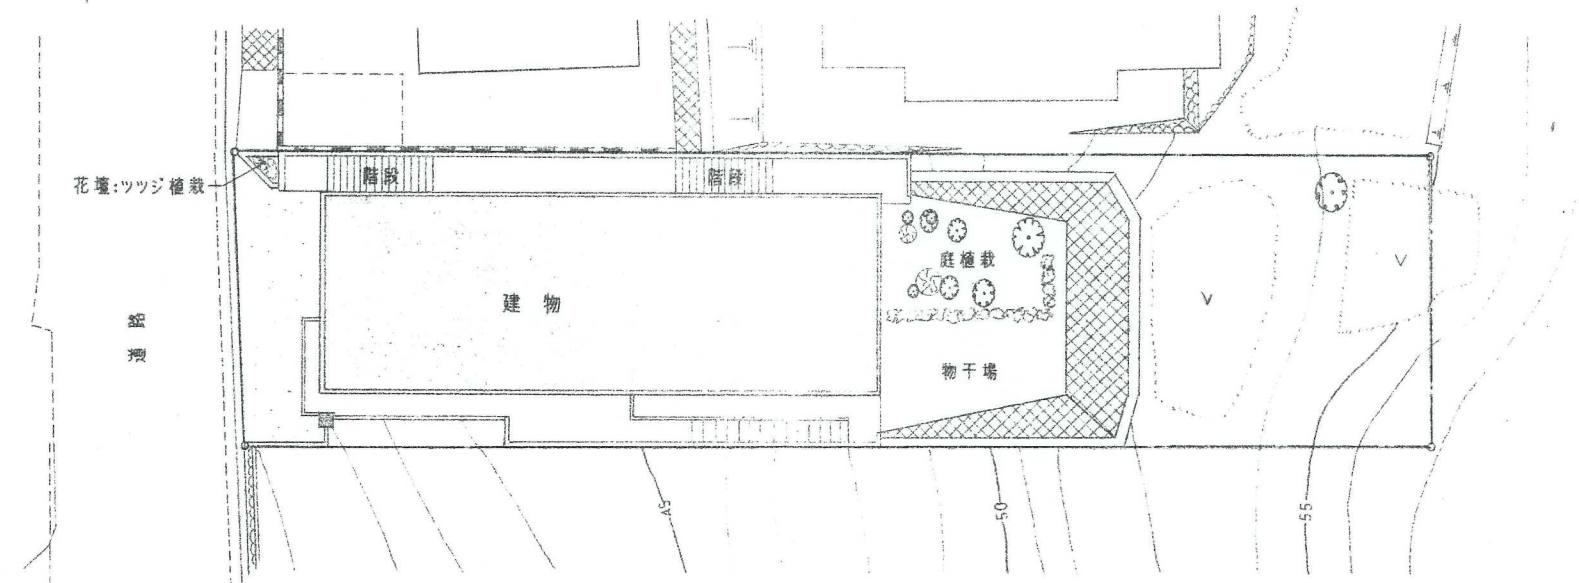

竣工図面

8-20

開発者	有 吉 俊 一 TEL(093)631-4475
開発区域の地名	北九州市八幡西区鳴水町88-33

有限会社 高崎興産 一級建築士事務所  
〒811-0130 北九州市八幡西区大字木守1130 TEL093-293-6166  
事務所 北九州市八幡西区大字木守1130 建築士登録第105369号 高崎 徳彦

承認	設計	担当

縮尺	S=1:200
設計年月日	H.8.12

工事名称	有 吉 邸 新 築 工 事
図面名称	雨水排水, 汚水排水, 給水計画図・植栽計画図
No.	A 3

土地利用計画平面図