
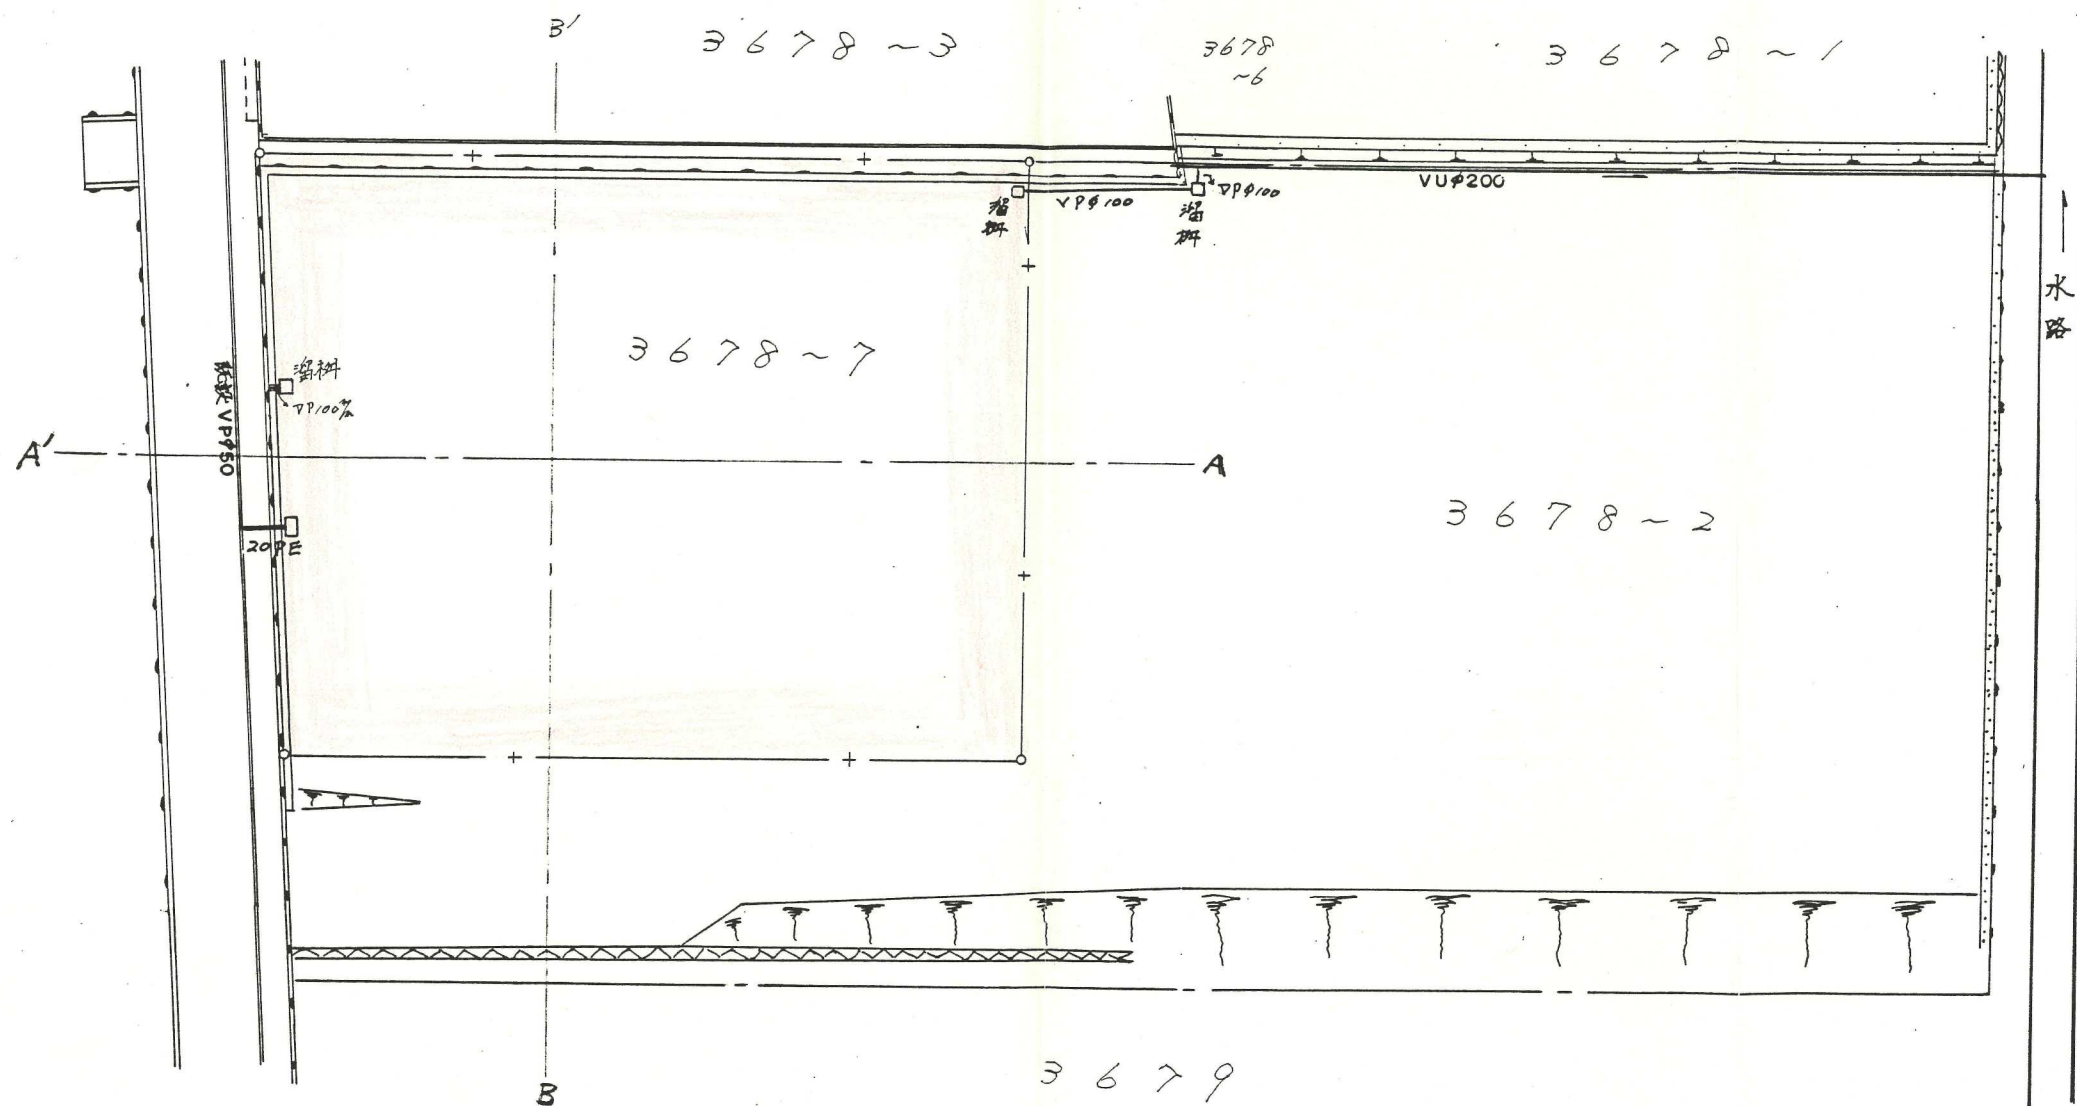


竣工図

北九州市八幡西区大字楠橋

# 現況図

## 給排水施設平面図 S=1:250

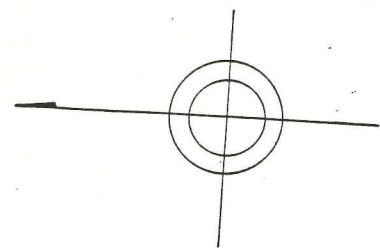

昭和六二年六月二七日作成

北九州市八幡西区大字楠橋式六七式地の巻四

頼永土地家屋調査士事務所

土地家屋調査士

頼永哲一

TEL 六一七 一六〇八