


1:500

工事名称 小嶺霊園造成工事
図面番号 6 図面 縮尺 1:500
土地利計画 平成 年 月 日
有限会社 三宅企画設計事務所
福岡県登録 第1-632100
一級建築士 第69610 國武 辰男

小嶺 霊園 土地利用計画図 S=1:500

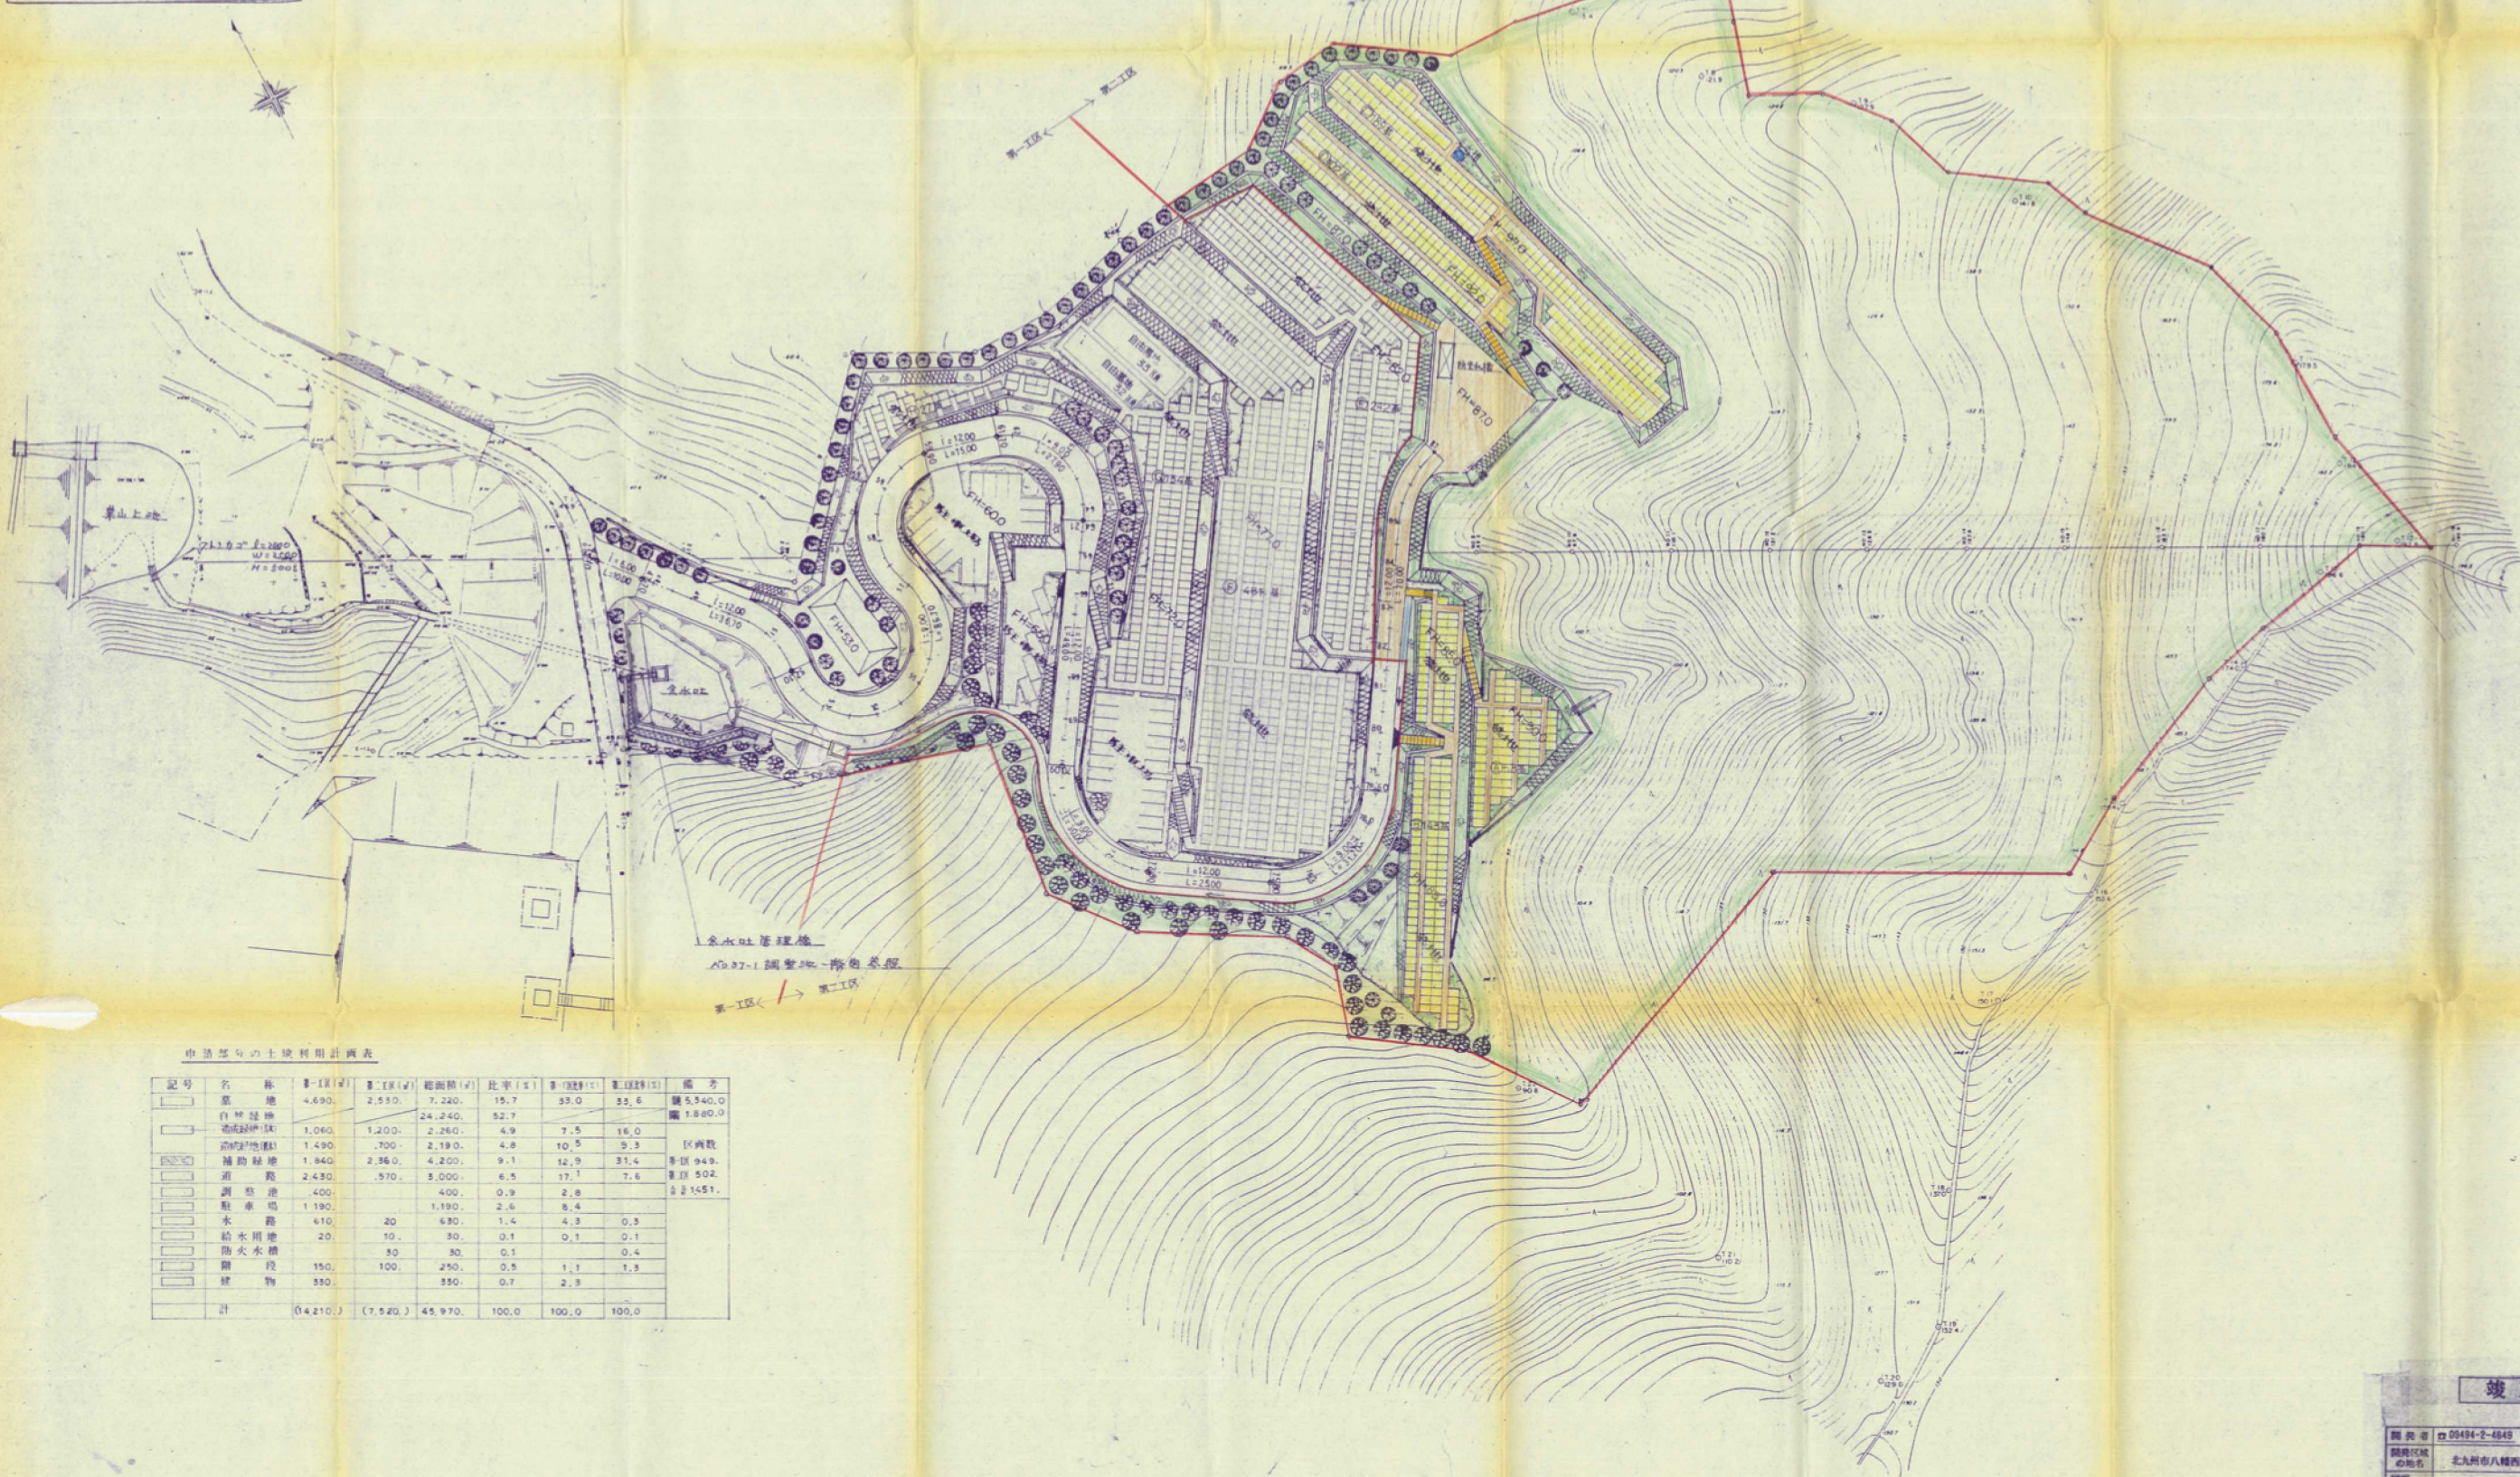

車道部分の土地利用計画表

記号	名称	第1区(㎡)	第2区(㎡)	総面積(㎡)	比率(%)	第1区(㎡)	第2区(㎡)	備考
■	墓 地	4,690	2,510	7,200	15.7	33.0	22.6	■ 5,340.0 ■ 1,860.0
■	自然緑地	1,060	1,200	2,260	4.9	7.5	16.0	
■	造成緑地	1,490	1,700	3,190	6.9	10.5	9.3	区画数
■	補助緑地	1,840	2,360	4,200	9.1	12.9	31.4	区画 949
■	道 路	2,430	570	3,000	6.5	17.1	7.6	区画 502
■	調整池	400		400	0.9	2.8		区画 1451
■	駐車場	1,190		1,190	2.6	8.4		
■	水路	610	20	630	1.4	4.3	0.5	
■	給水用地	20	10	30	0.1	0.1	0.1	
■	防火用地	30	30	60	0.1		0.4	
■	園 境	150	100	250	0.5	1.1	1.3	
■	建 物	330		330	0.7	2.3		
計		14,210	7,520	21,730	100.0	100.0	100.0	

竣工図面
