


土地利用計画平面図 S = 1:1000

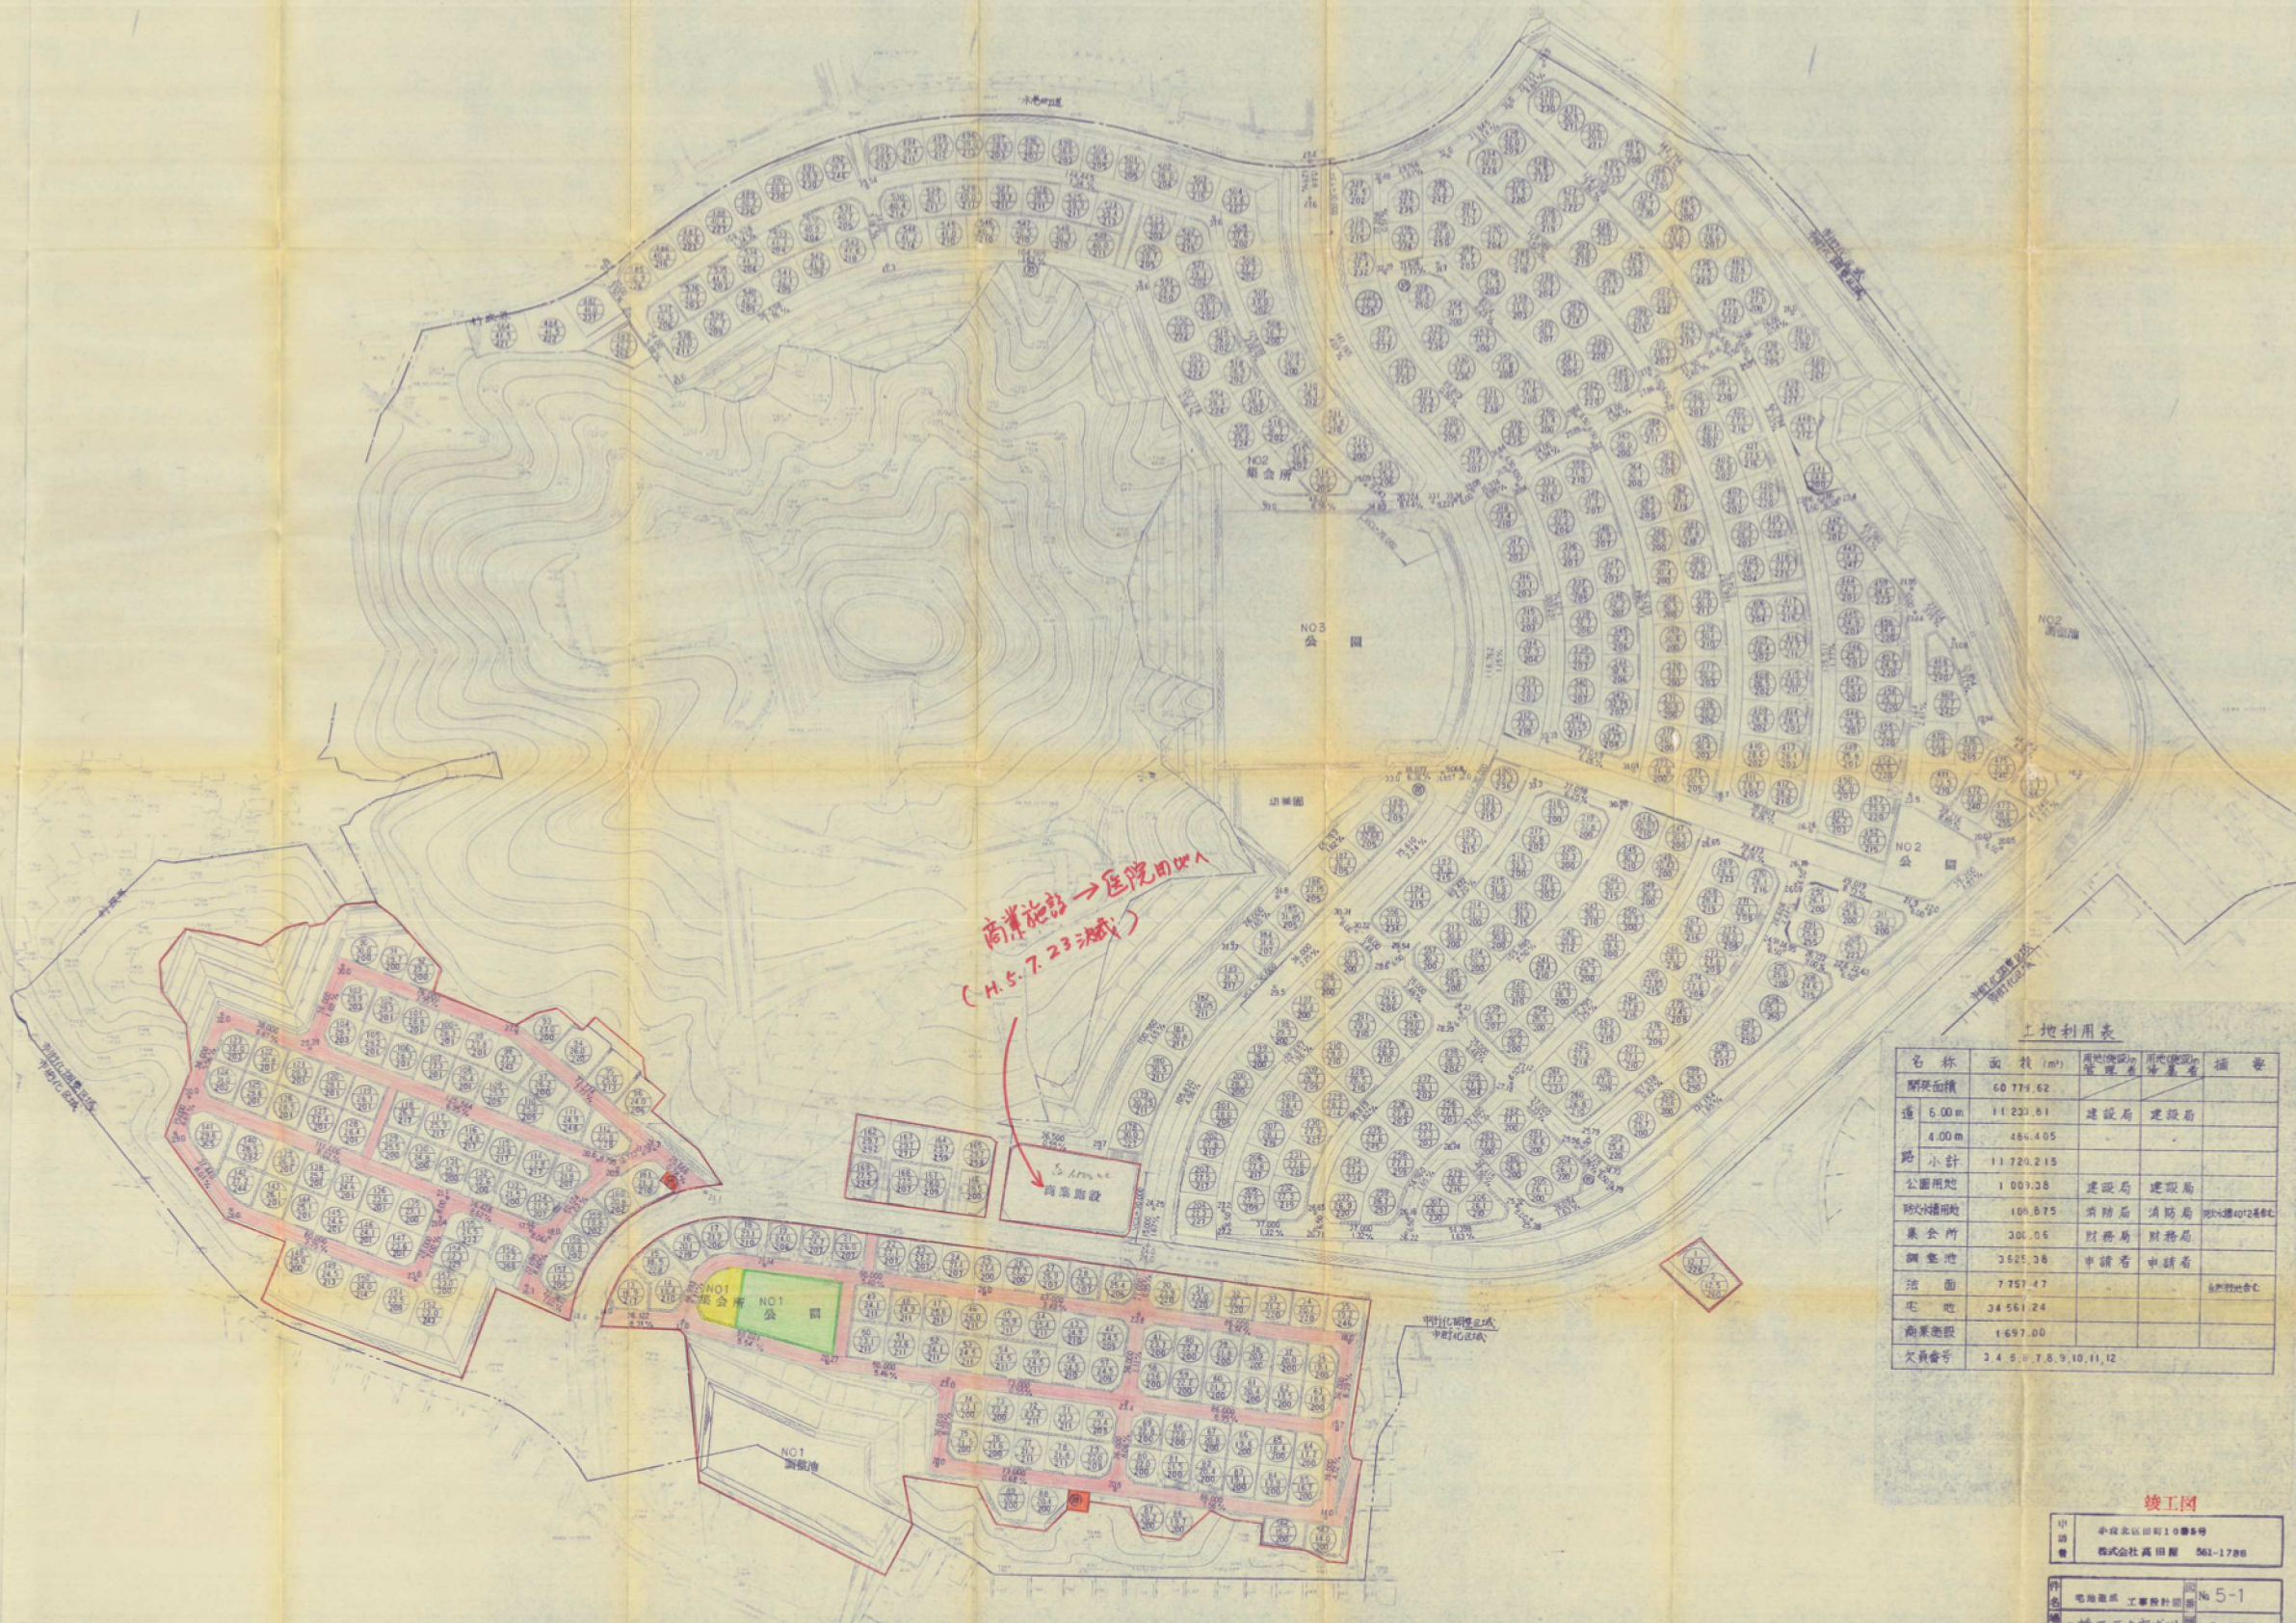

土地利用表

名称	面積 (㎡)	用地(建設)管理	用地(建設)権限	備考
開発面積	60 774.62			
道 5.00 m	11 231.81	建設局	建設局	
4.00 m	484.405			
小計	11 716.215			
公園用地	1 003.38	建設局	建設局	
雨水調整池	105.875	消防局	消防局	雨水調整池
集会所	300.06	財務局	財務局	
調整池	3525.38	申請者	申請者	
法面	7 757.47			自然地形
宅地	34 561.24			
商業施設	1 697.00			
欠員番号	3, 4, 5, 7, 8, 9, 10, 11, 12			


竣工図

中 小段五区画10番地
株式会社 高田 561-1786

宅地造成 工事設計図 No. 5-1
八幡西区大字浅川 1:1000
土地利用計画平面図 中川 関
株式会社 太平設計 月 5 58.11
562-1413 日 5 60.5

土地利用計画平面図

S = 1:1000

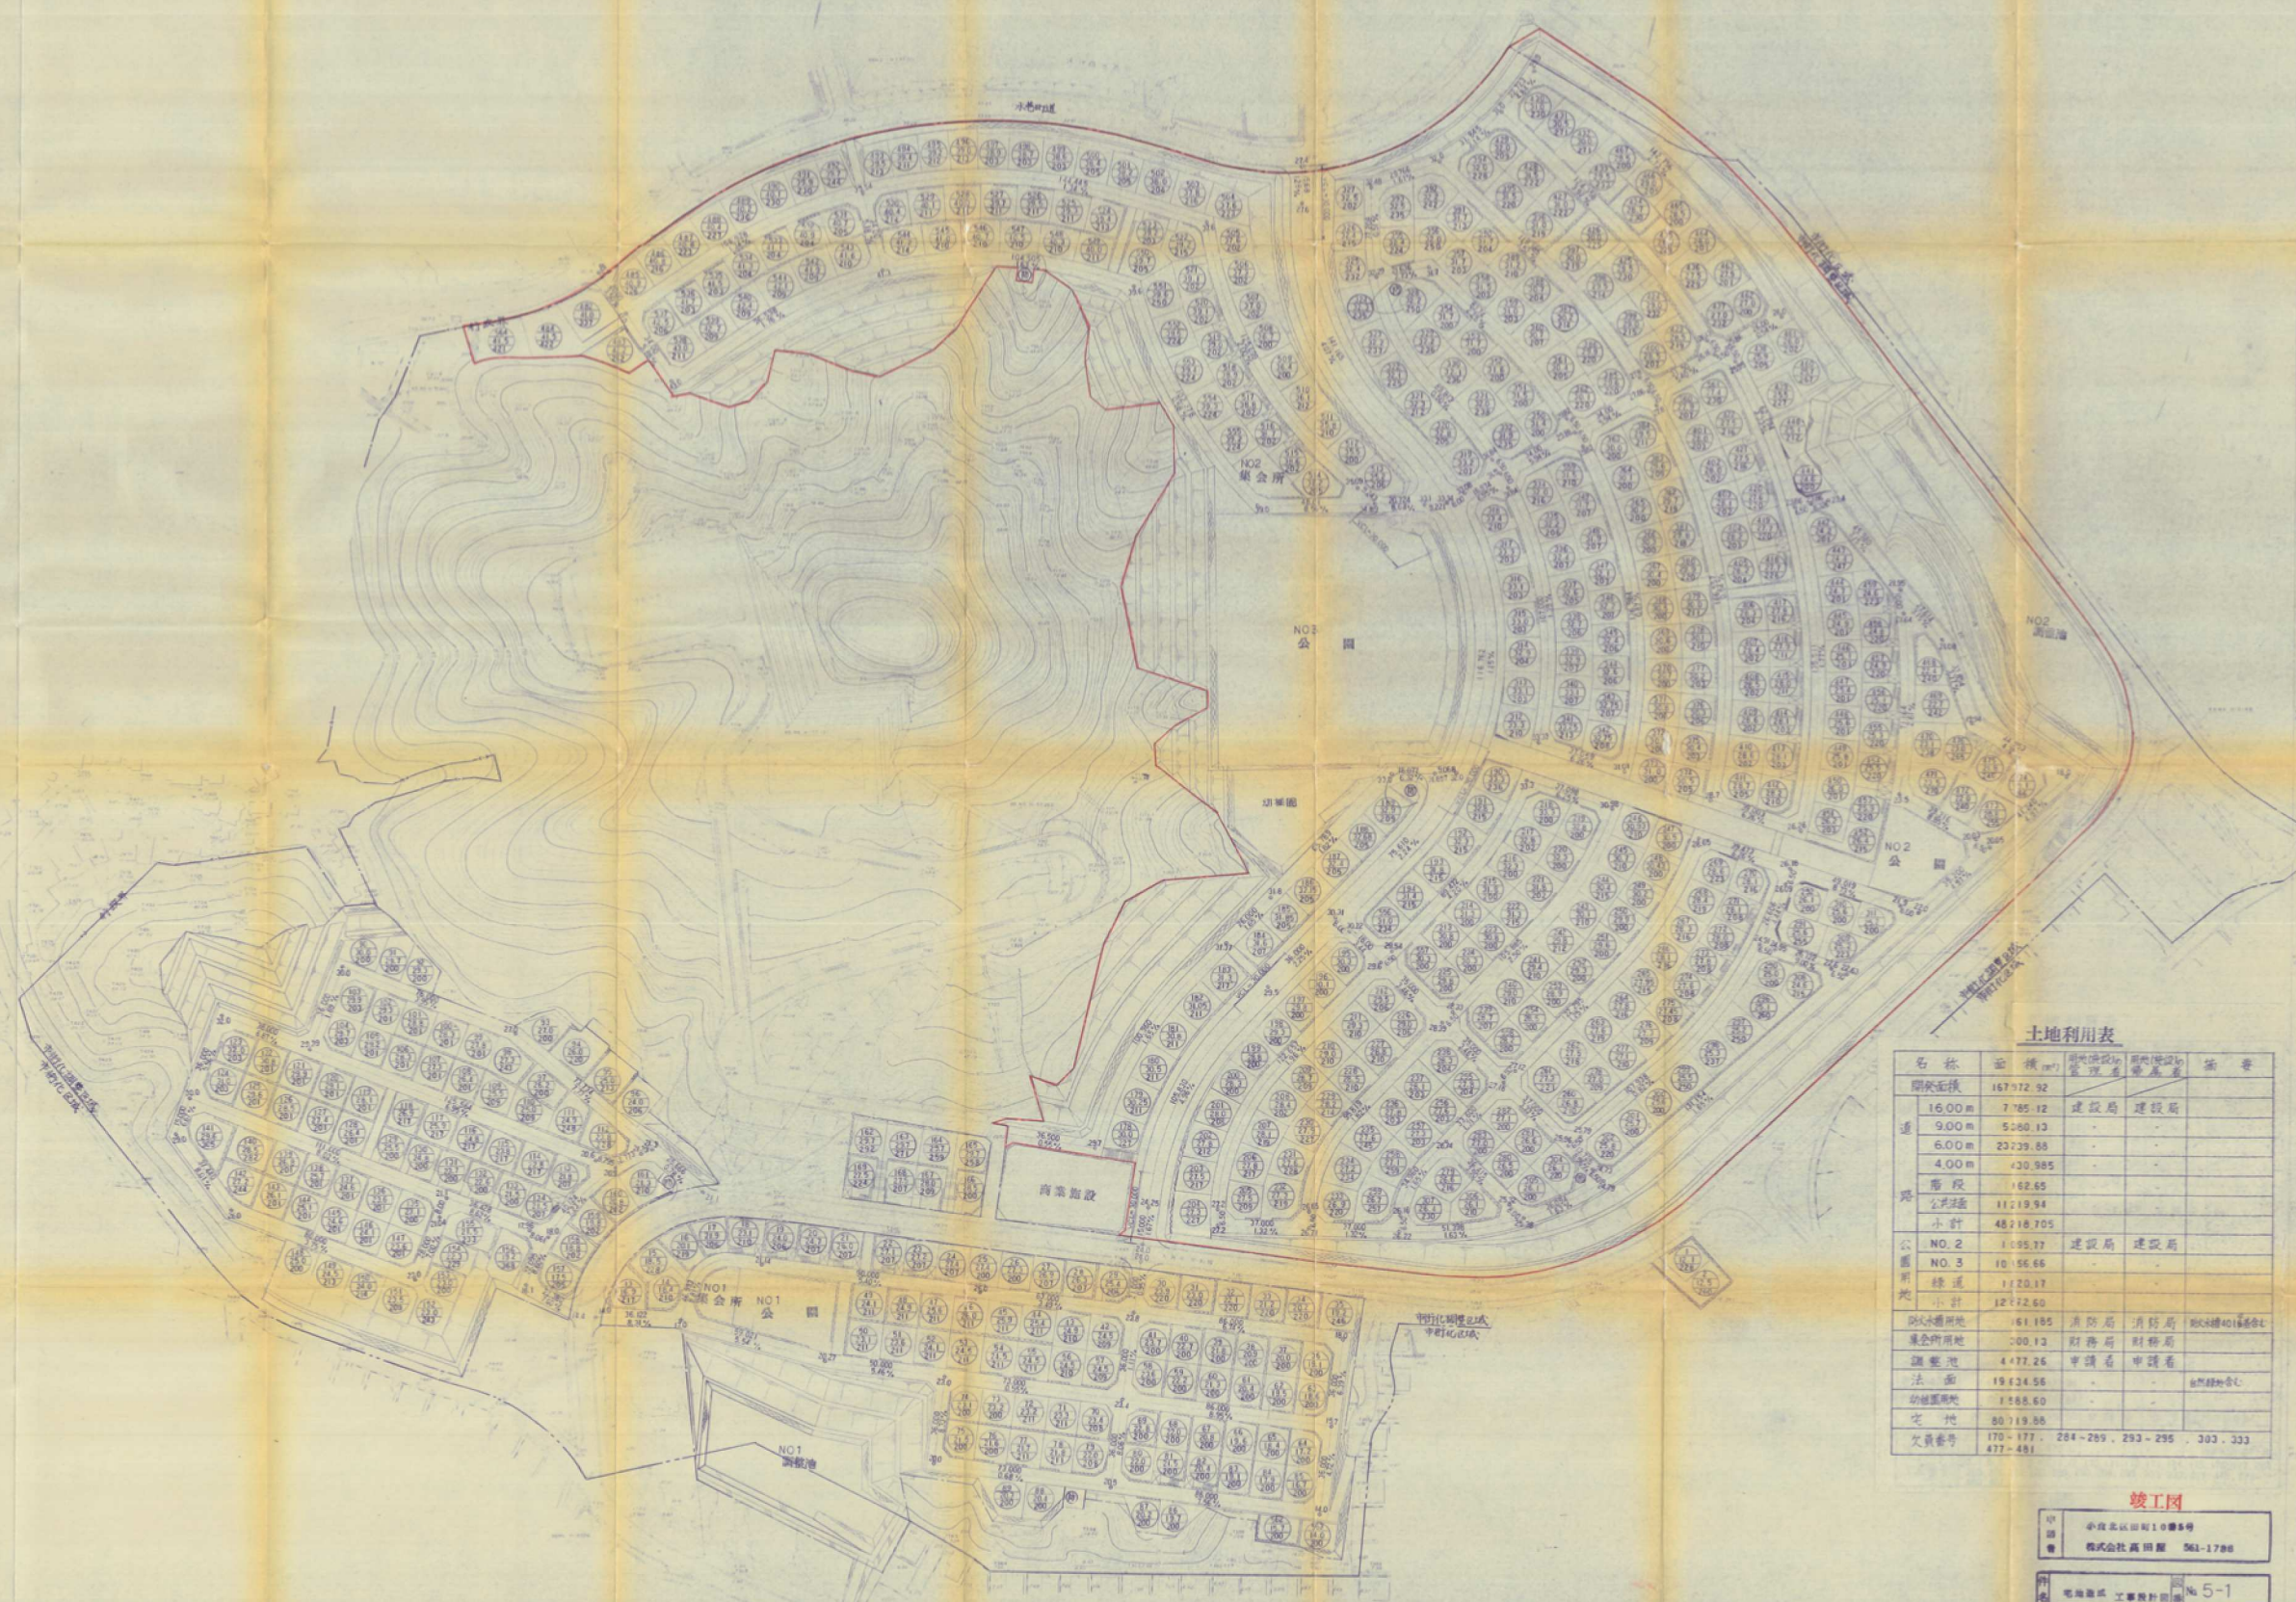

土地利用表

名称	面積 (㎡)	用途	備考
開拓面積	167,312.32		
16.00m	7,785.12	建設局	建設局
9.00m	5,080.10		
6.00m	23,739.88		
4.00m	430.985		
道路	162.65		
公共施設	11,219.94		
小計	48,218.705		
公園用地	1,095.17	建設局	建設局
NO.3	10,155.66		
緑地	1,120.17		
小計	12,272.60		
防災用地	161.195	消防局	消防局
緊急用地	200.12	消防局	消防局
調整池	4,477.26	中川	中川
法面	19,424.56		
幼樹用地	1,568.60		
宅地	80,719.88		
欠員番号	170-177, 284-289, 293-295, 303, 333, 477-481		

竣工図

図番	株式会社 田町 561-1786
作成	工事設計図
縮尺	1:1000
土地	八幡西大字 田町
土地	土地利用計画平面図
作成	株式会社 太平設計
図番	502-1413
作成	月 5 58.11
図番	5 60.5