


造成計画平面図

(所在) 北九州市門司区大字伊川79番2

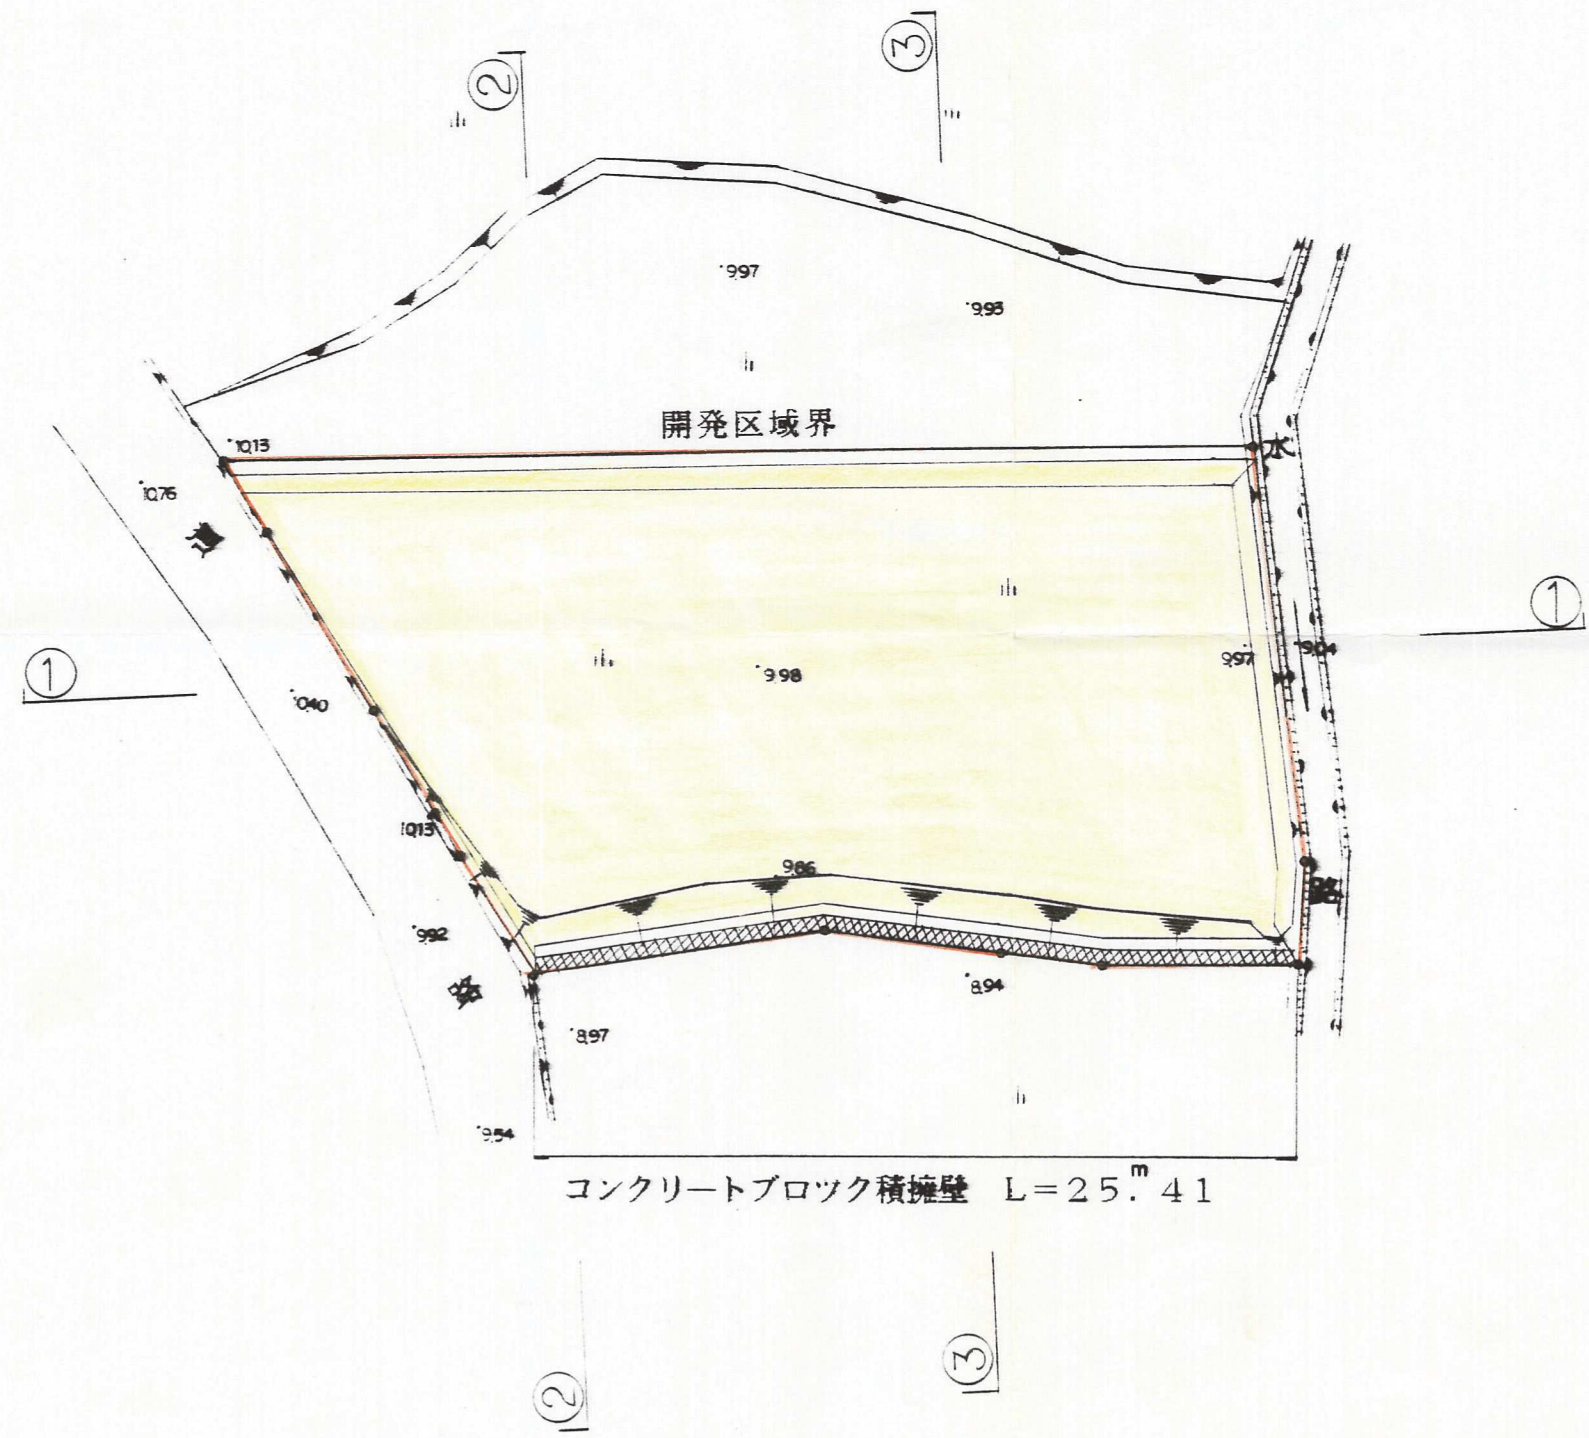

竣工図

工事 名称	平成 年度		
図面名称	造成計画平面図		
図面番号	全 葉中 号	縮尺	1:250
北九州市門司区広石1丁目1番7 中村邦夫土地家屋調査士事務			