
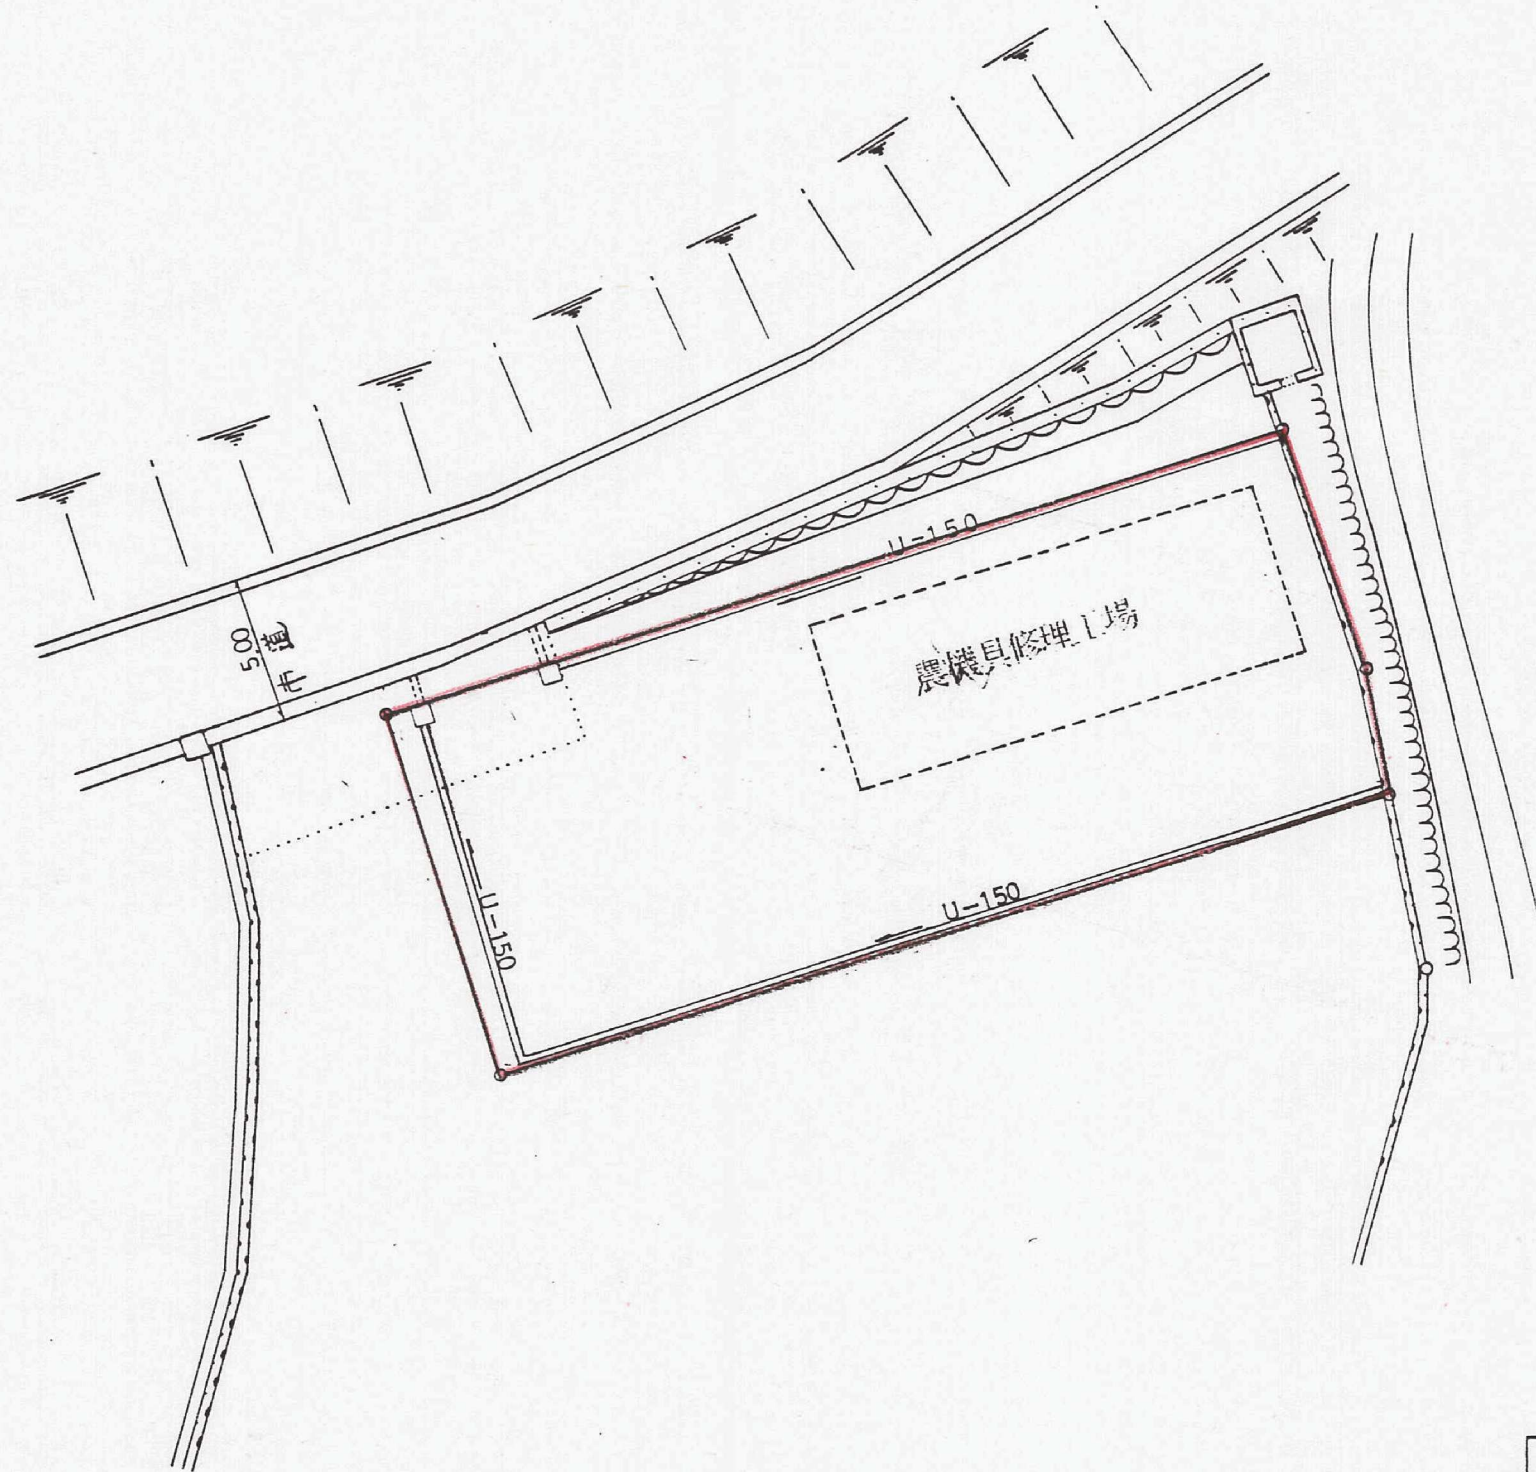


土地利用計画平面図

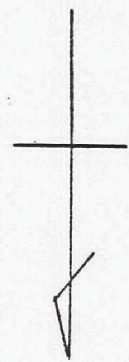

竣工図面

開発者	☎ 481-1274	山下 和美
開発区域 の地名	北九州市門司区大字吉志	1406-1 の内 1502
図面 種別	土地利用計画平面図	
図面番号	縮 尺	設計年月日
5	1 / 300	H 5. 11.
設計者	㈱モトヤスコーポレーション ☎ 691-2902	氏名 鶴丸 政勝