


土地利用計画平面図 縮尺 1:500

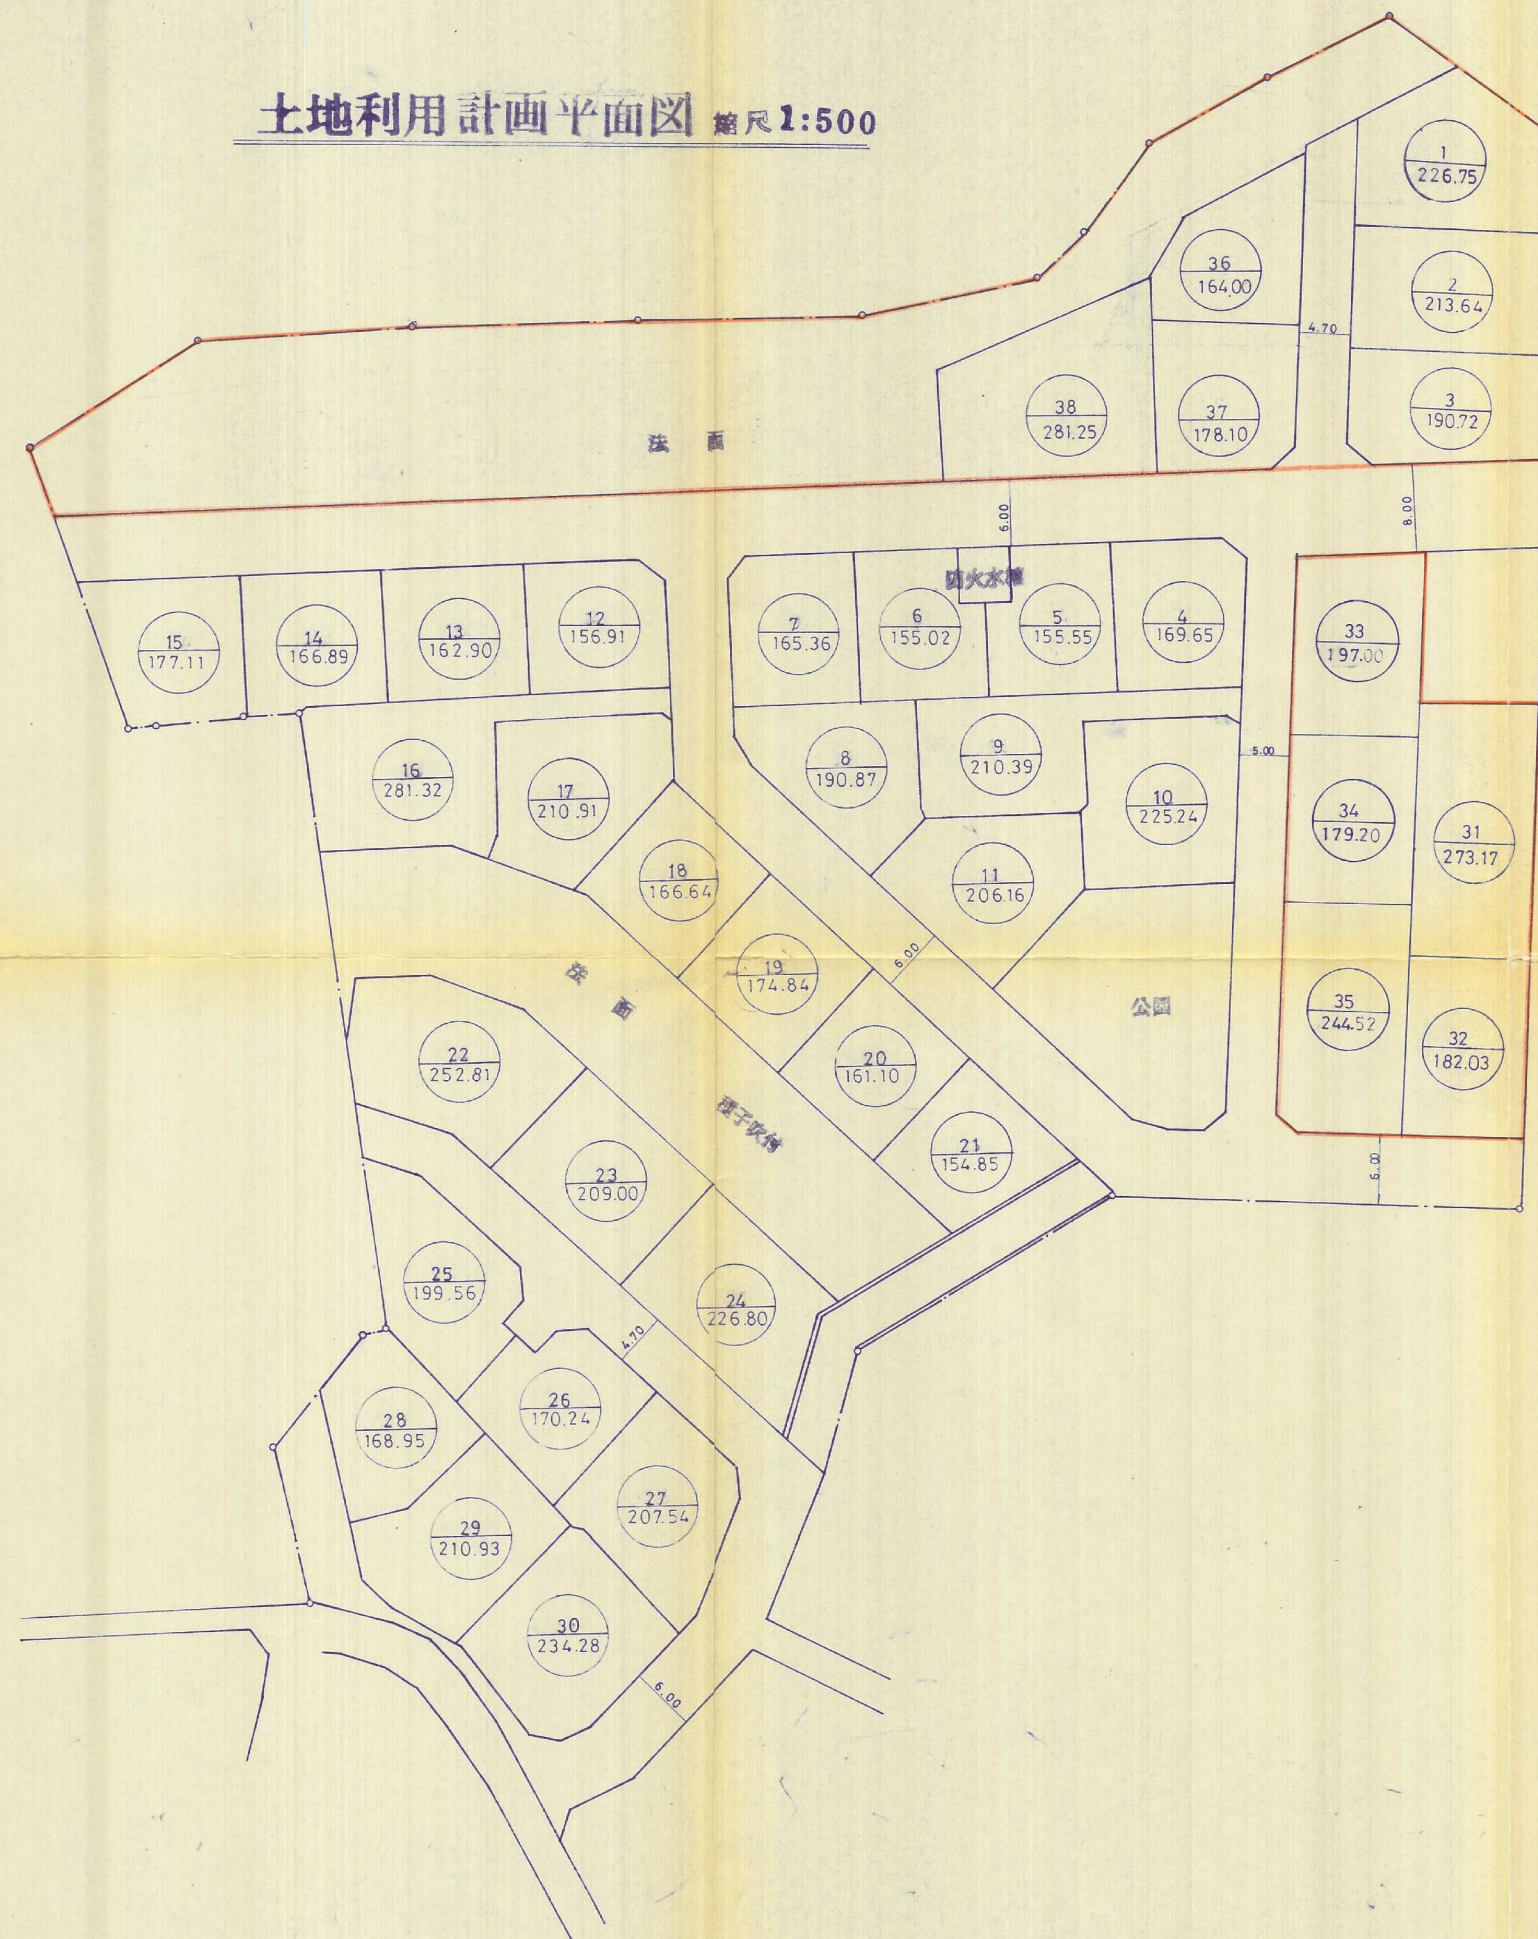

竣工図

57-3

北九州市八幡西区西鳴水2丁目156-2外

(資) 中屋敷材本店

縮尺

土地利用計画平面図

1:500

設計設図

図面番号

設計設図

No14

北九州市小倉北区黄金2丁目9番11号

高田建設株式会社 高田 敏夫